










PLANOS

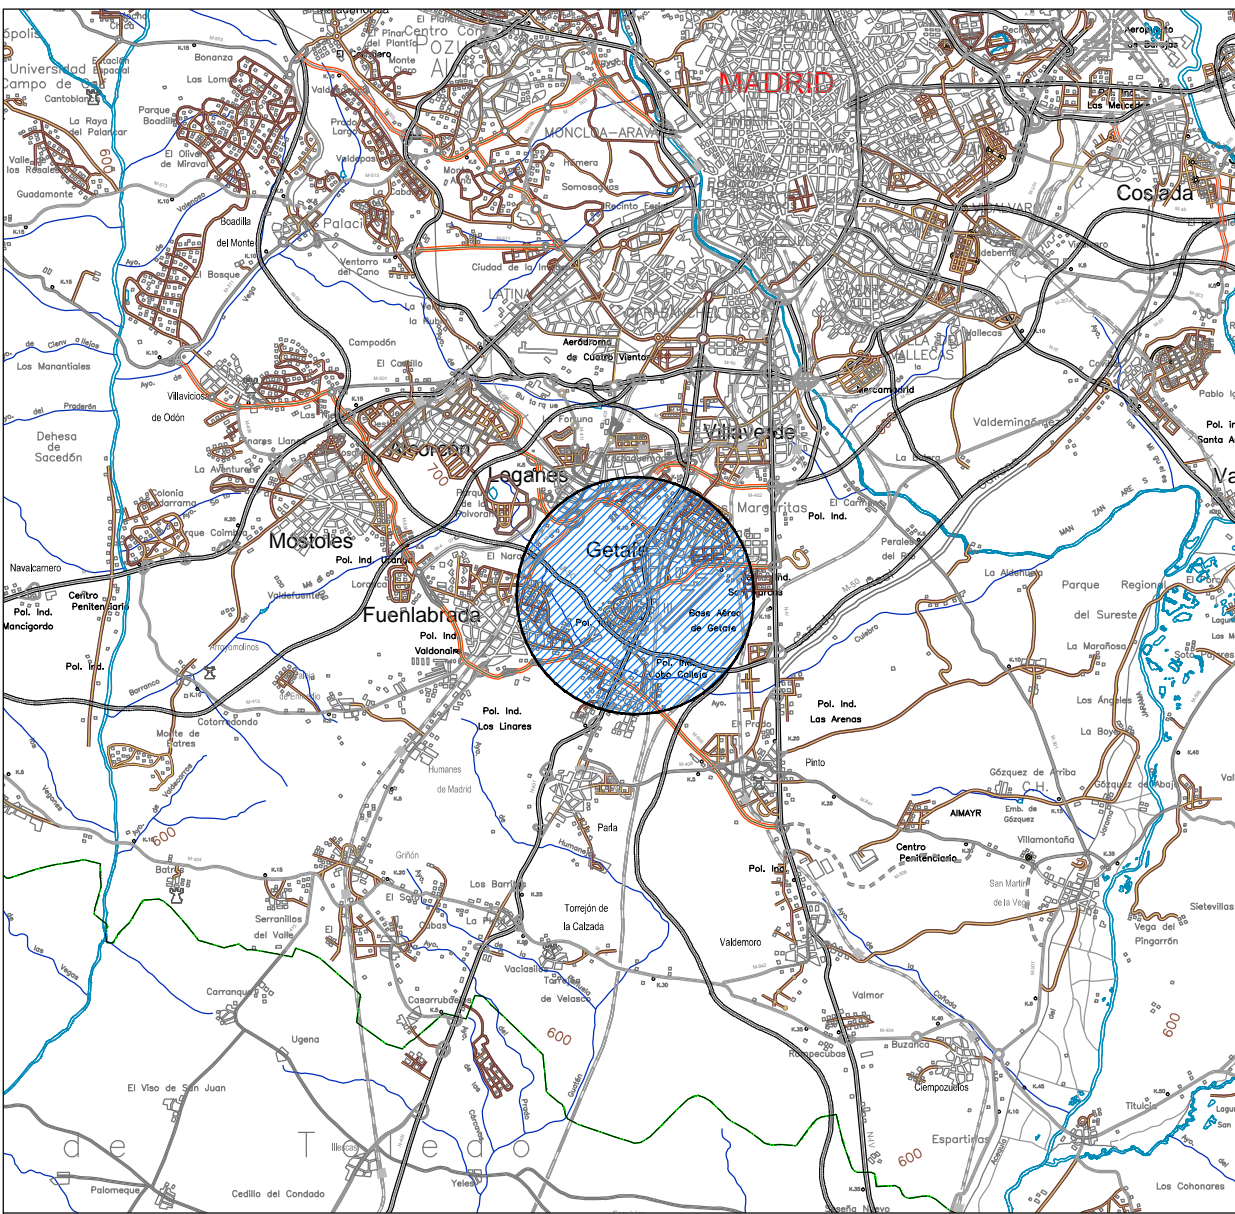

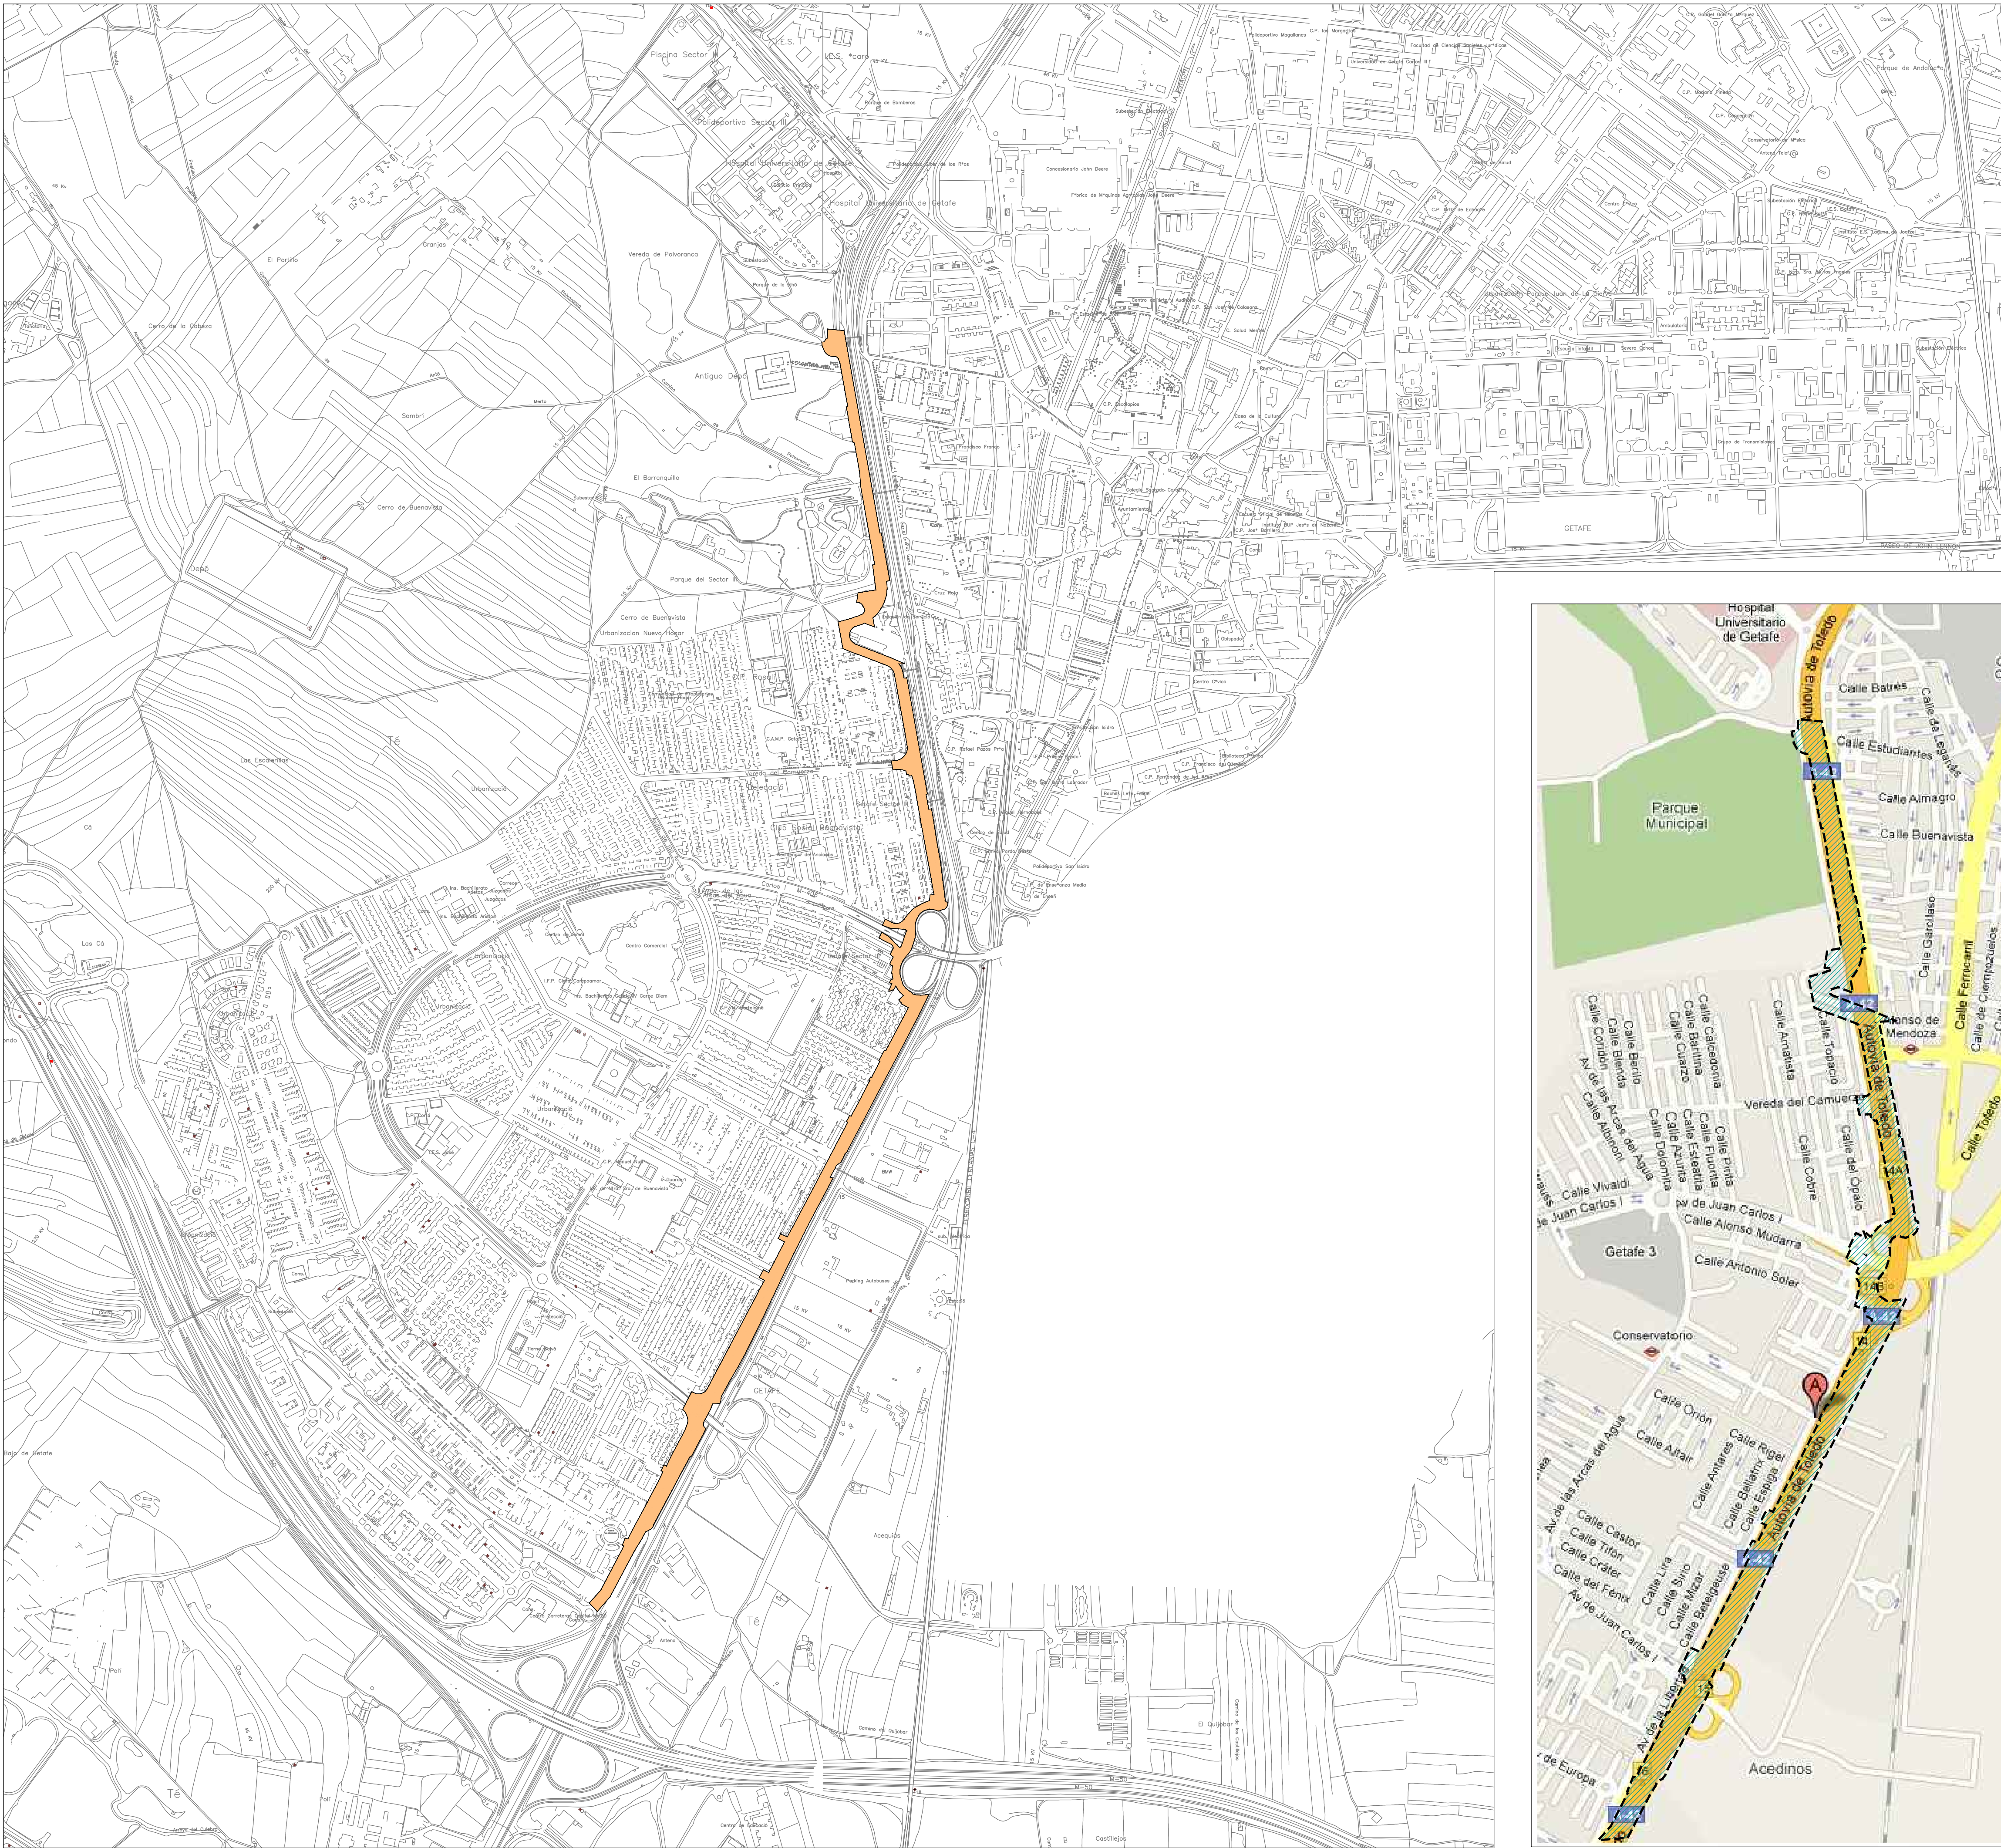




LOCALIZACIÓN SE

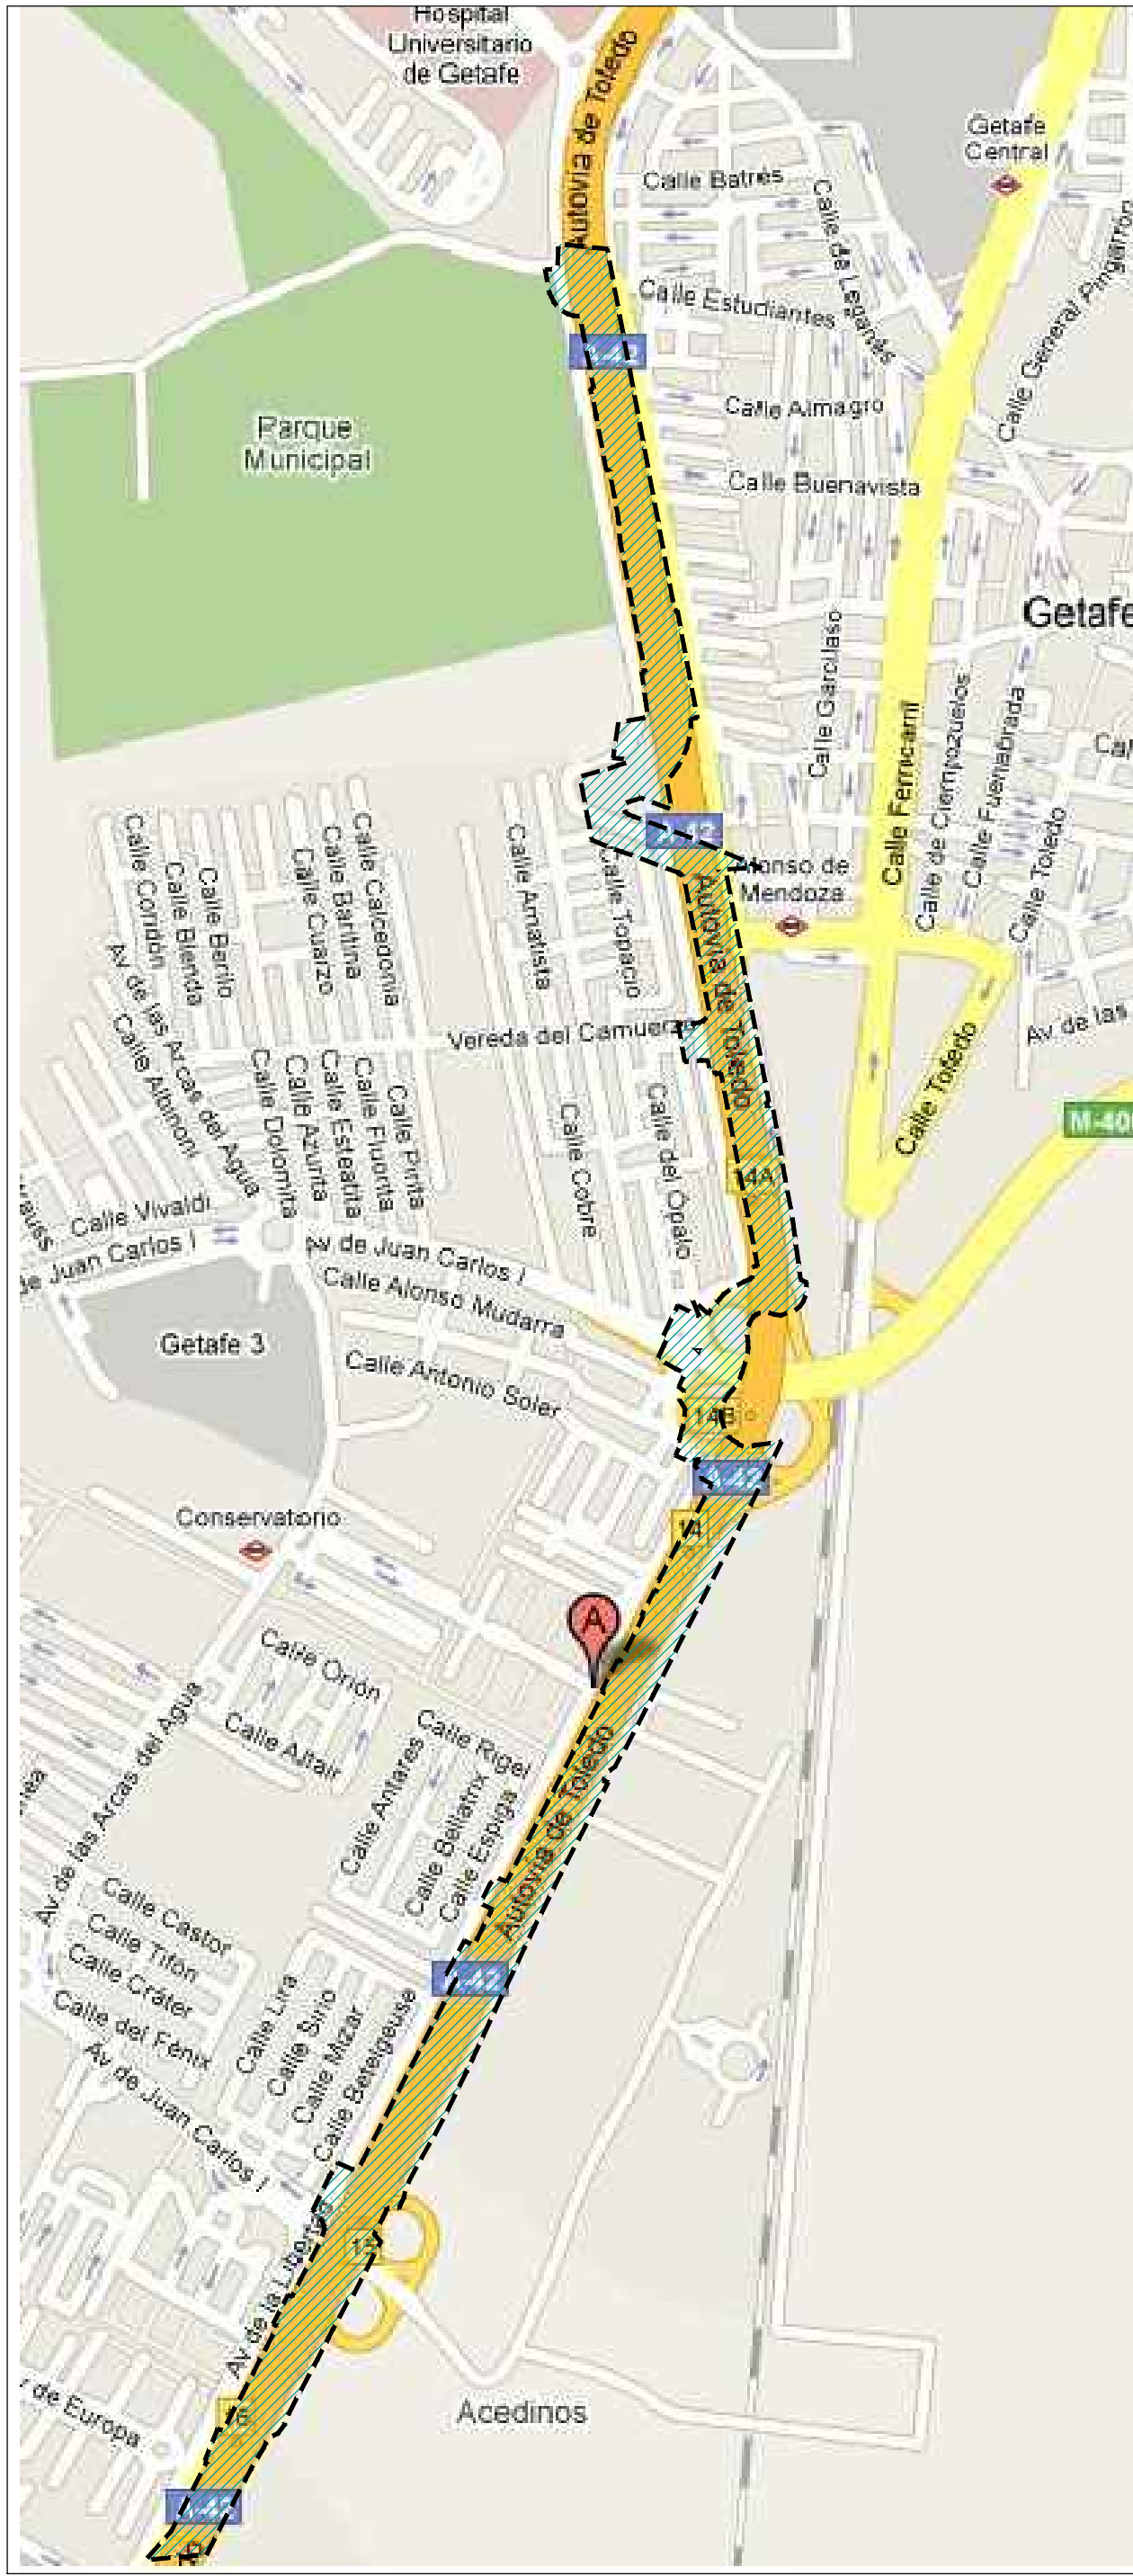

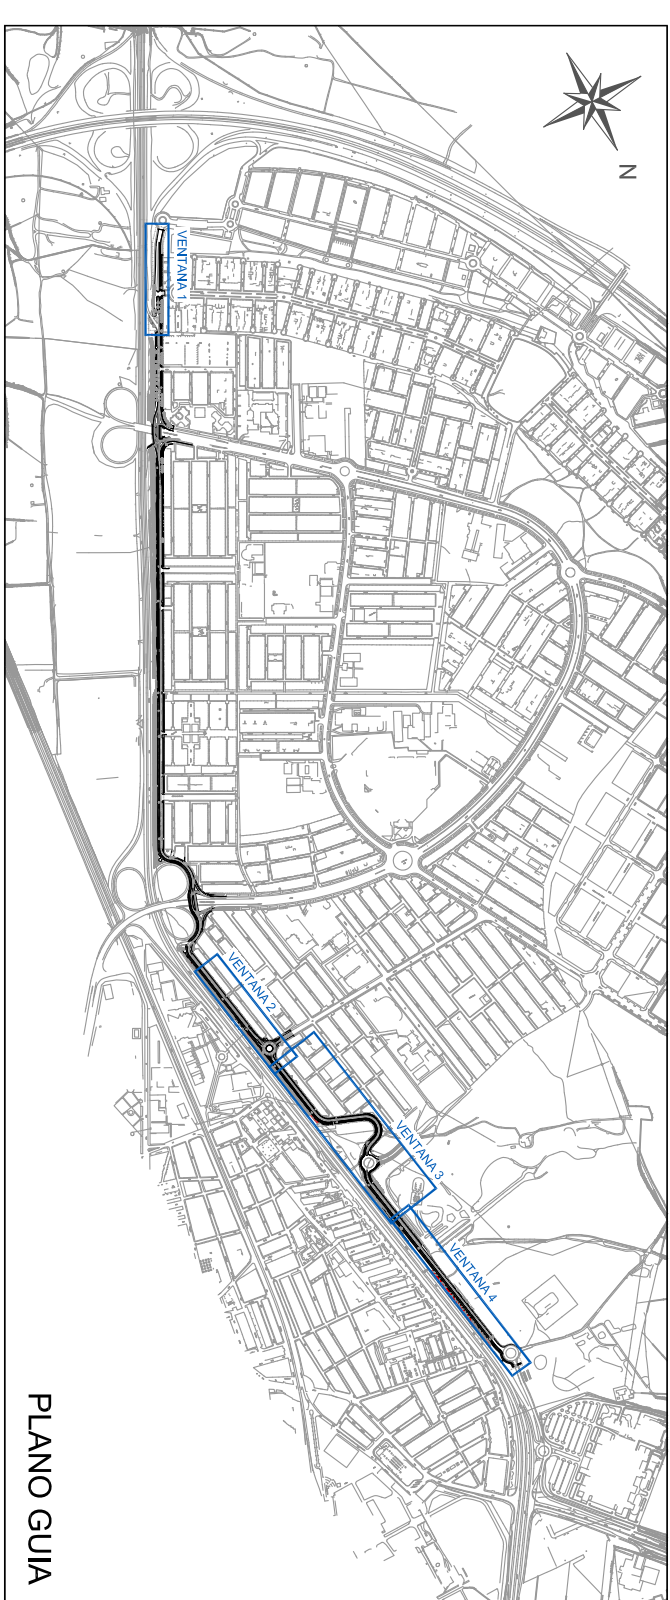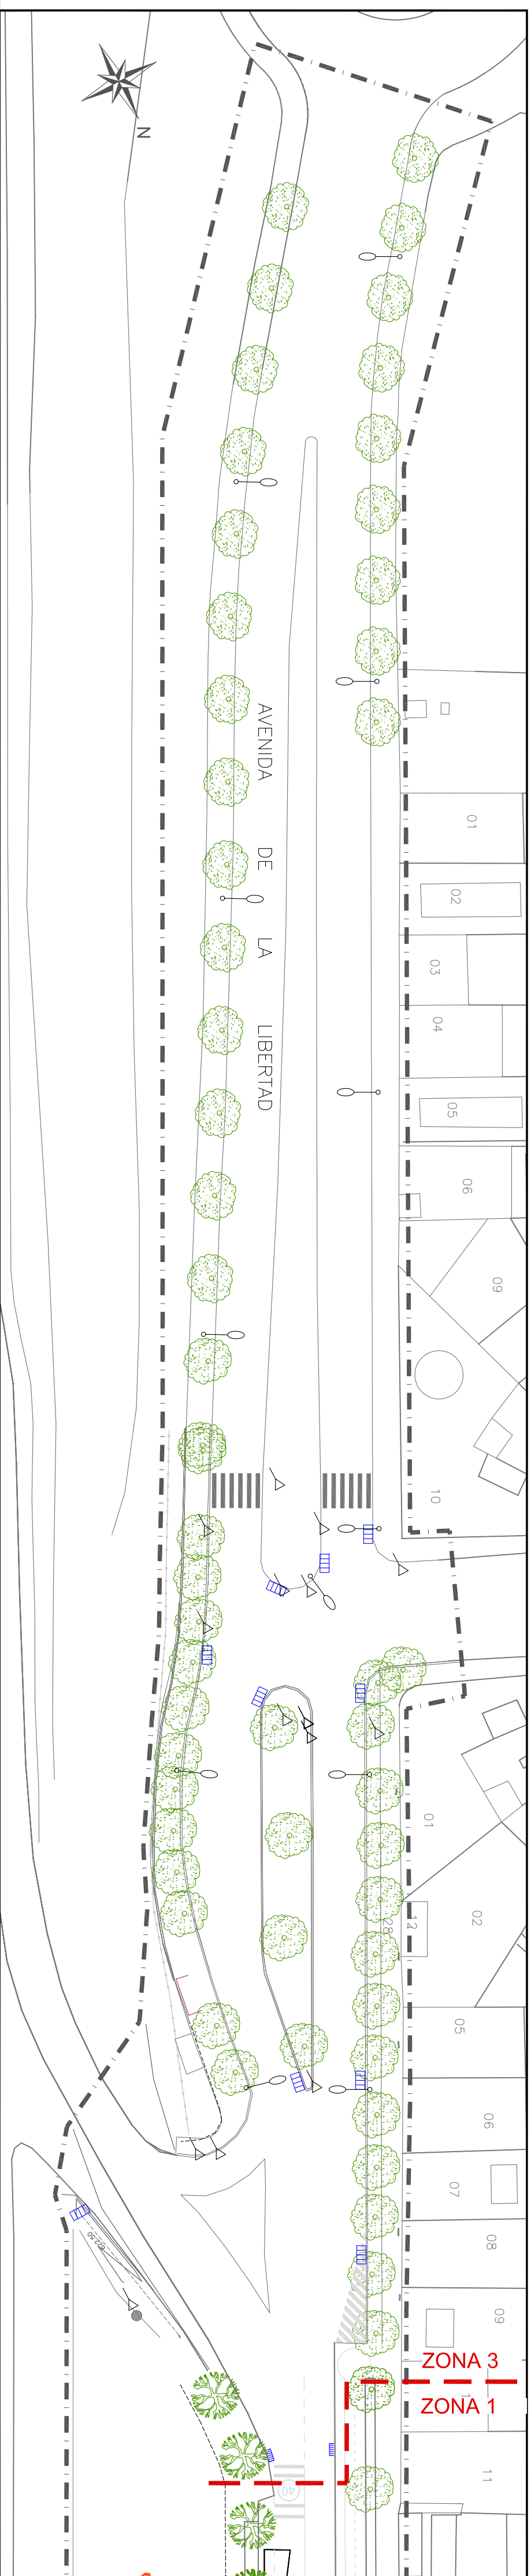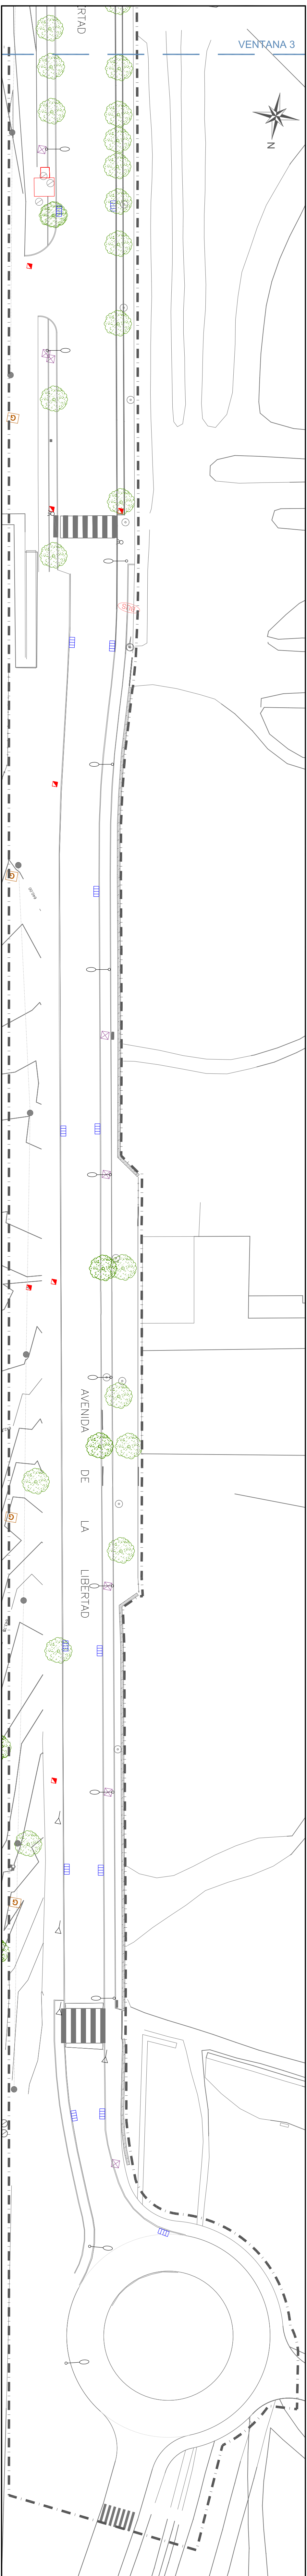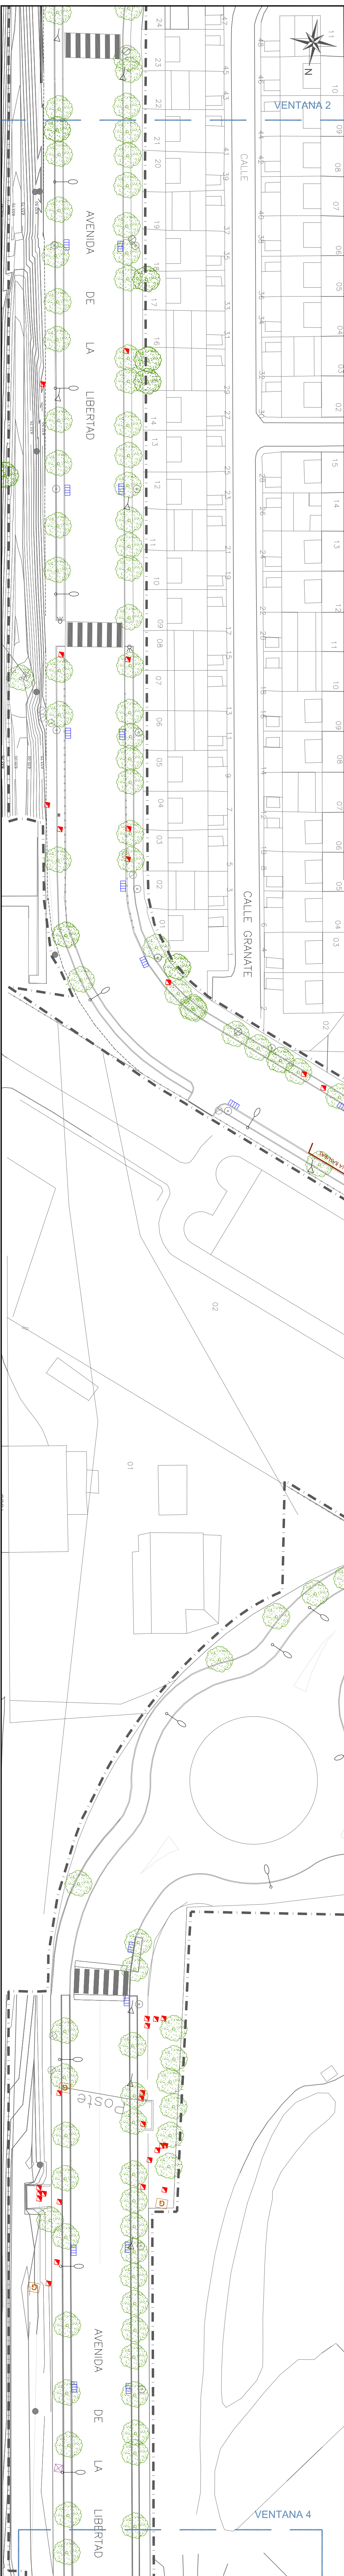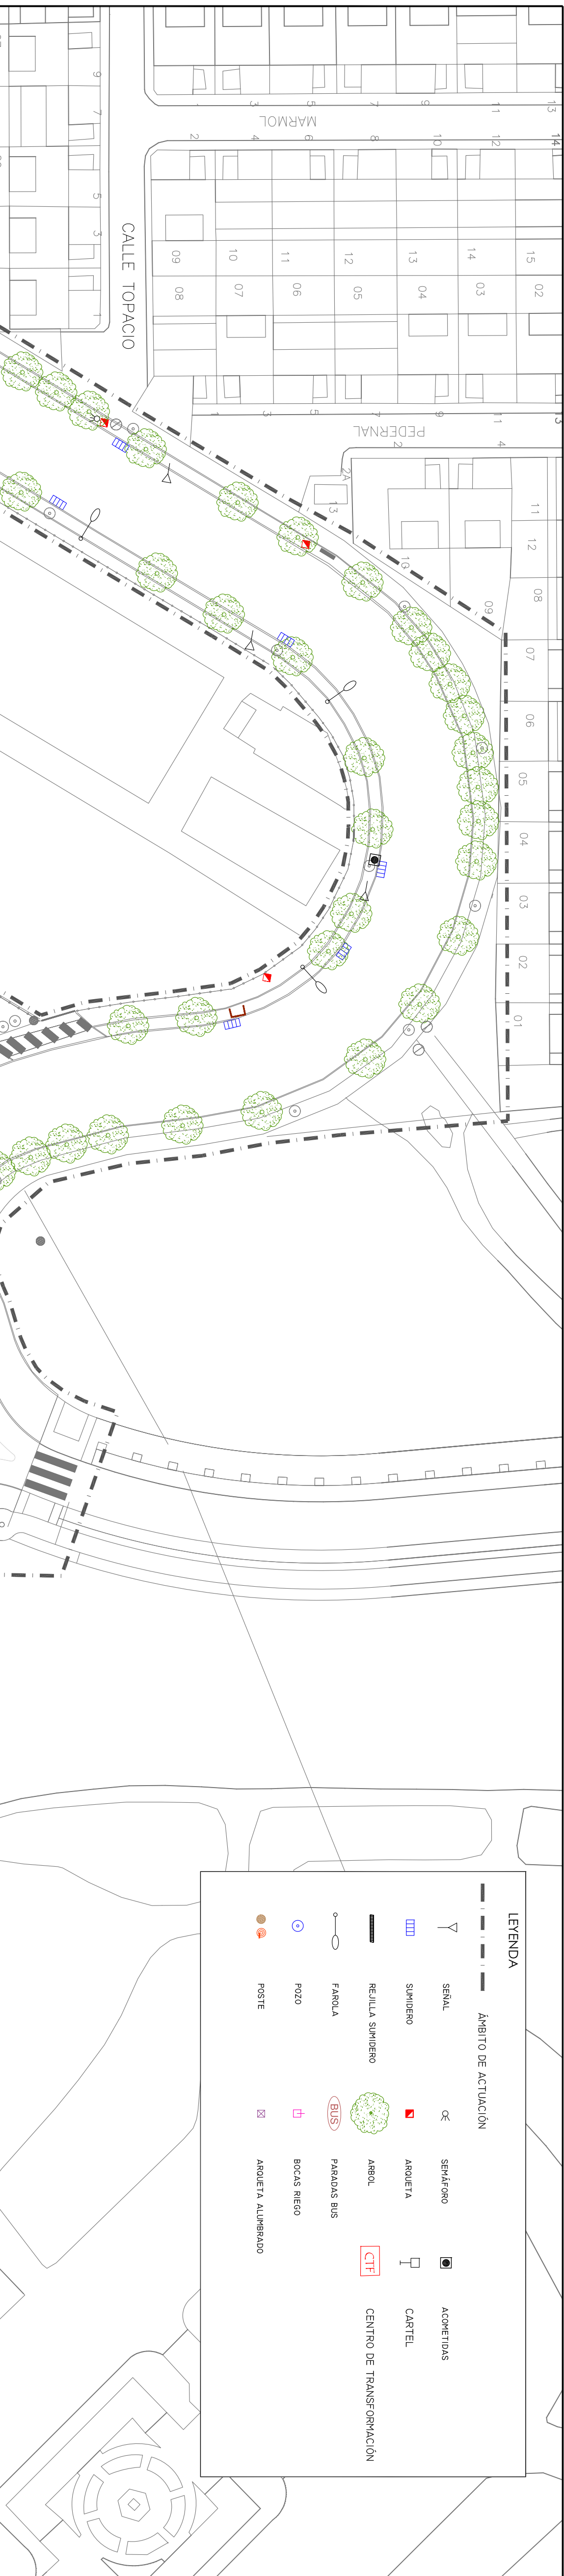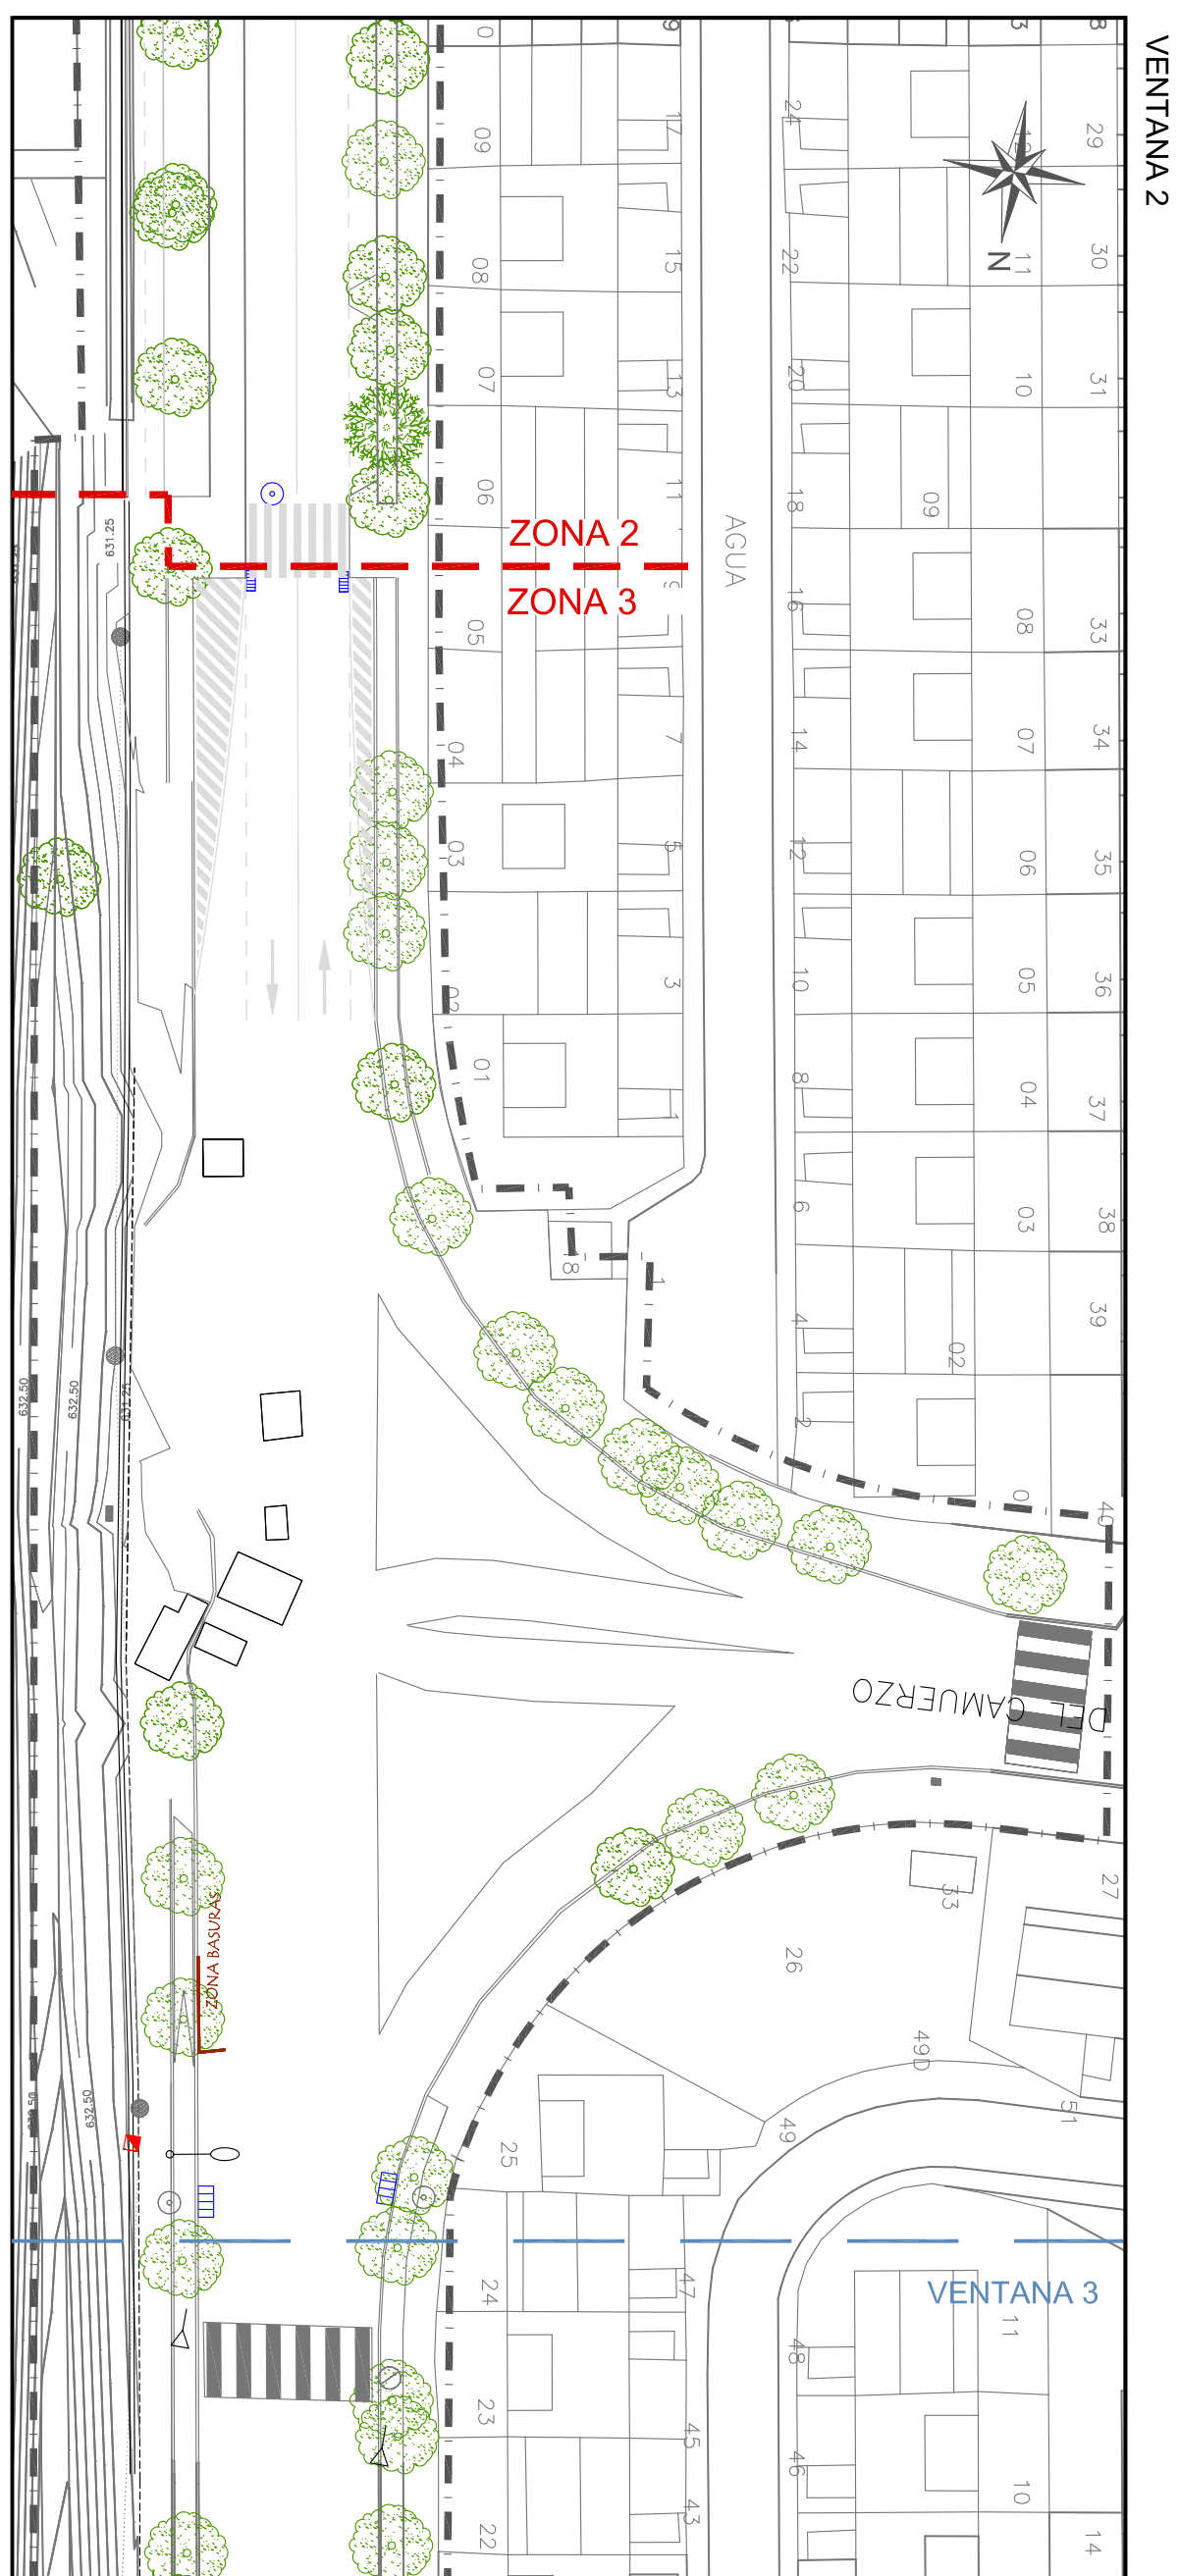
<div><div></div><div>Comunidad de Madrid</div></div>			
PROYECTO: PROYECTO DE ACONDICIONAMIENTO DE LA ZONA 3 DE LA AVENIDA DE LA LIBERTAD EN EL SECTOR III. GETAFE			
TÍTULO DEL PLANO: SITUACIÓN		Nº PLANO: 1.1	HOJA 1 DE 1
EMPRESA CONSULTORA: <div><div></div><div>DELLOS</div></div>	AUTOR DEL PROYECTO: <div><div></div><div>D. ANTOLÍN MONTES ROYO INGENIERO DE CAMINOS</div></div>	ESCALA: VARIAS	FECHA: OCTUBRE 2017





 Comunidad de Madrid		PROYECTO:
PROYECTO DE ACONDICIONAMIENTO DE LA ZONA 3 DE LA AVENIDA DE LA LIBERTAD EN EL SECTOR III.		
GETAFE		
TÍTULO DEL PLANO:	ESTADO ACTUAL ZONA - 3	TÍTULO DEL PLANO:
AUTOR DEL PROYECTO:		Nº PLANO:
D. ANTONIO MONTES ROYO INGENIERO DE CAMINOS	ESCALA: 1/500	HOLLA 1 DE 3
	FECHA: OCTUBRE 2017	2

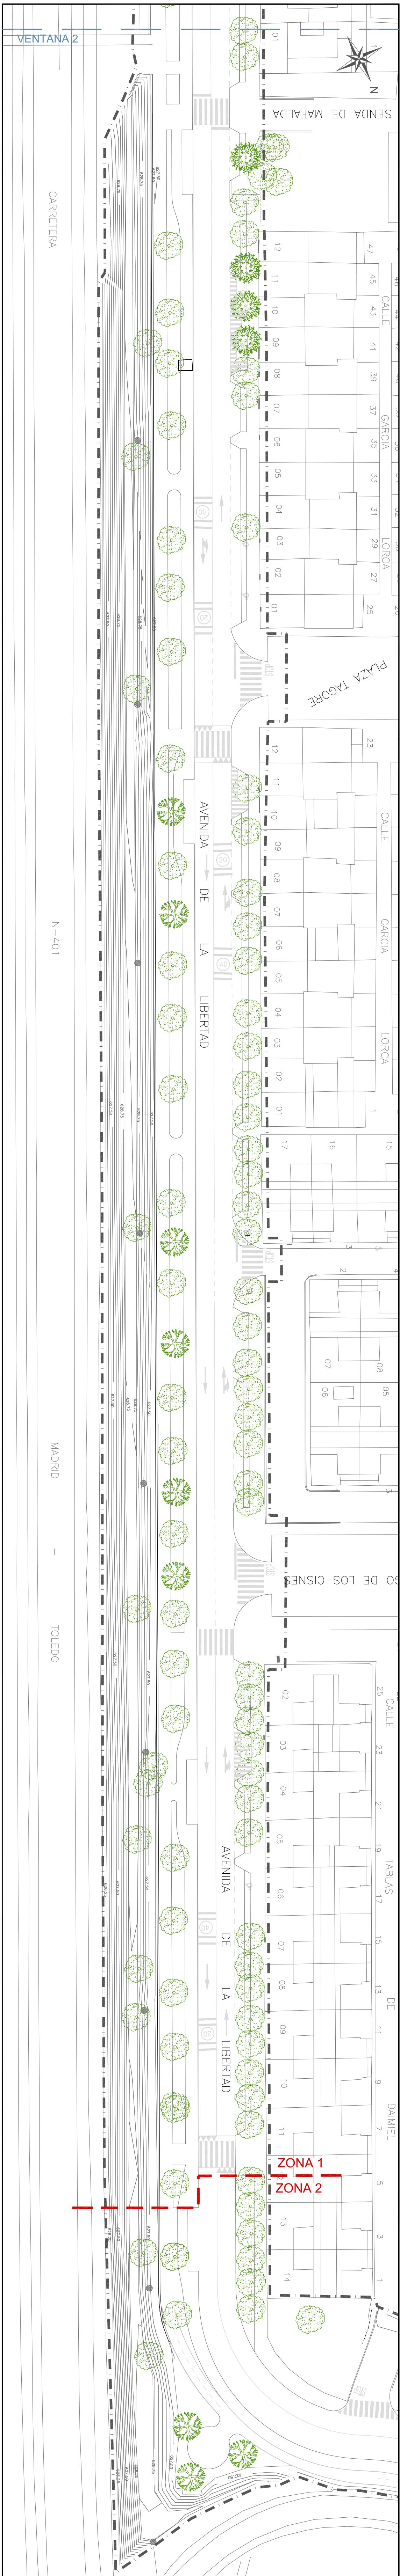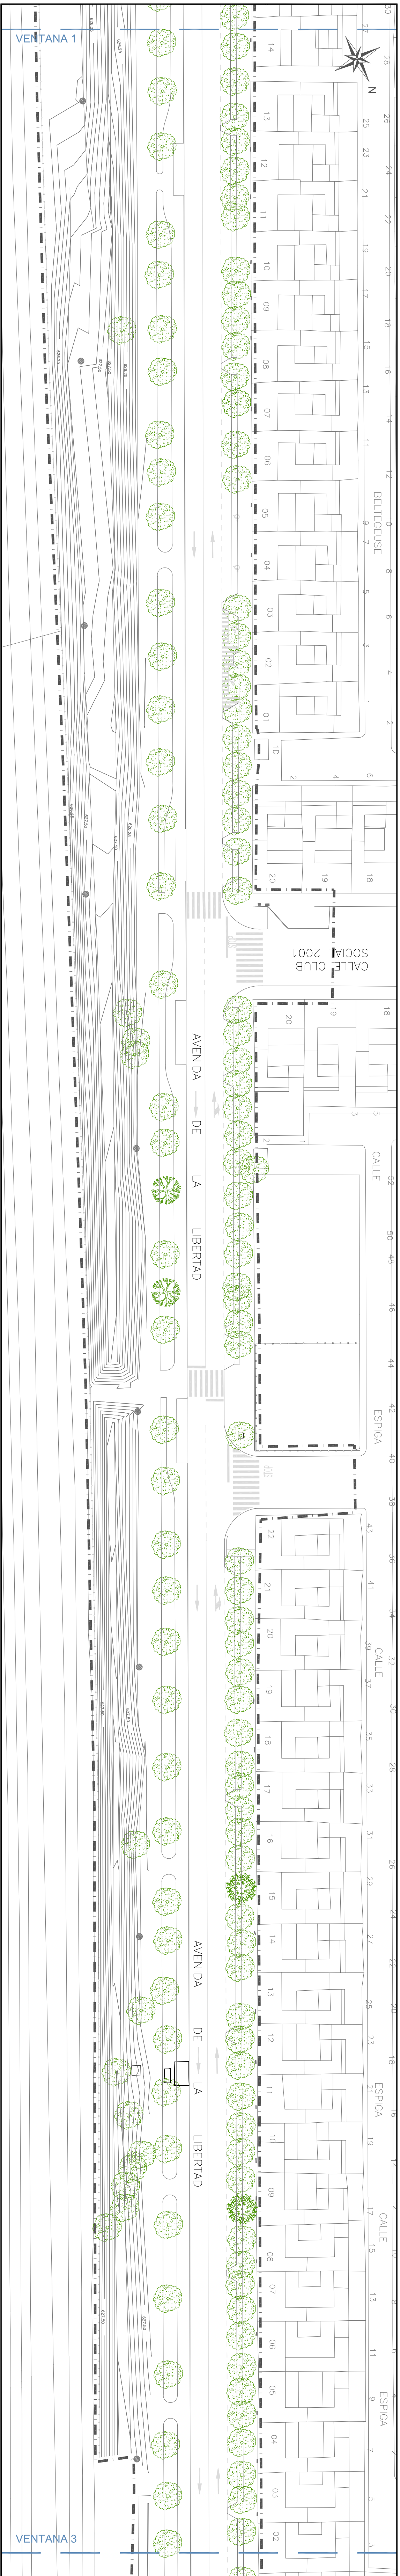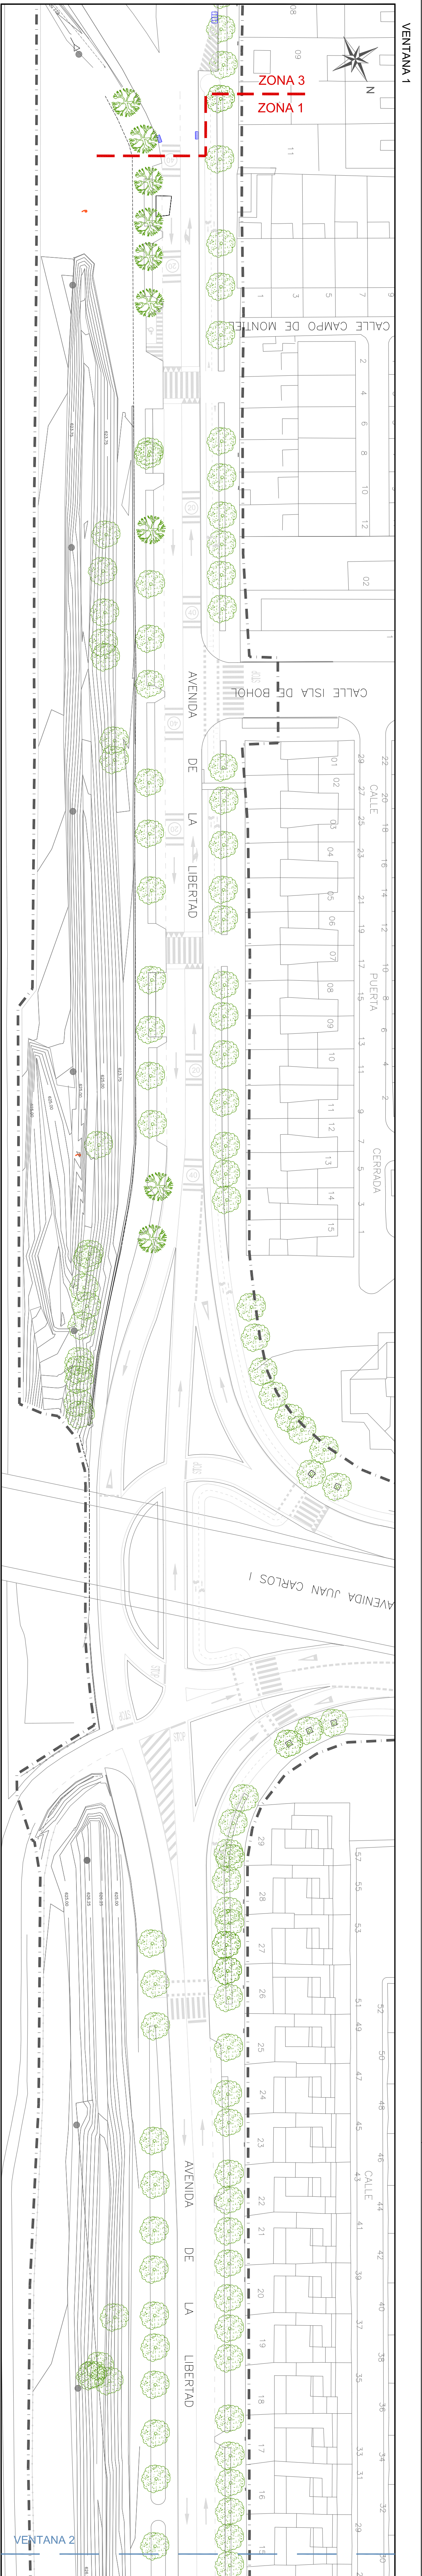



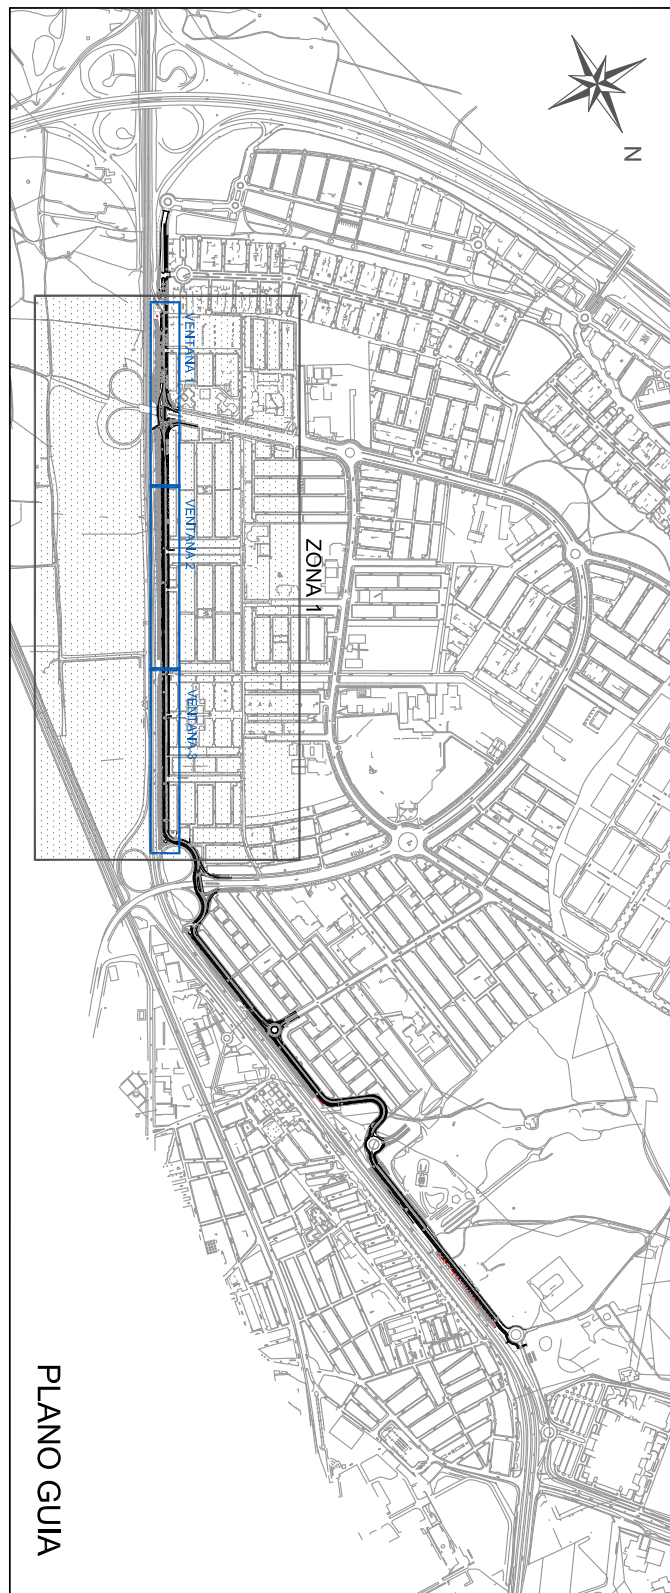



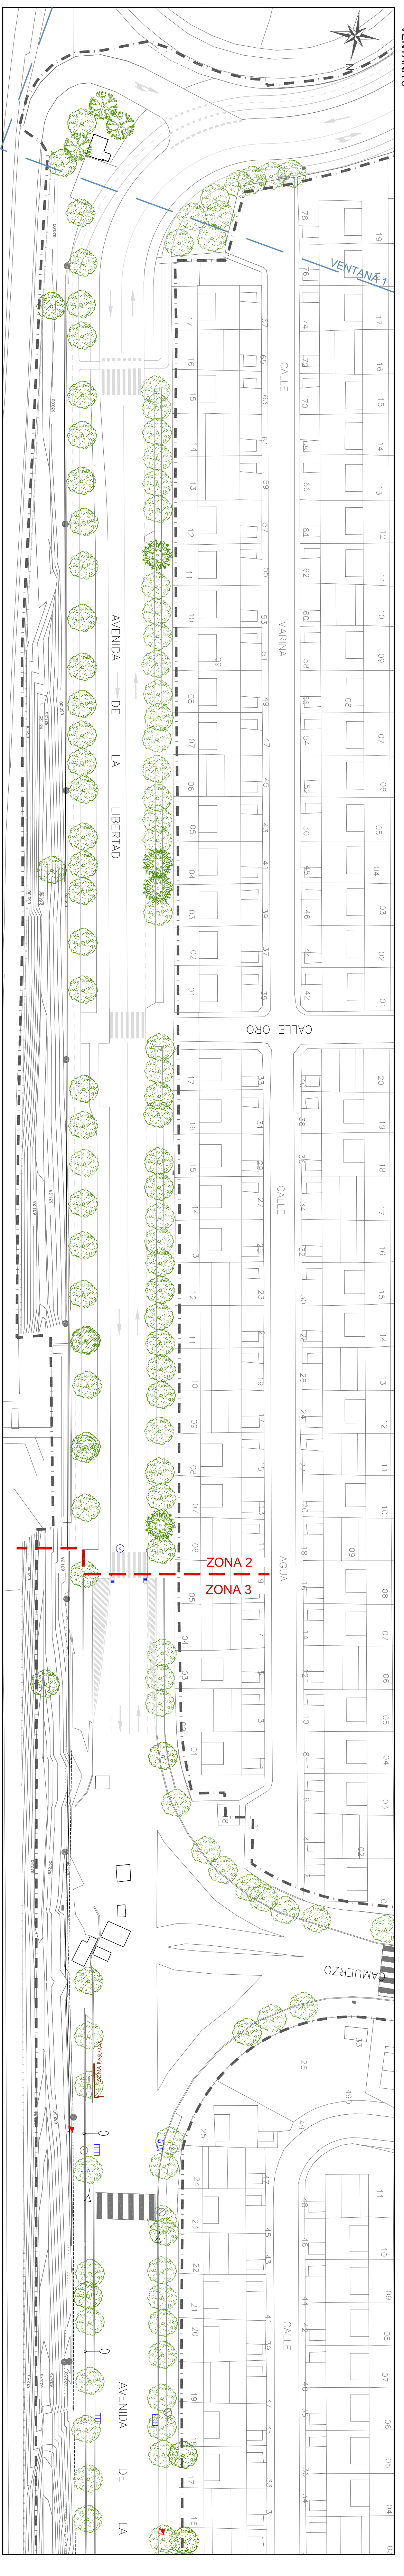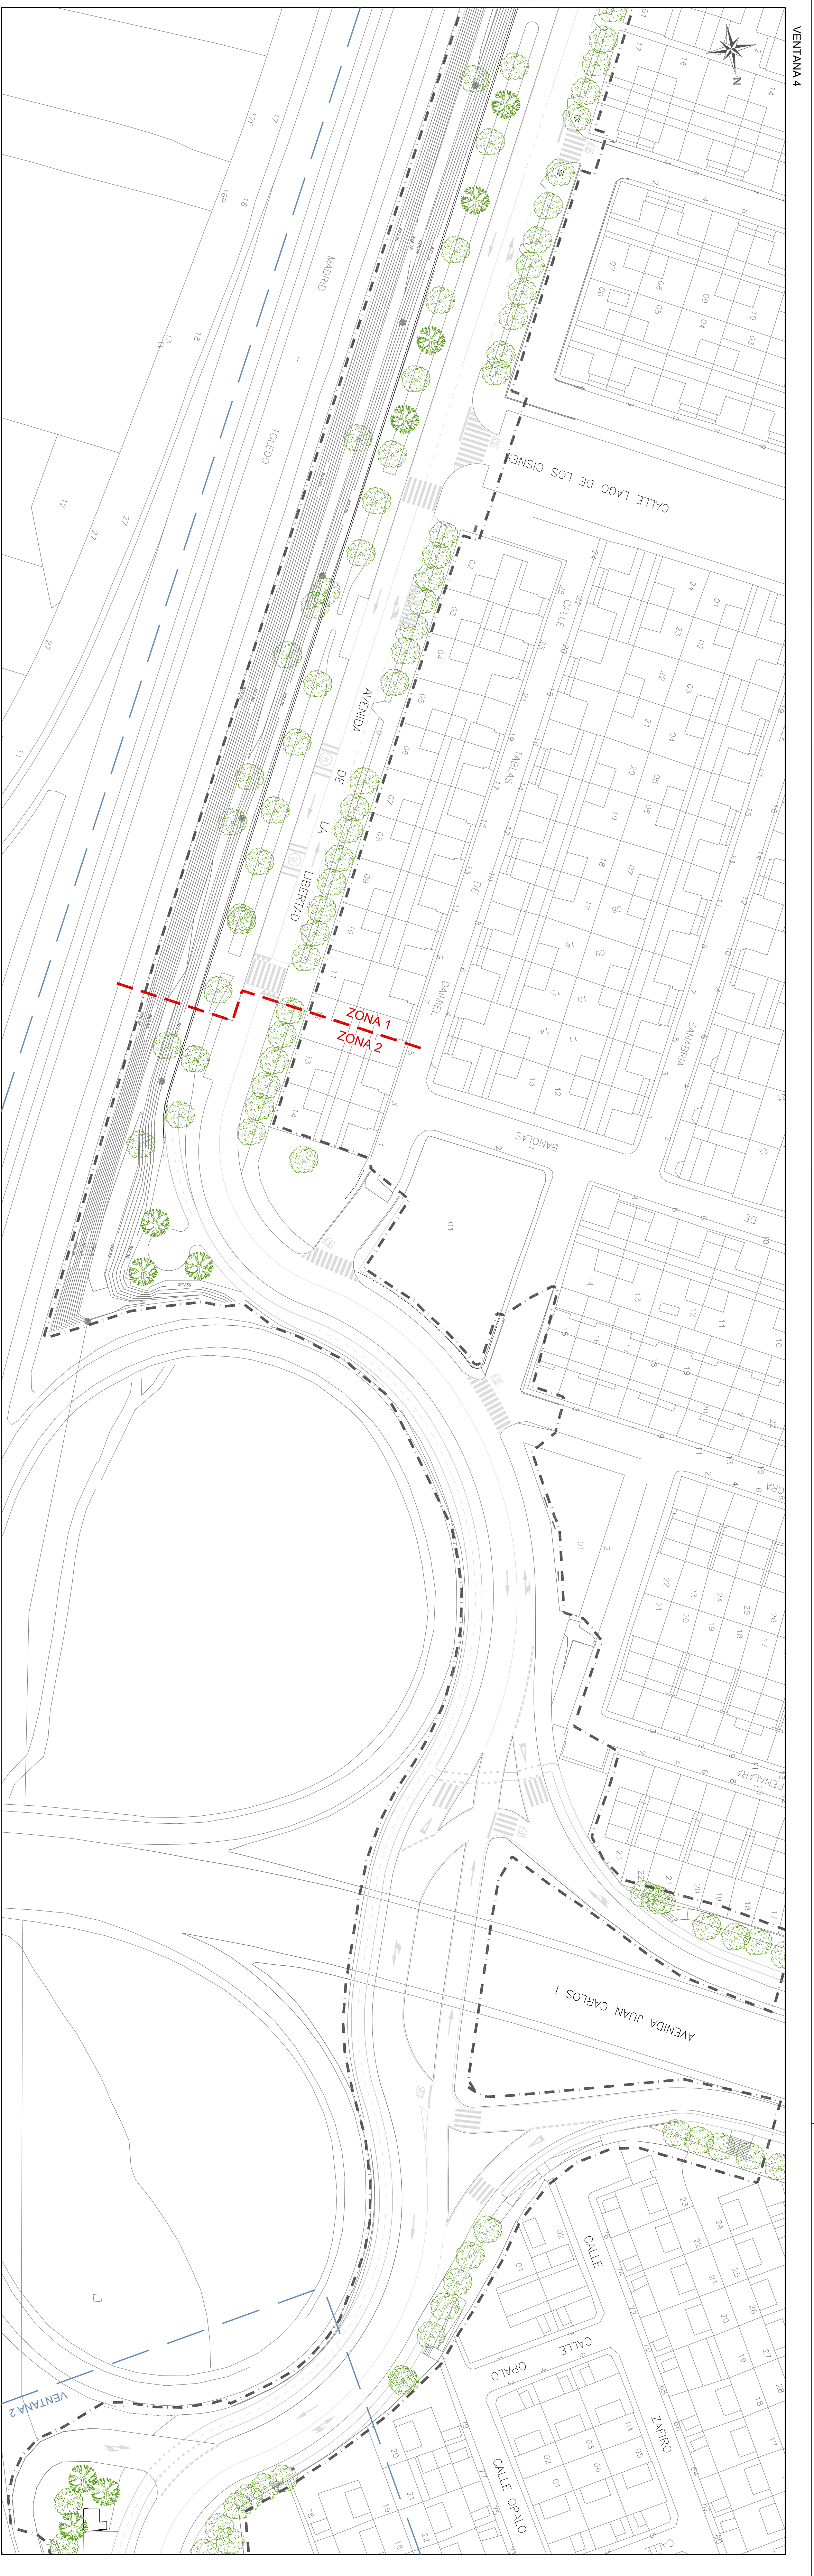








LEYENDA	
	AMBITO DE ACTUACIÓN






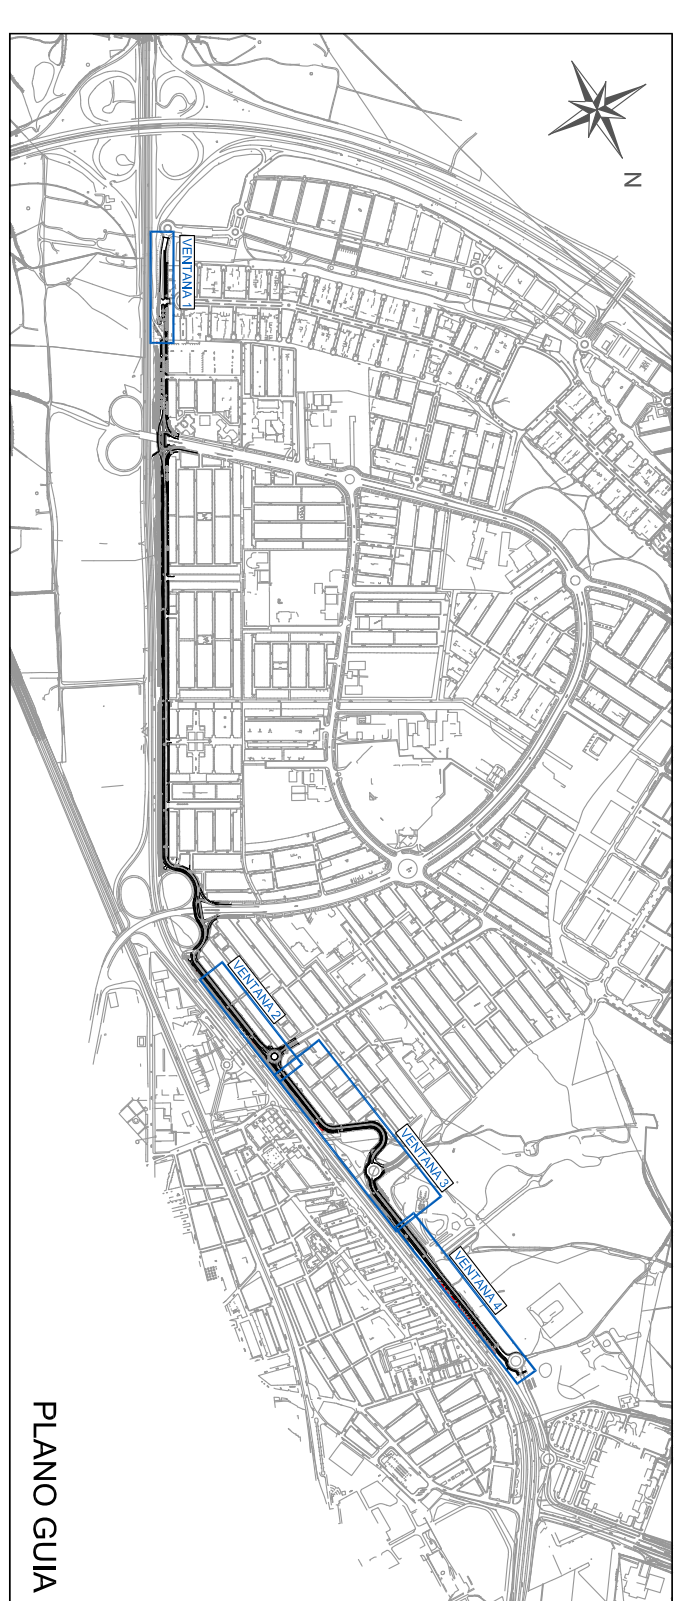
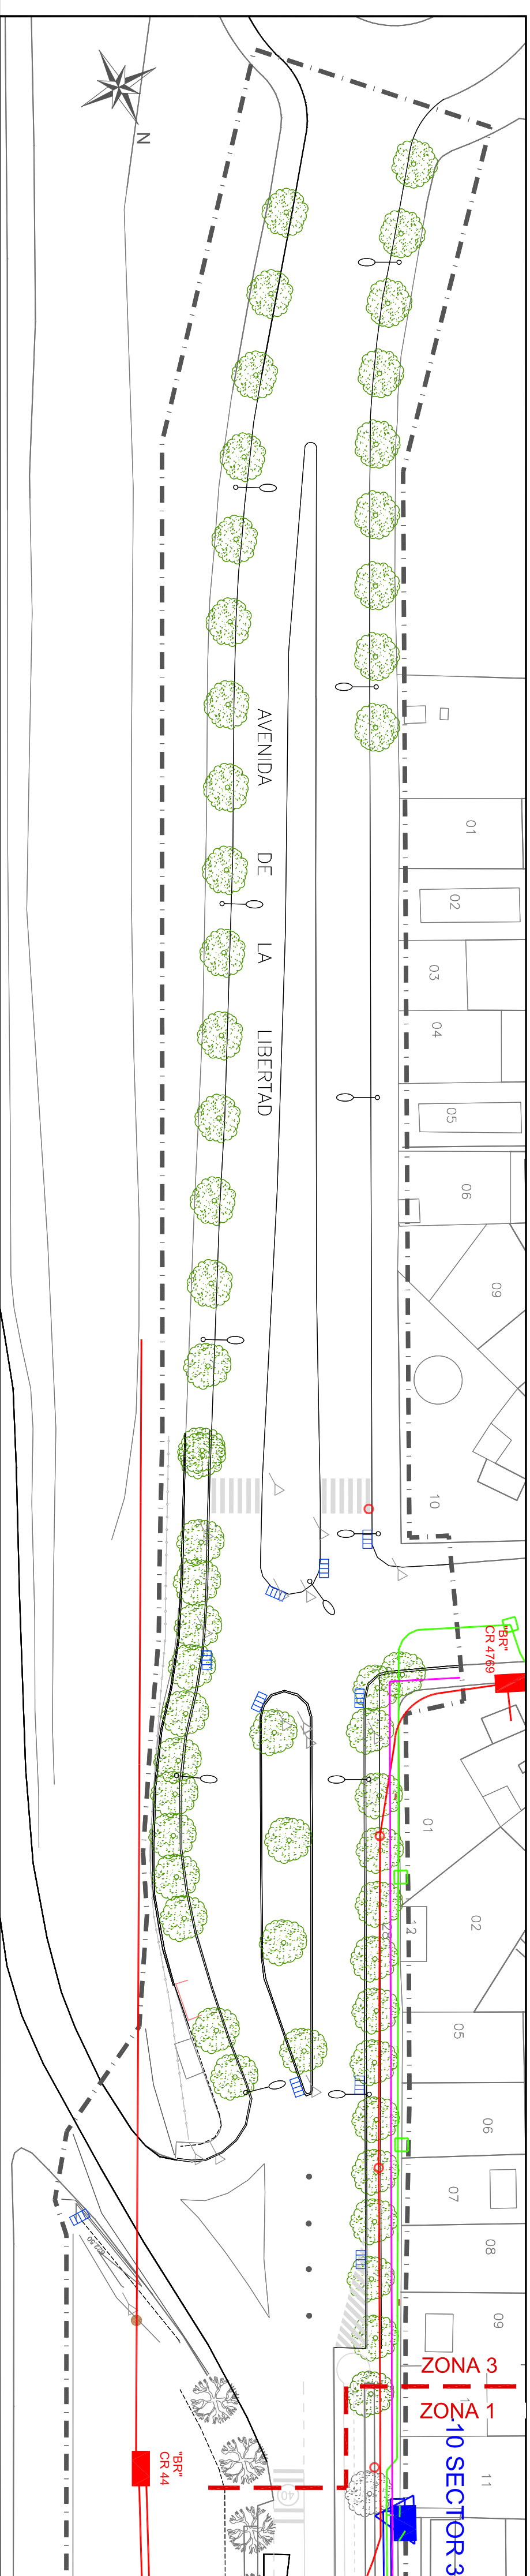
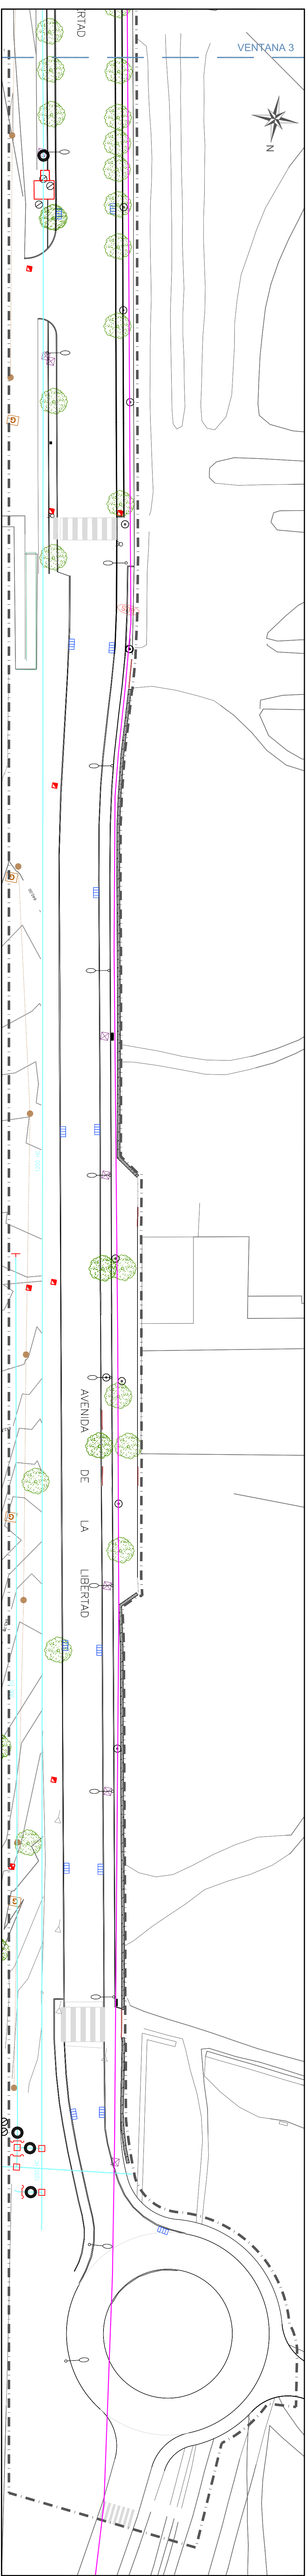
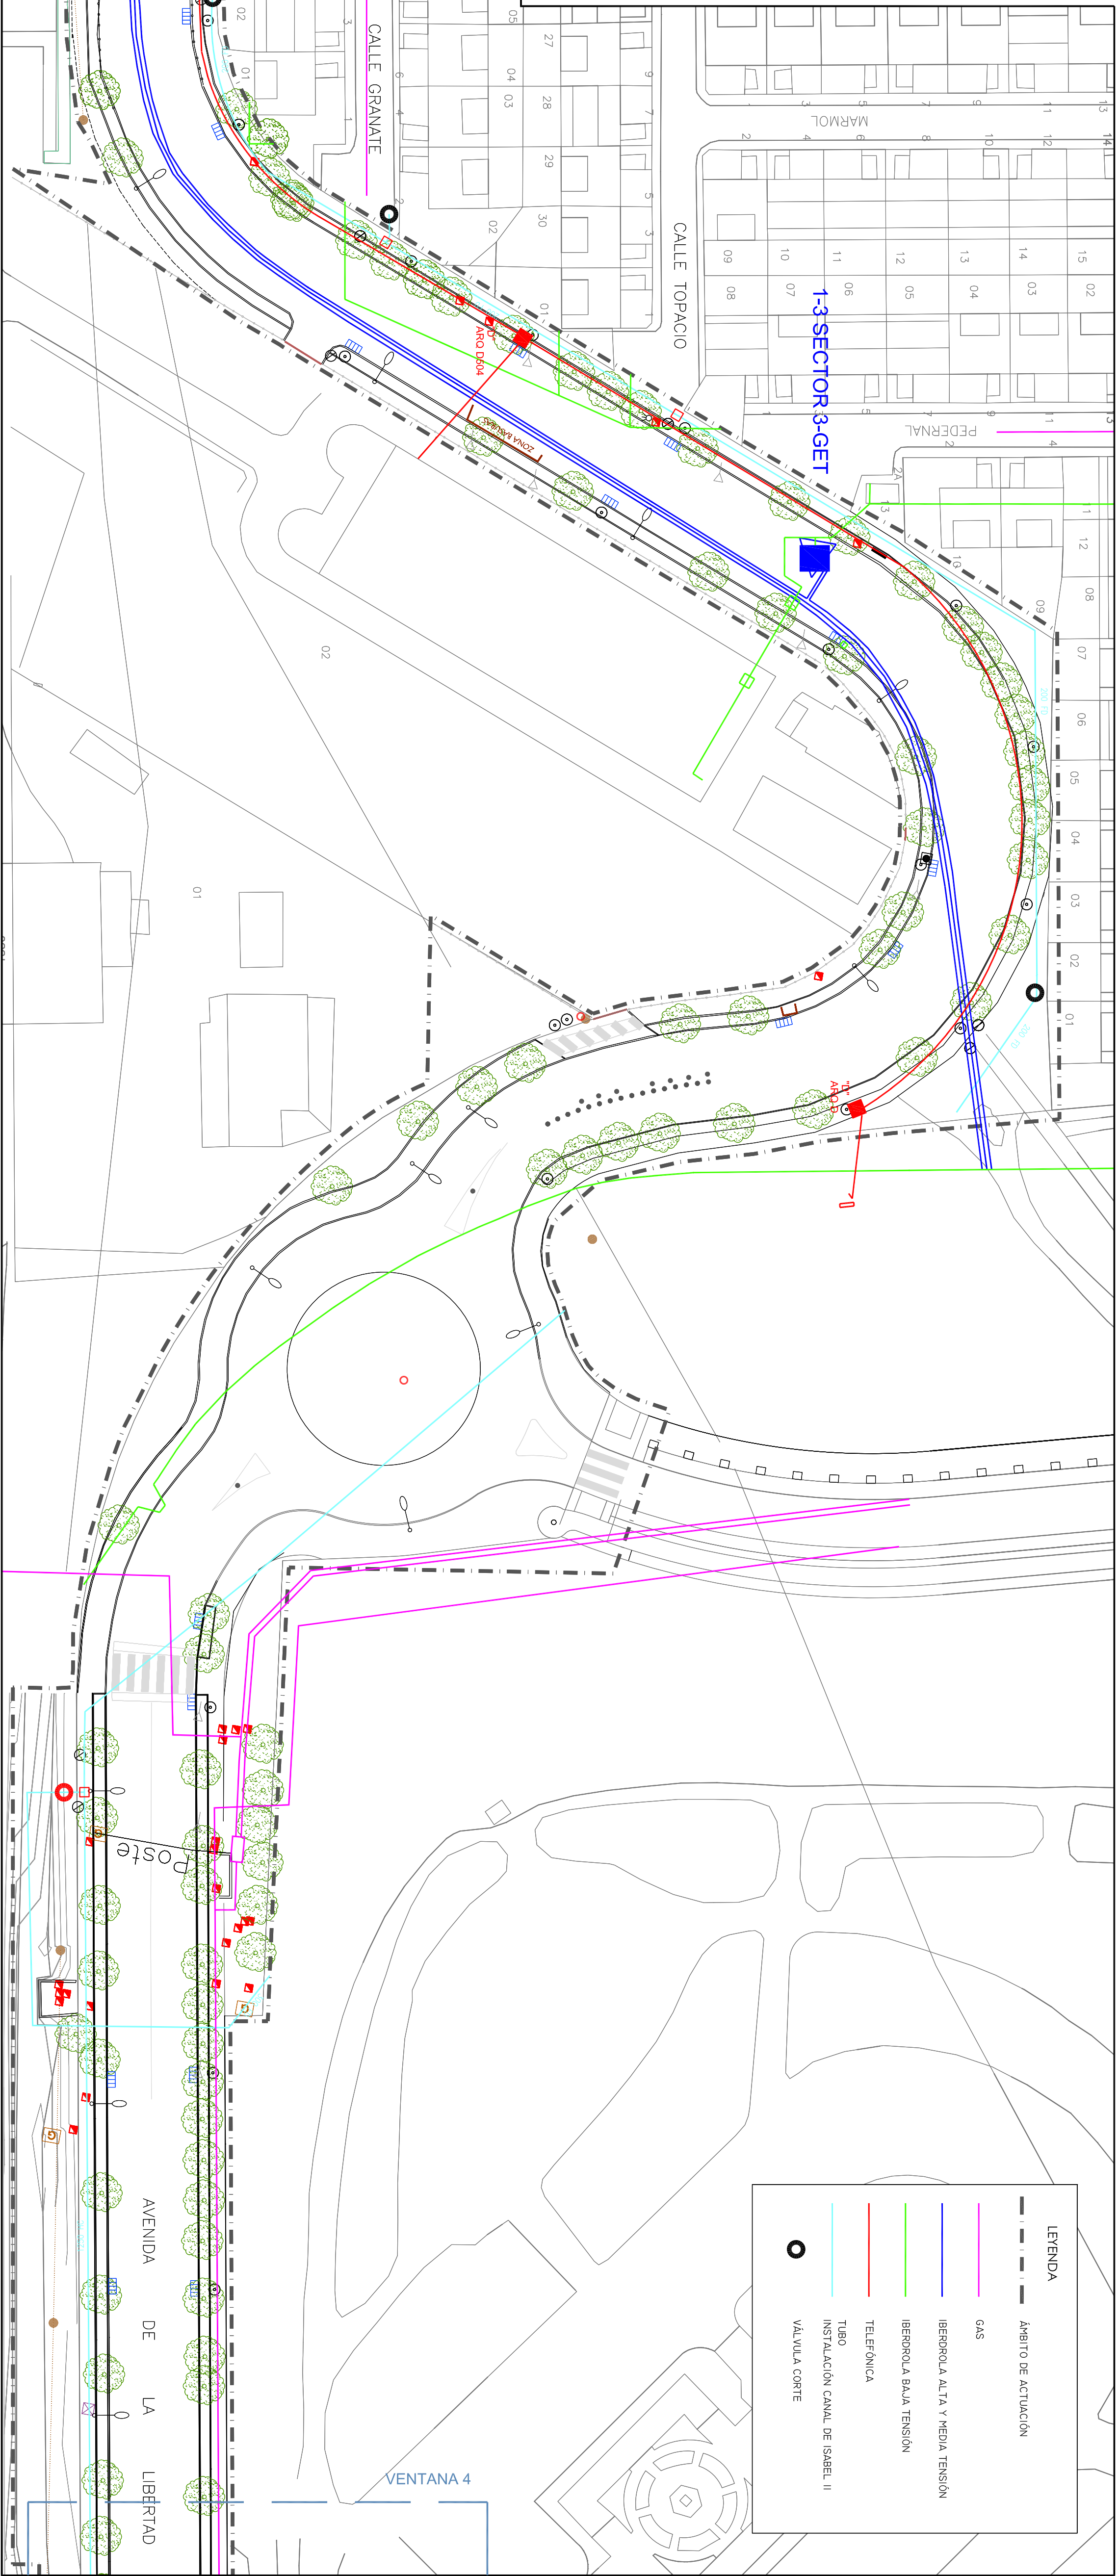
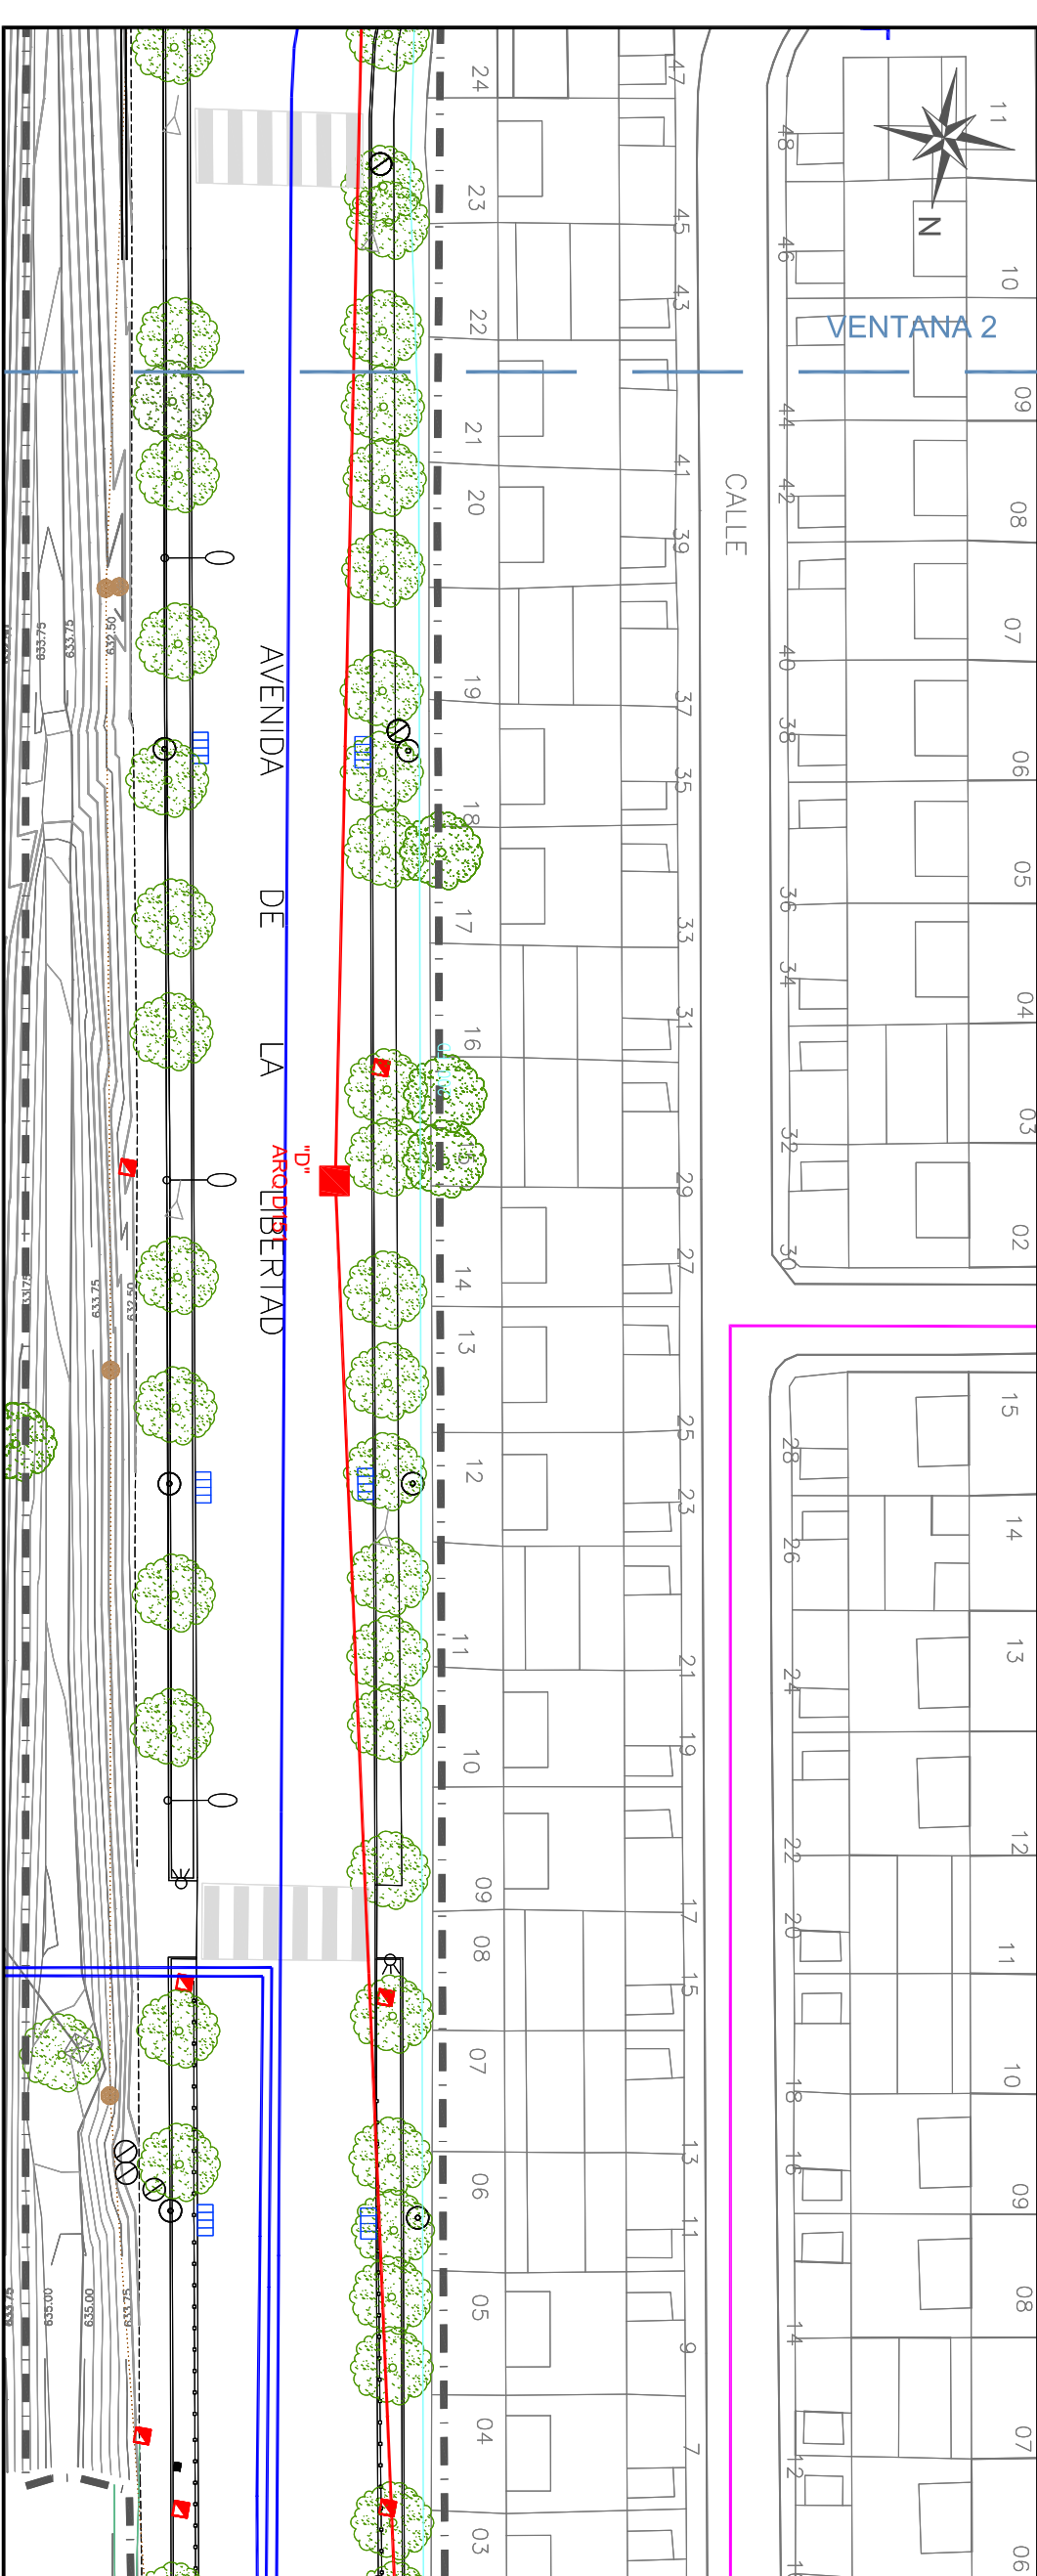
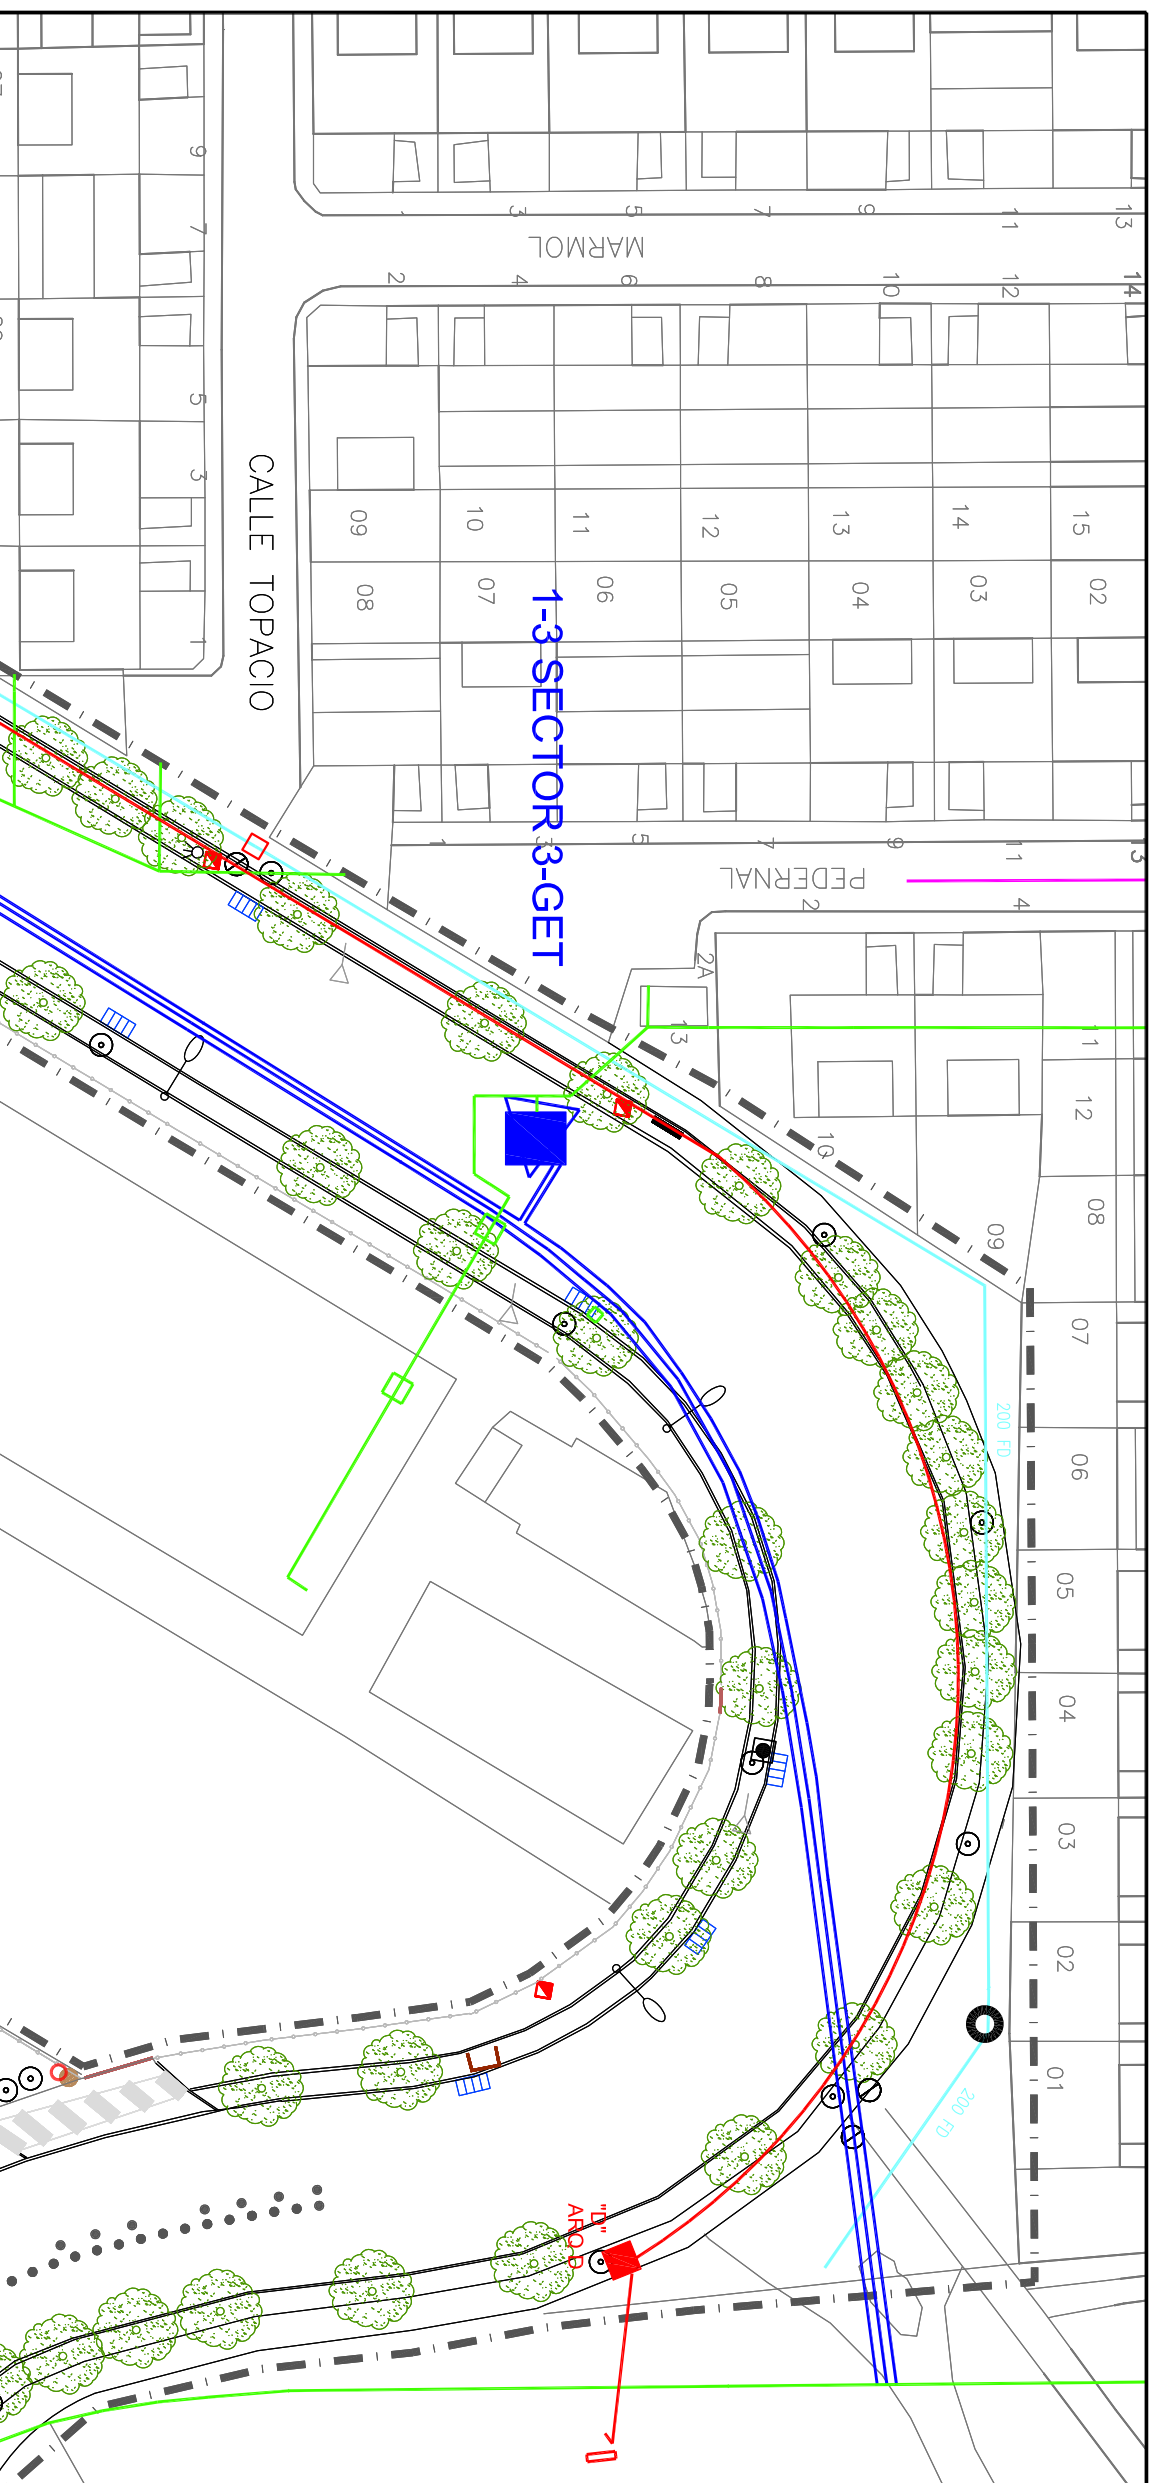
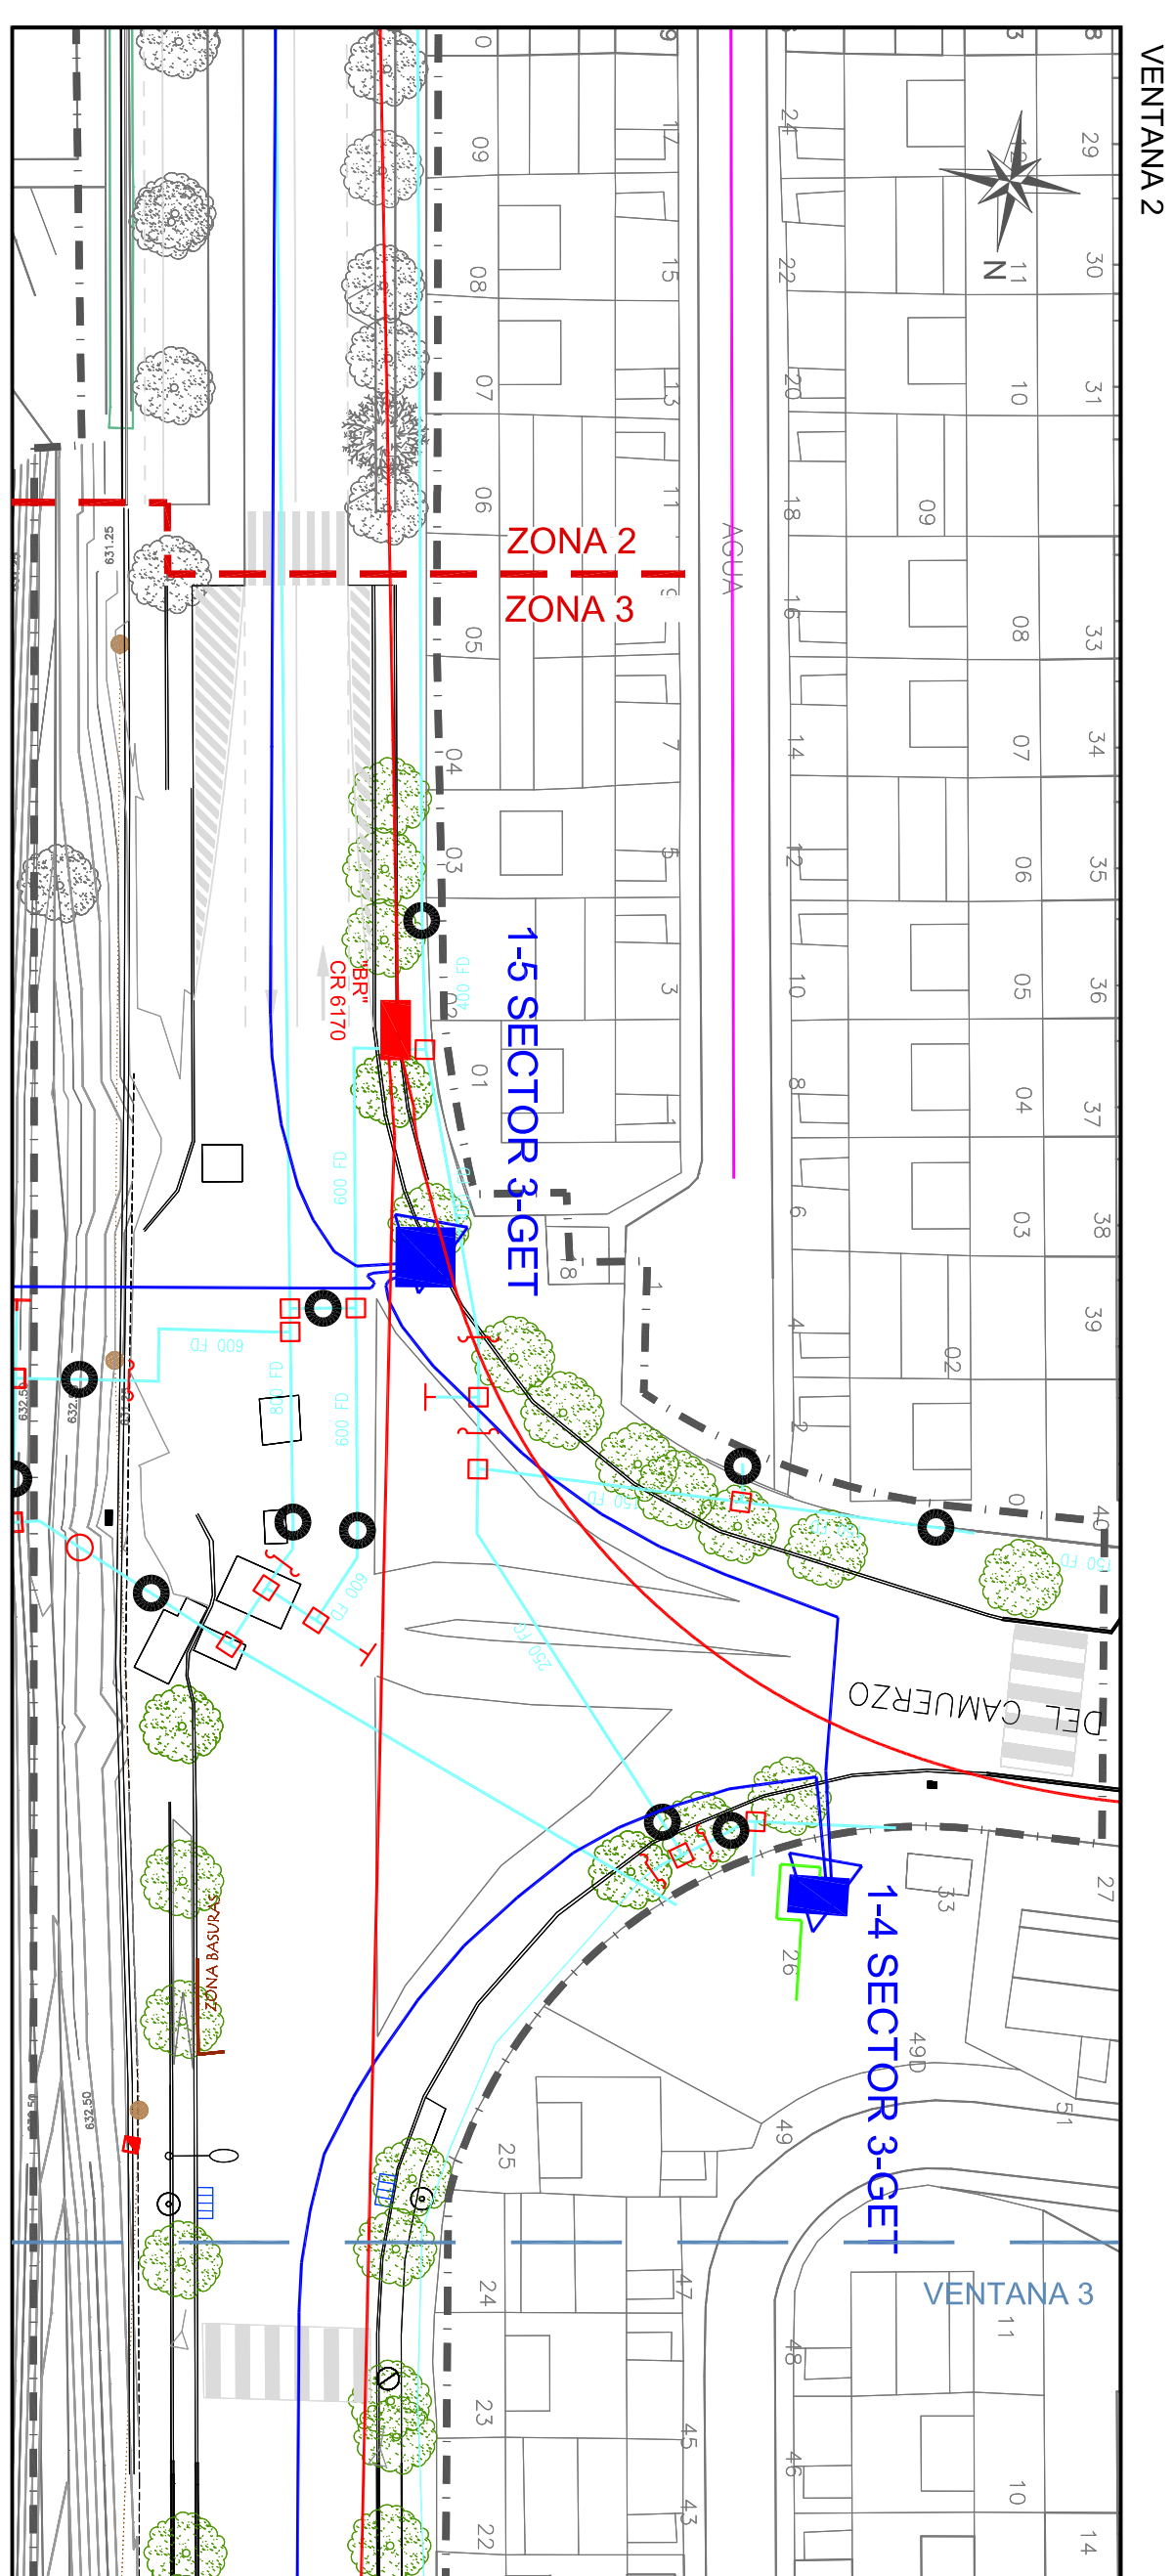
TÍTULO DEL PLANO:	Nº PLANO:
ESTADO ACTUAL	2
EMPRESA CONSULTORA:	Hoja 2 DE 3
AUTOR DEL PROYECTO:	FECHA:
INGENIERO DE CAMINOS	1/500
DELTA	



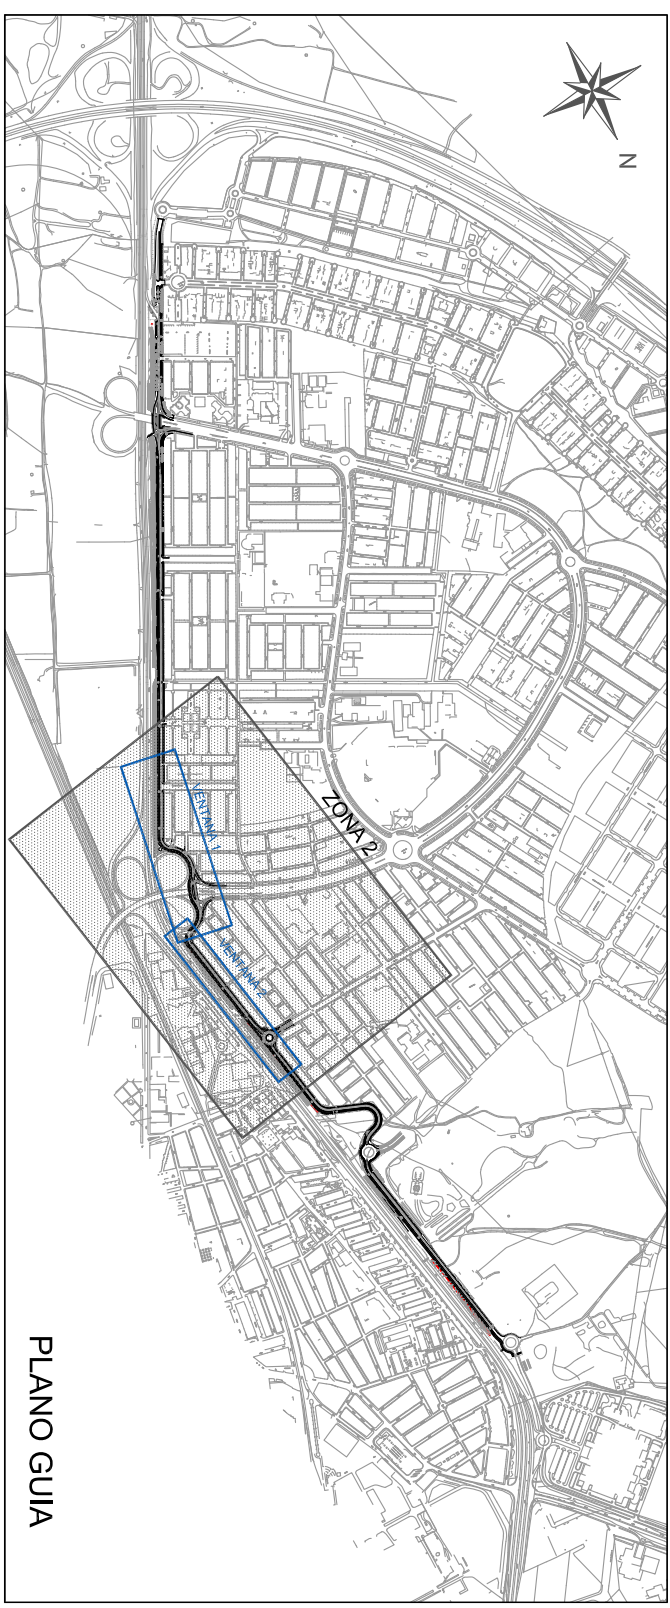


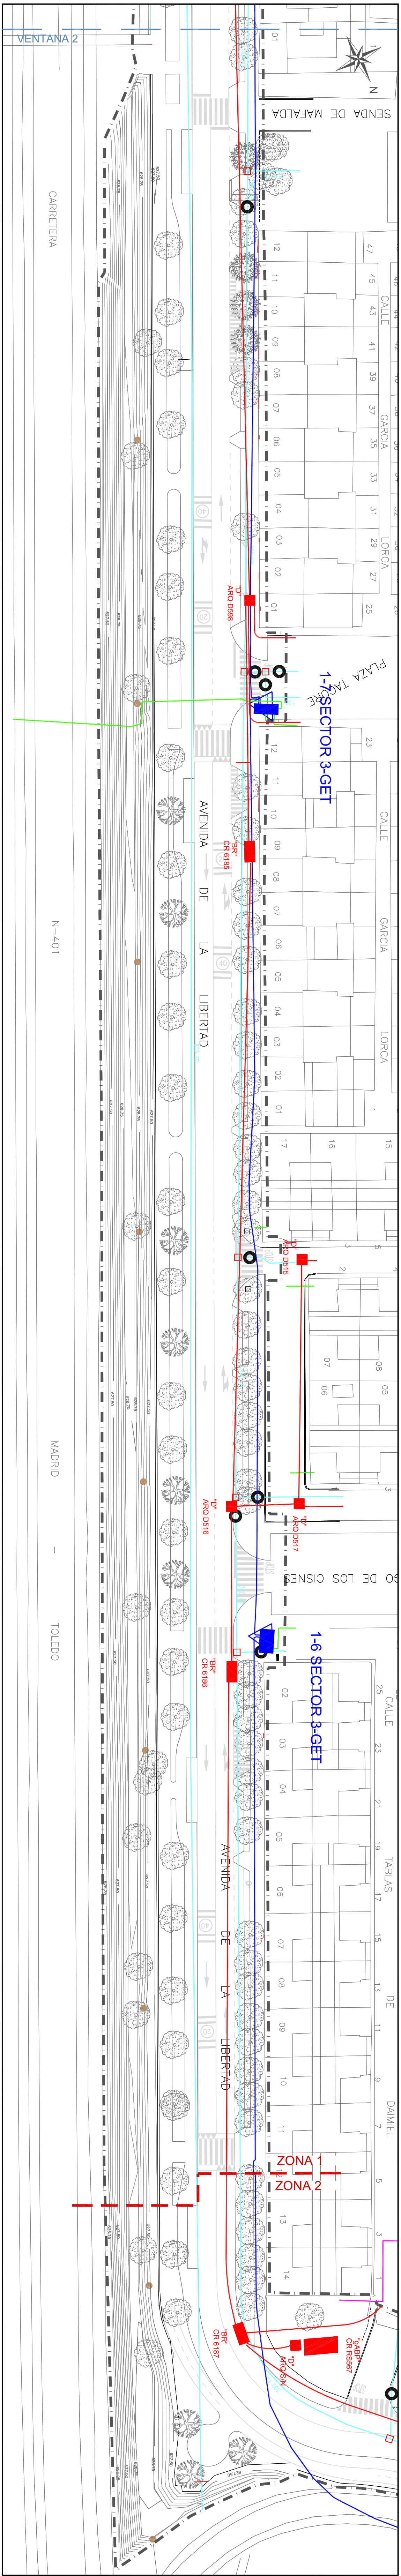
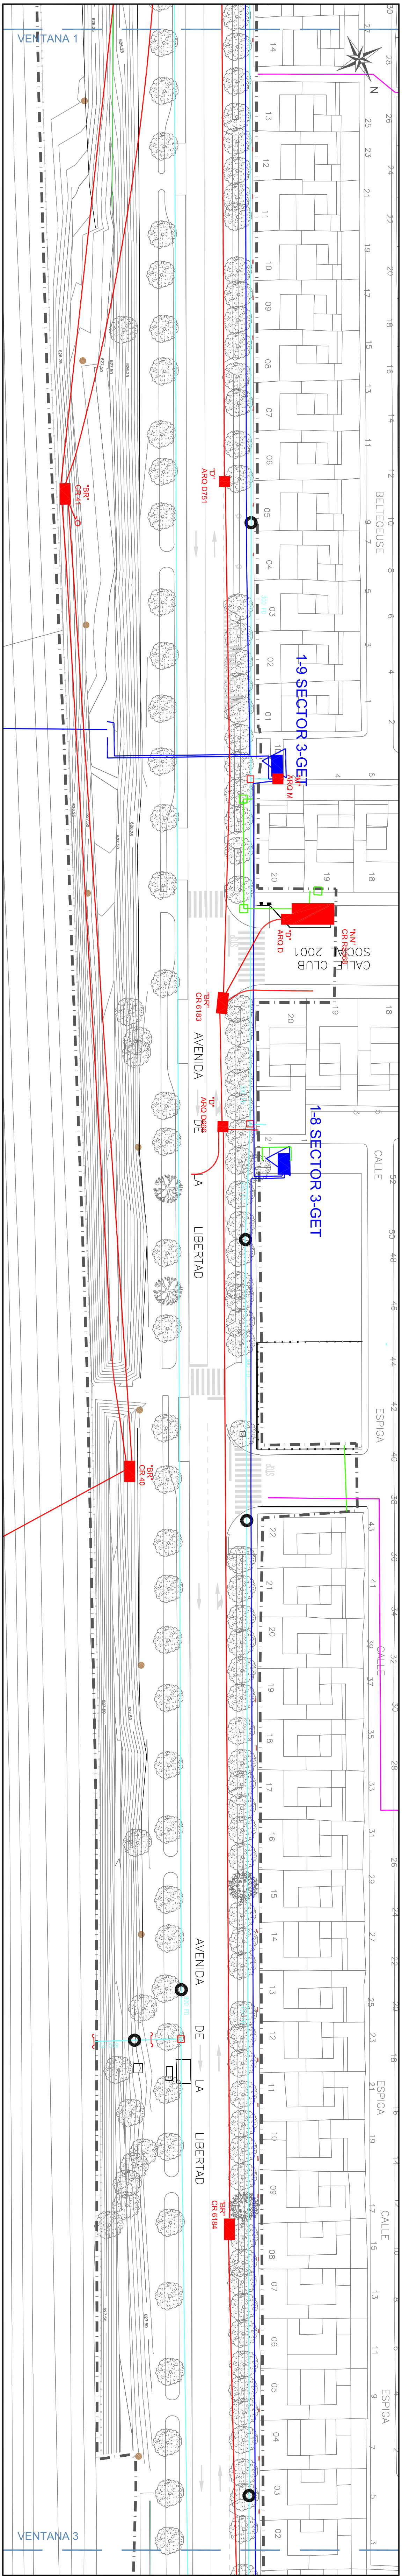
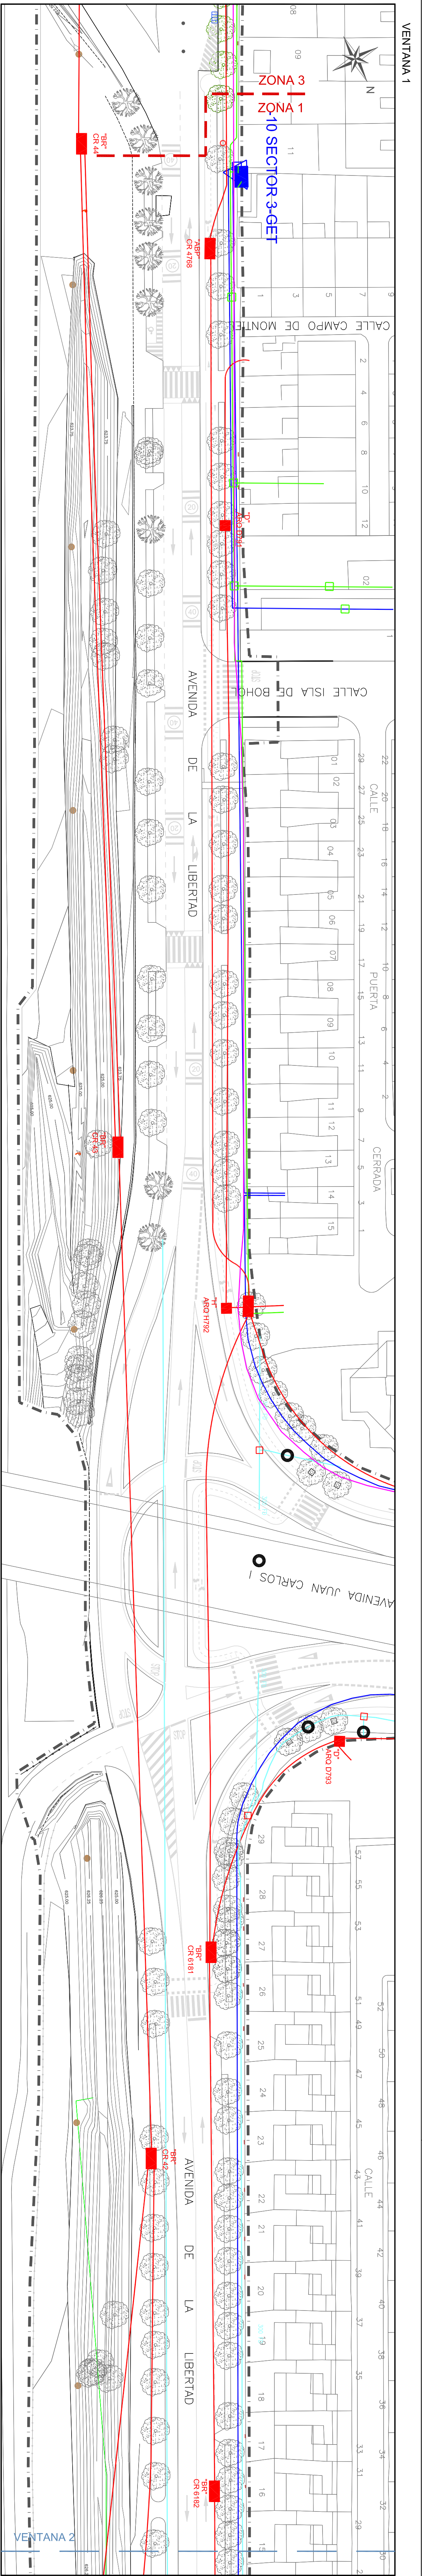




 Comunidad de Madrid	
PROYECTO: PROYECTO DE ACONDICIONAMIENTO DE LA ZONA 3 DE LA AVENIDA DE LA LIBERTAD EN EL SECTOR III. GETAFE	
TÍTULO DEL PLANO:	ESTADO ACTUAL ZONA -2
DISEÑADA CONSULTORA:	AUTOR DEL PROYECTO:
	
D. ANTONIO MONTES PÉREZ INGENIERO DE CAMINOS	D. ANTONIO MONTES PÉREZ INGENIERO DE CAMINOS
ESCALA: 1/500	FECHA: OCTUBRE 2017
Nº PLANO: 2	HOJA: 3 DE 3





 Comunidad de Madrid		PROYECTO DE ACONDICIONAMIENTO DE LA ZONA 3 DE LA AVENIDA DE LA LIBERTAD EN EL SECTOR III. GETAFE		PROYECTO
 DEL FOS		SERVICIOS AFECTADOS ZONA - 3		TÍTULO DEL PLANO
CÁMERA CONSULTIVA PLANO DEL PROYECTO 		ESCALA 1/500 OCTUBRE 2017		Nº PLANO 3 HOLLA 1 DE 2



LEYENDA	
---	ABRITO DE ACTUACIÓN
---	GAS
---	IBERROLA ALTA Y MEDIA TENSIÓN
---	IBERROLA BAJA TENSIÓN
---	TELÉFONICA
---	INSTALACIÓN CANAL DE PABEL II
○	VALVULA CORTE

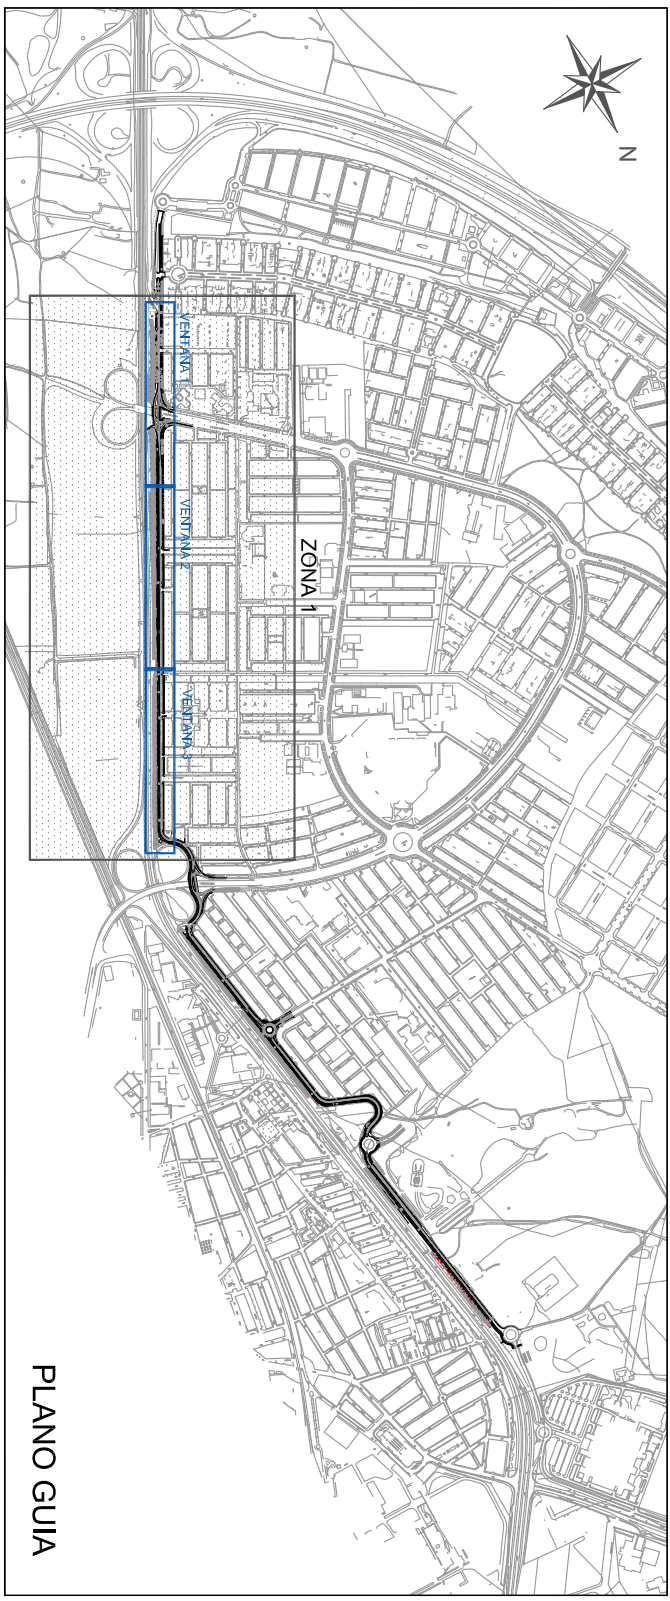


Comunidad de Madrid	
PROYECTO: PROYECTO AS BUILT DE LAS OBRAS DE ACONDICIONAMIENTO DE LA ZONA 1 DE LA AVENIDA DE LA LIBERTAD EN EL SECTOR III. GETAFE	
TÍTULO DEL PLANO:	Nº PLANO:
SERVICIOS AFECTADOS	3
EMPRESA CONSULTORA:	HOJA 2 DE 3
AUTOR DEL PROYECTO:	FECHA:
D. ANTONIO MONTE ROYO	OCTUBRE
INGENIERO DE CAMINOS	1/500
DELTA	2017




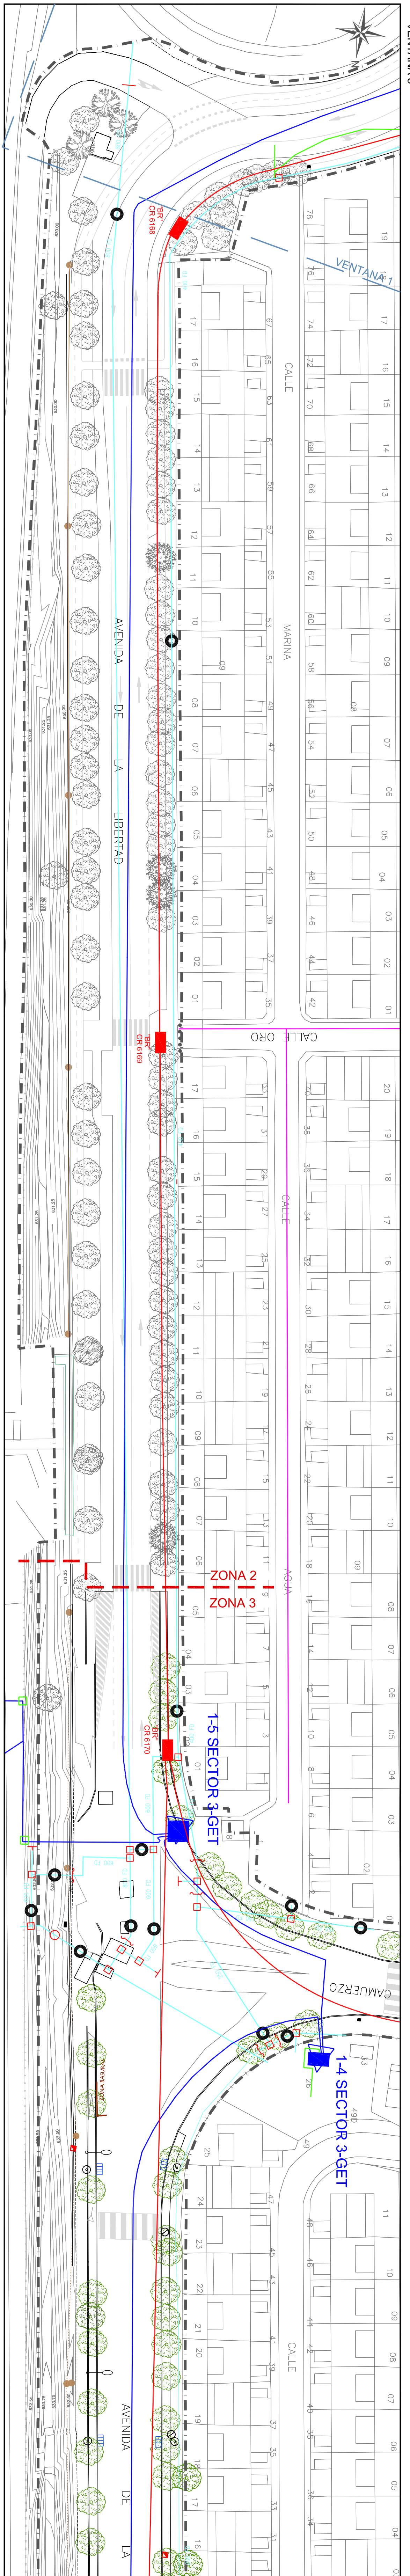
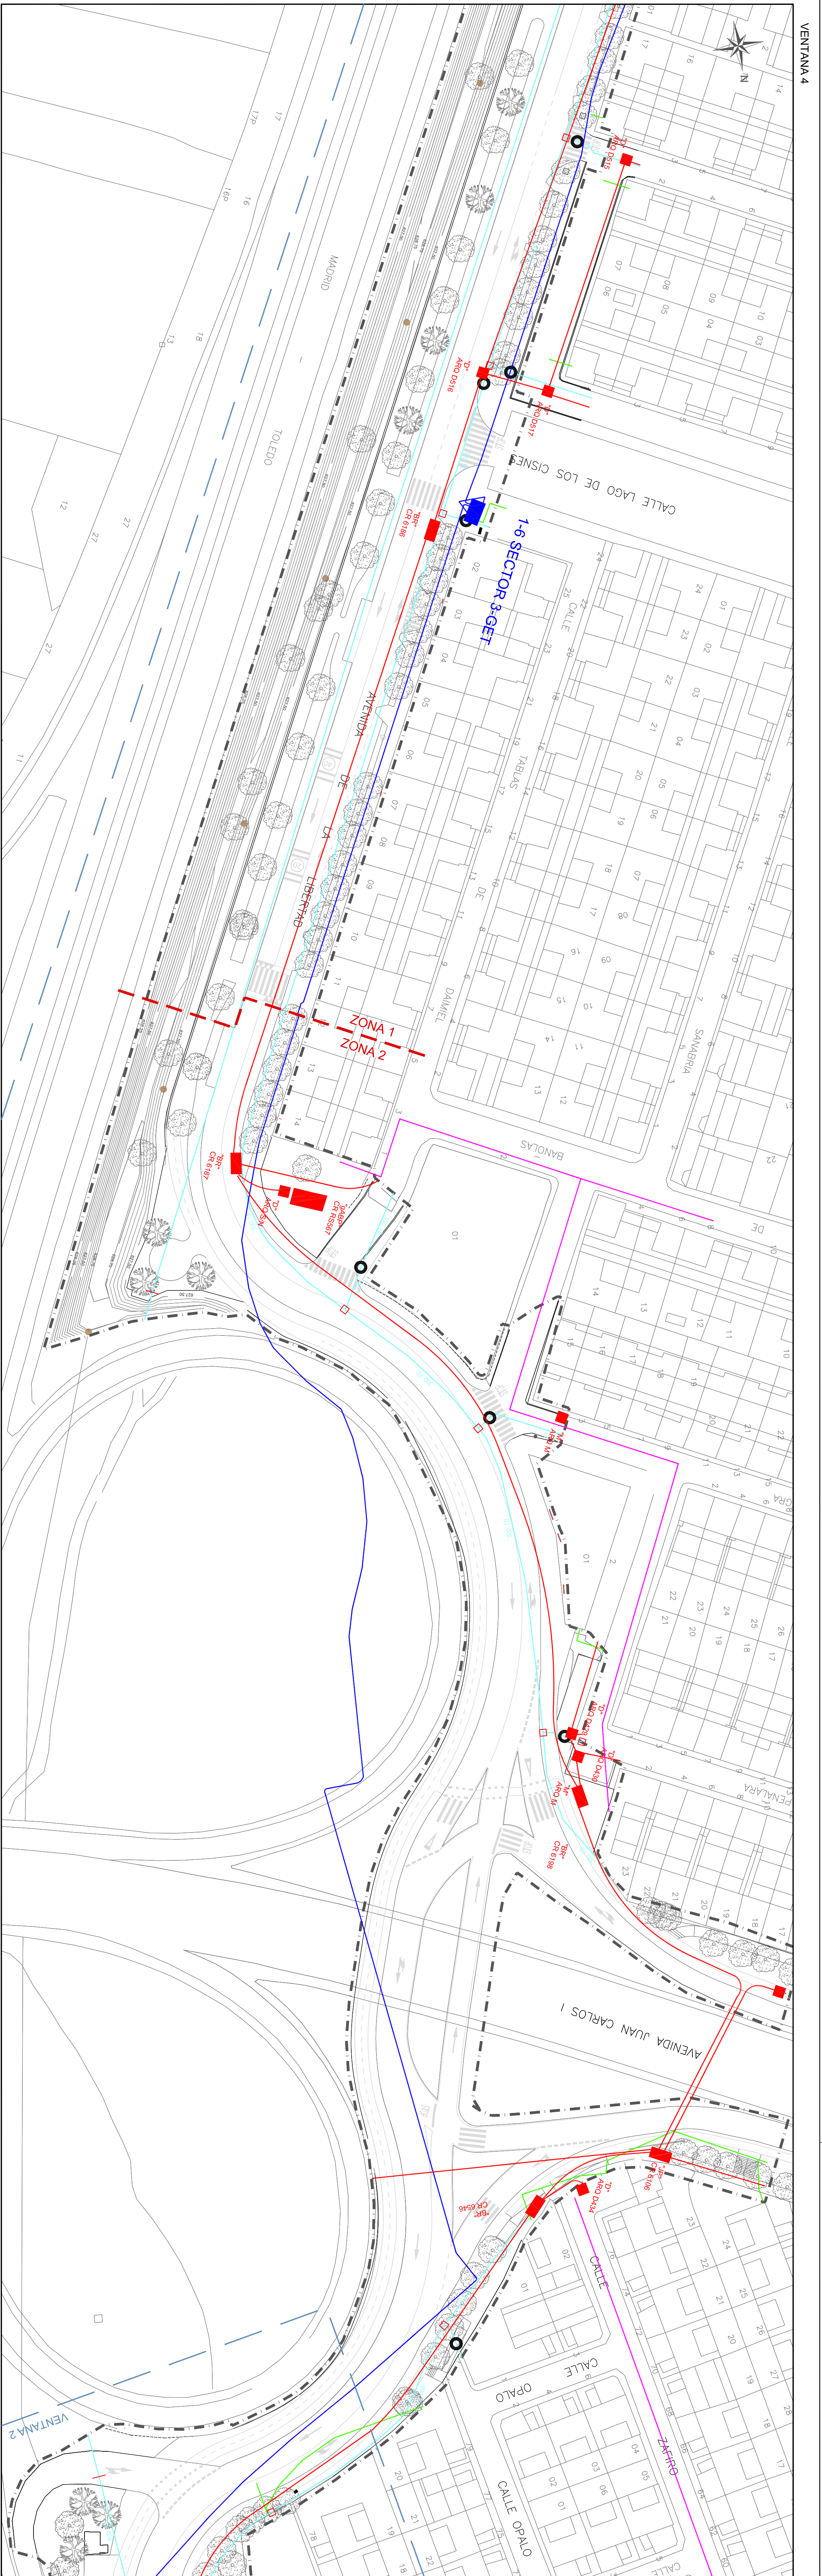





LEYENDA



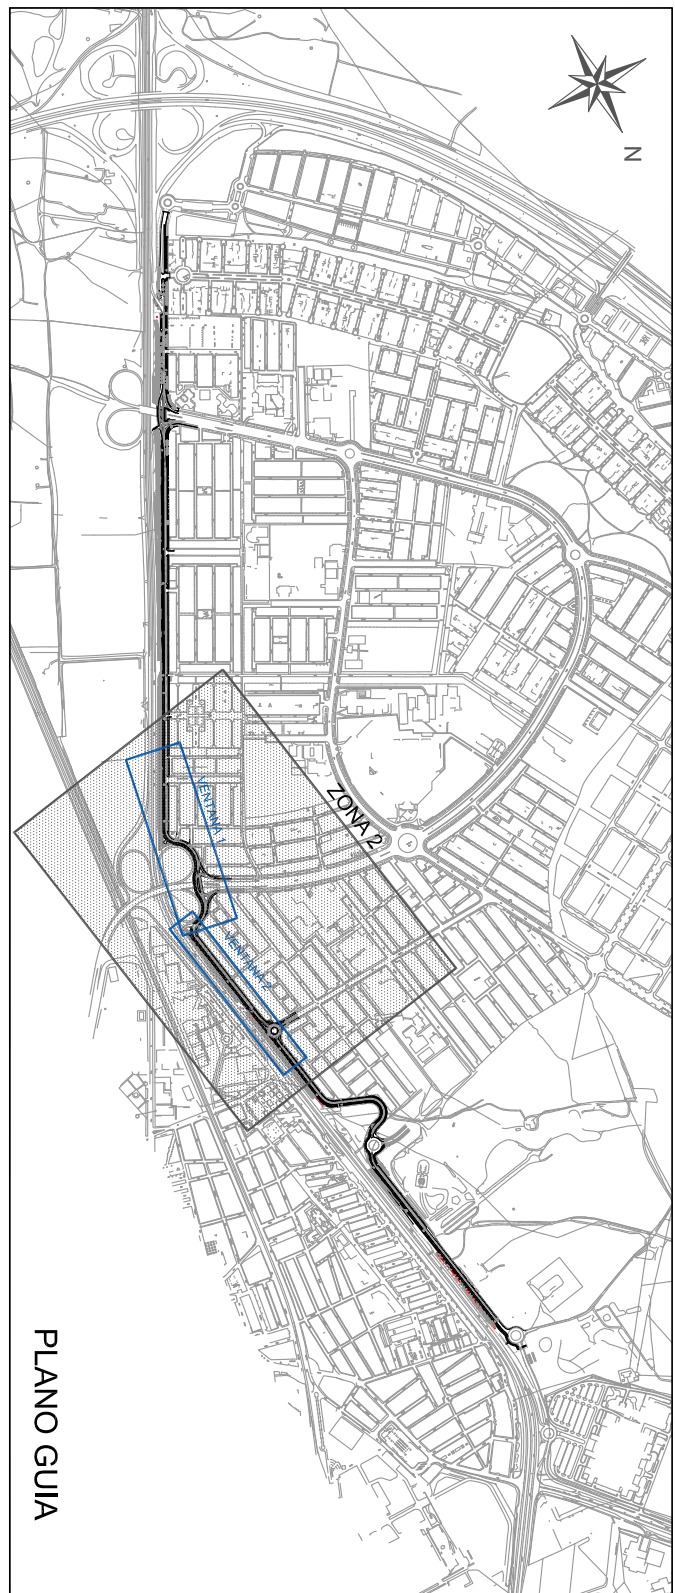
---	ABRITO DE ACTUACIÓN
---	GAS
---	IBERROLA ALTA Y MEDIA TENSIÓN
---	IBERROLA BAJA TENSIÓN
---	TELÉFONICA
---	INSTALACIÓN CANAL DE PABEL II
○	VALVULA CORTE

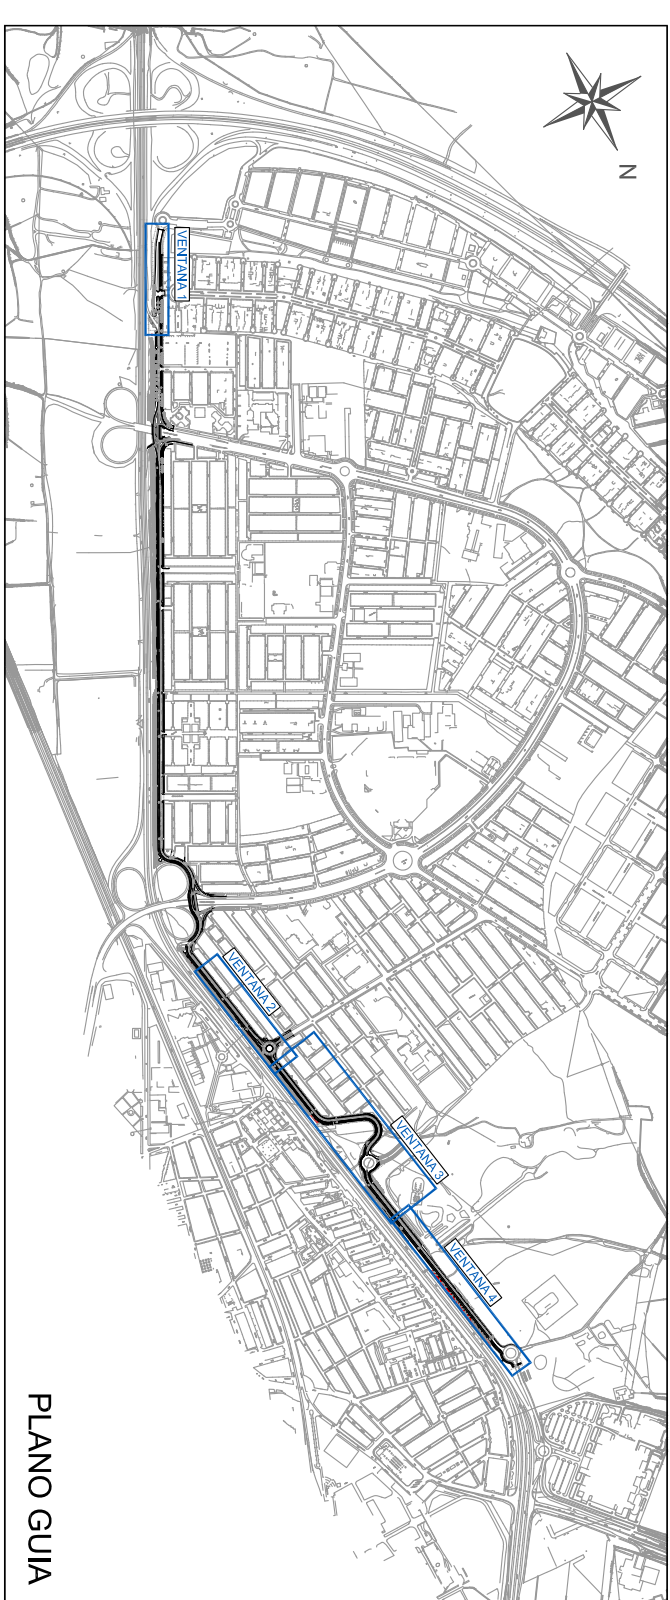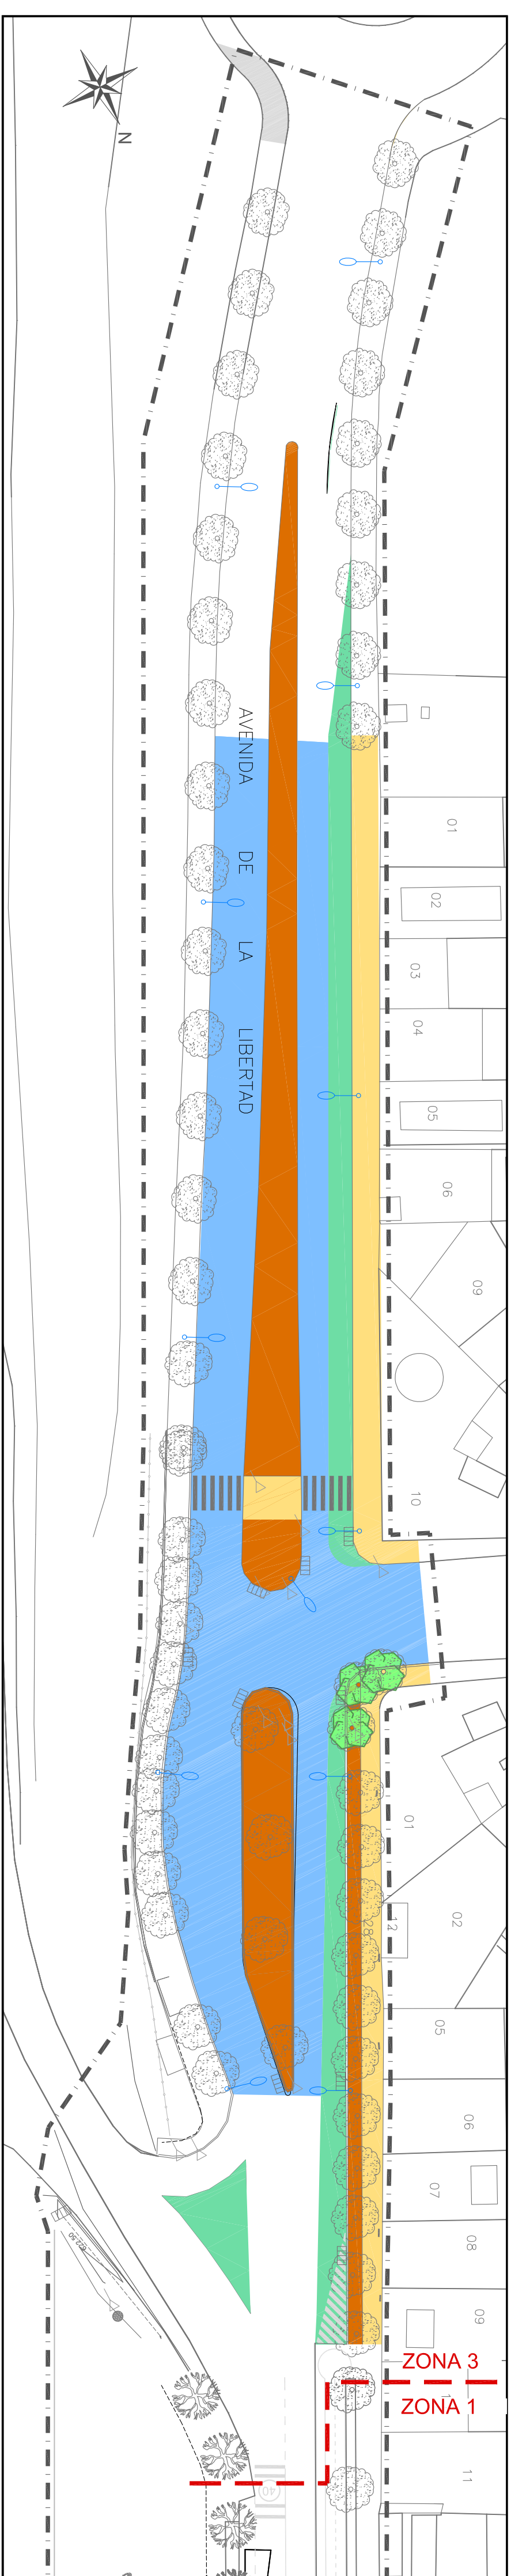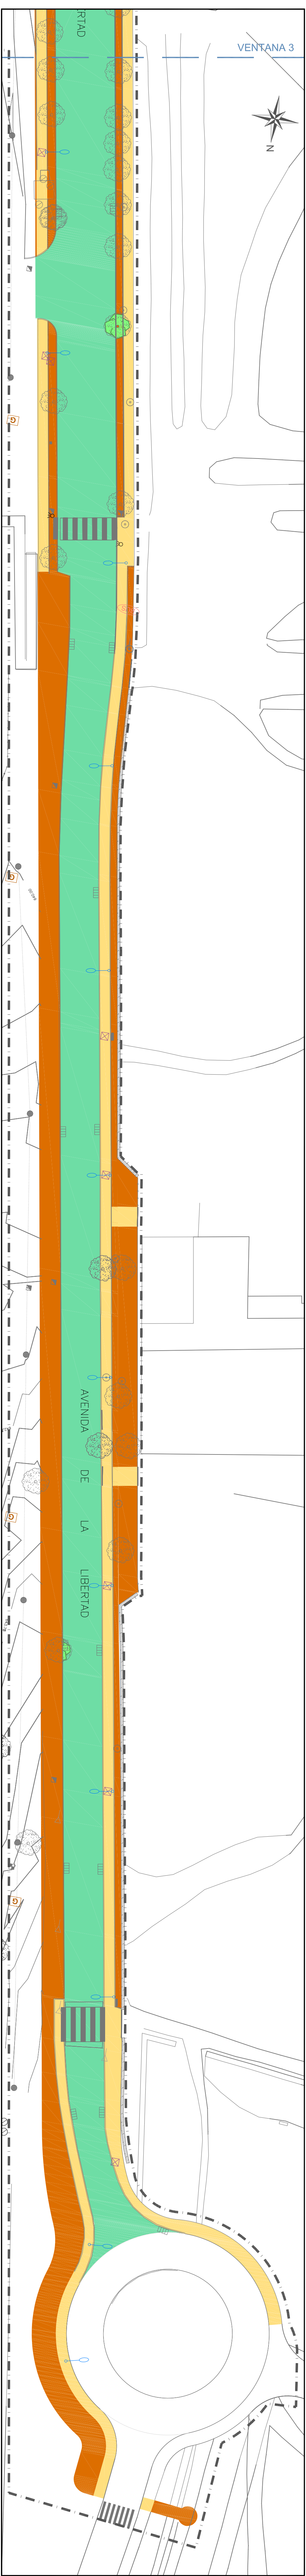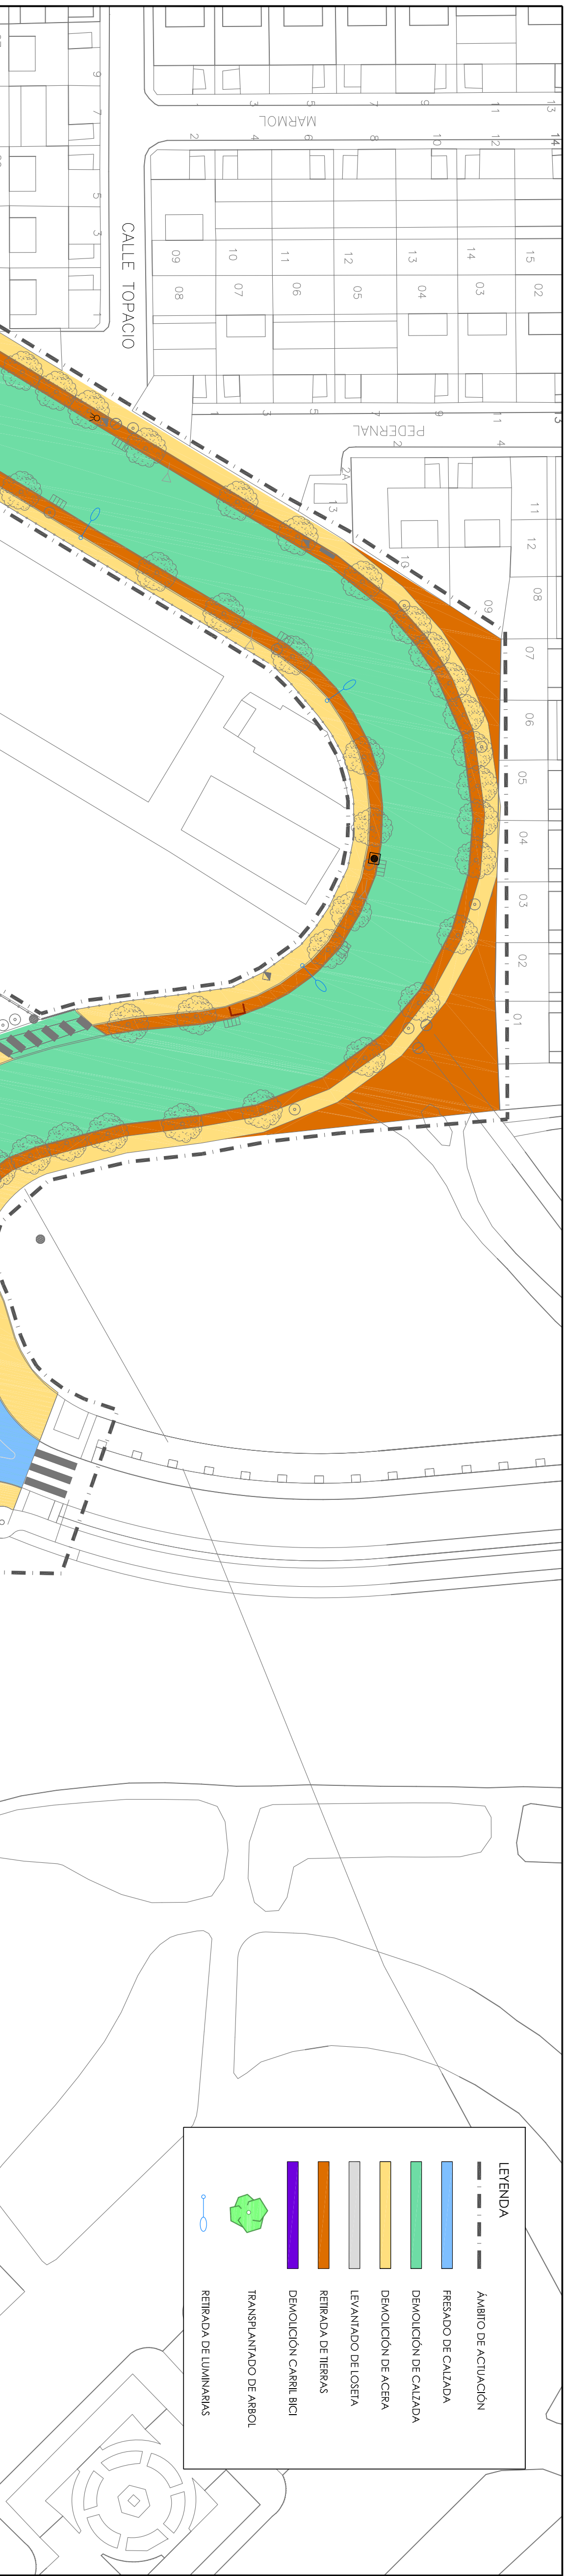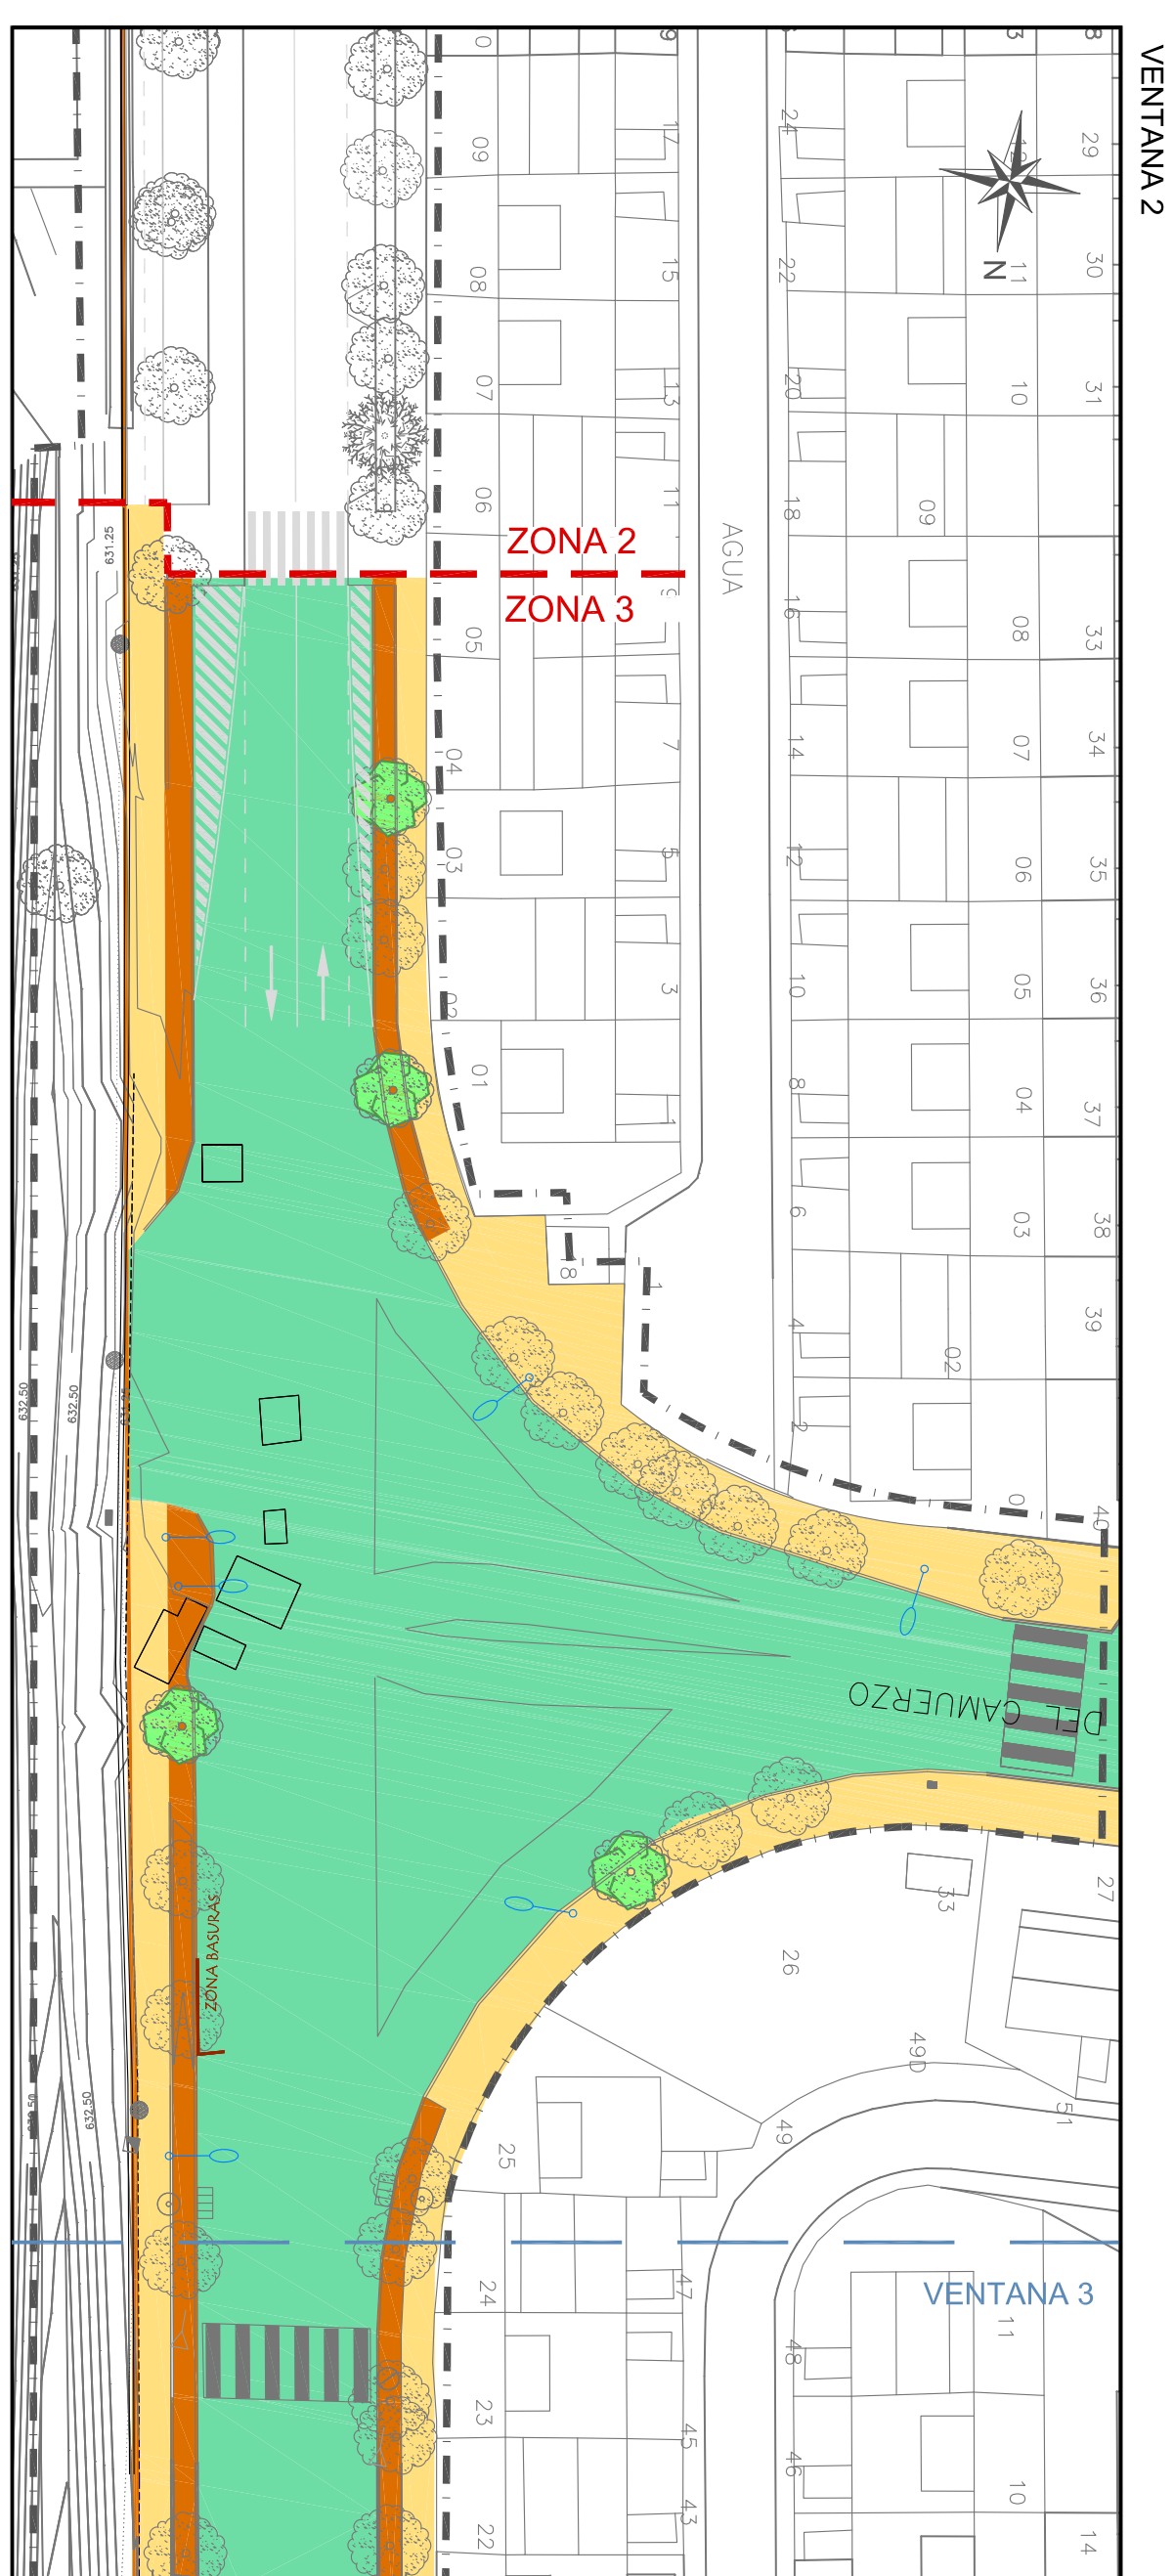

PROYECTO DE ACONDICIONAMIENTO DE LA ZONA 3 DE LA AVENIDA DE LA LIBERTAD EN EL SECTOR III. GETAFE			
SERVICIOS AFECTADOS		Nº PLANO: 3	
ZONA - 2		H.O.A. 3 DE 3	
EMPRESA CONSULTORA:		FECHA: OCTUBRE 2017	
AUTOR DEL PROYECTO:		ESCALA: 1/500	
D. ANTONIO MONTE ROYO			
INGENIERO DE CAMINOS			



 Comunidad de Madrid	
PROYECTO: PROYECTO DE ACONDICIONAMIENTO DE LA ZONA 3 DE LA AVENIDA DE LA LIBERTAD EN EL SECTOR III. GETAFE	
TÍTULO DEL PLANO: LEVANTADOS Y DEMOLICIONES ZONA -3	N.º PLANO: 4
EMPRESA CONSULTORA:  DELLOS	AUTOR DEL PROYECTO: 
D. ANTONIO MONTES ROVO INGENIERO DE CAMINOS	ESCALA: 1/500 FECHA: OCTUBRE 2017


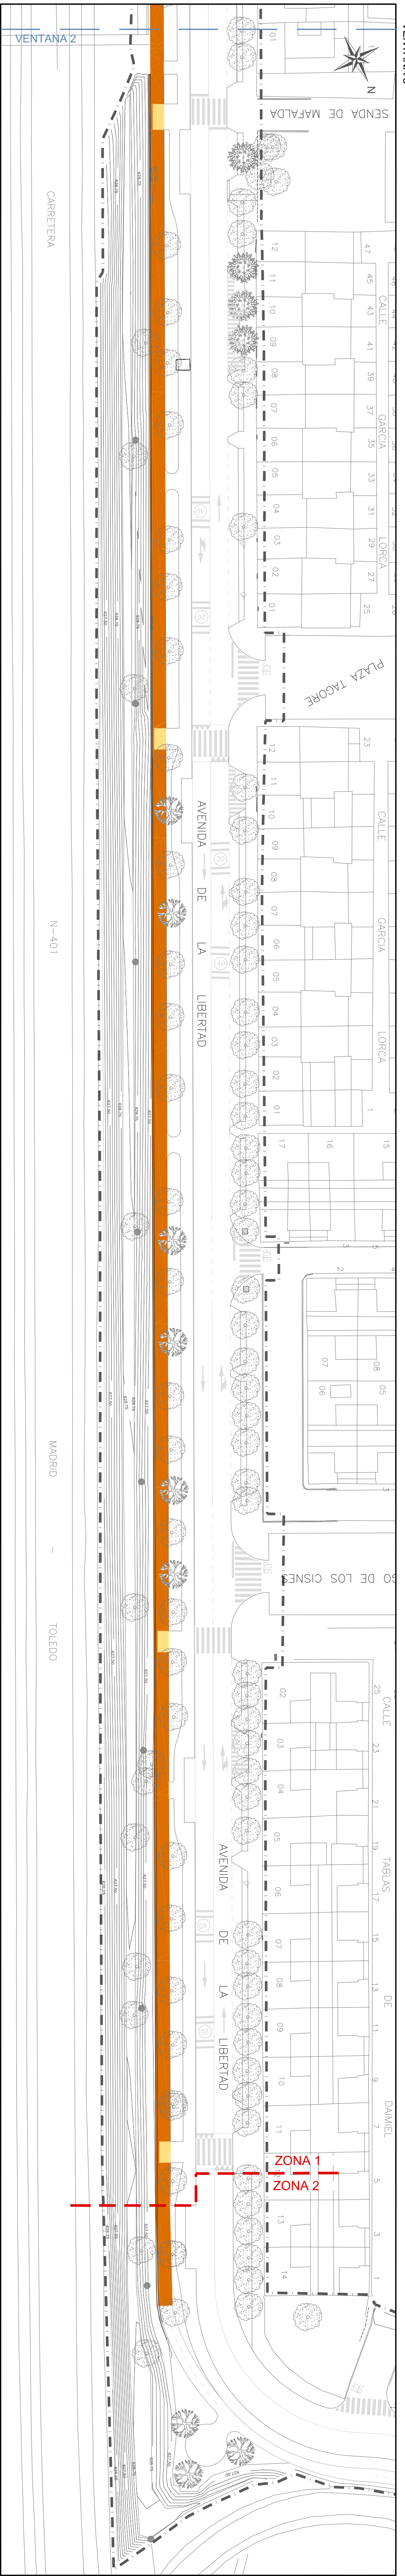
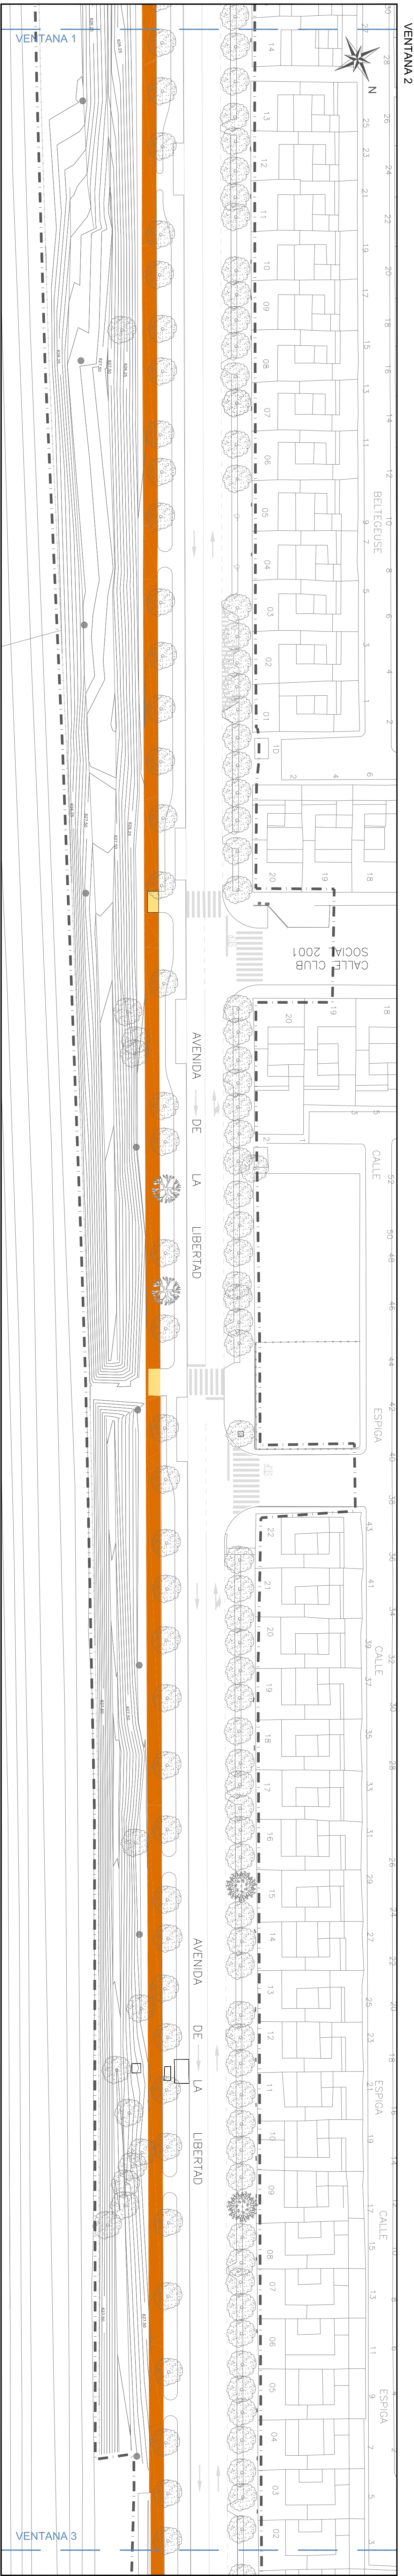
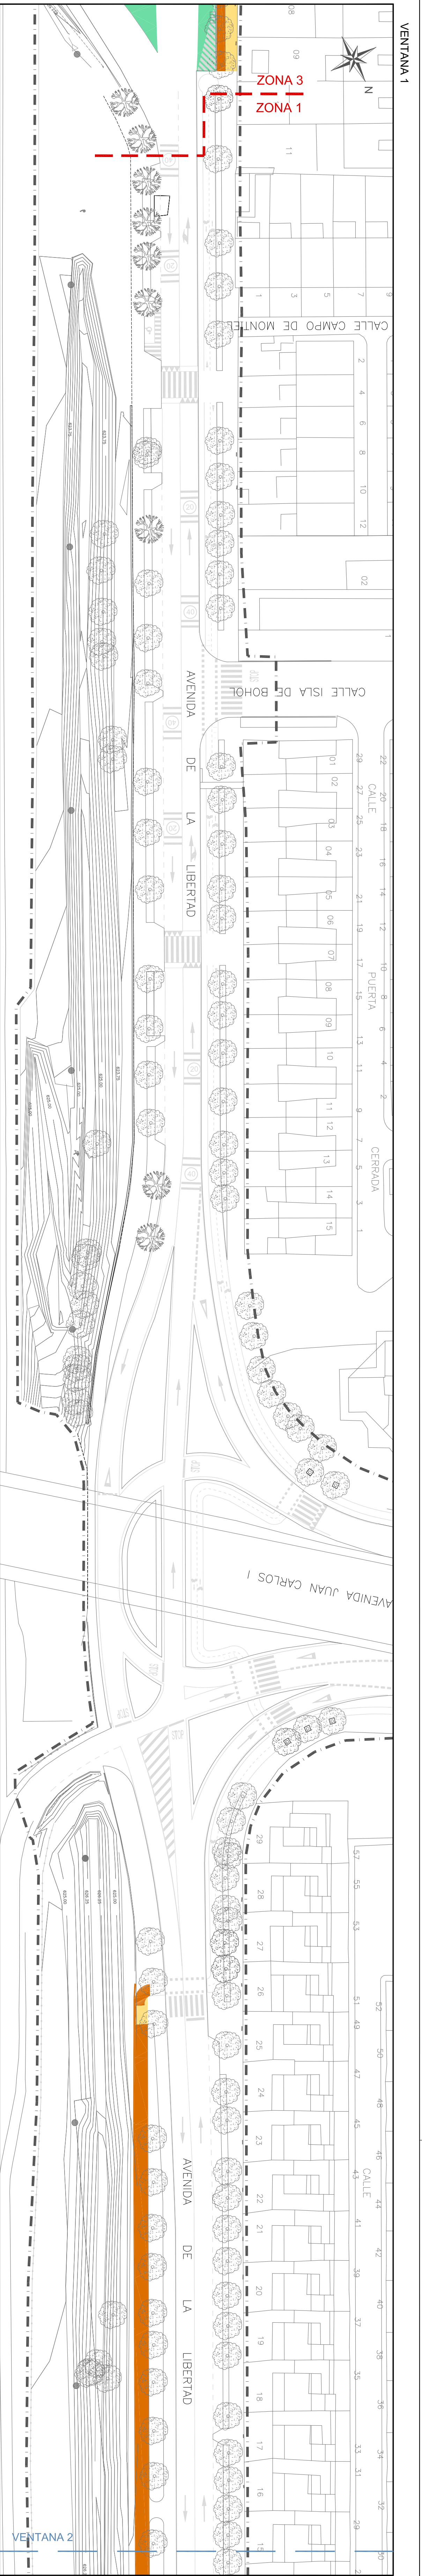


LEYENDA





- AMBITO DE ACTUACION
- DEMOLICION DE CALZADA
- DEMOLICION DE ACERA
- LEVANTADO DE LOSEA

PLANO GUIA

PROYECTO: PROYECTO AS BUILT DE LAS OBRAS DE ACONDICIONAMIENTO DE LA ZONA 1 DE LA AVENIDA DE LA LIBERTAD EN EL SECTOR III. GETAFE			
TITULO DEL PLANO:	Nº PLANO:		
LEVANTADOS Y DEMOLICIONES	ZONA - 1		
EMPRESA CONSULTORA:	AUTOR DEL PROYECTO:	ESCALA:	
DELTA	D. ANTON MONTES ROTO INGENIERO DE CAMINOS	HOLLA 2 DE 3	
		FECHA:	1/500
		OCTUBRE	2017

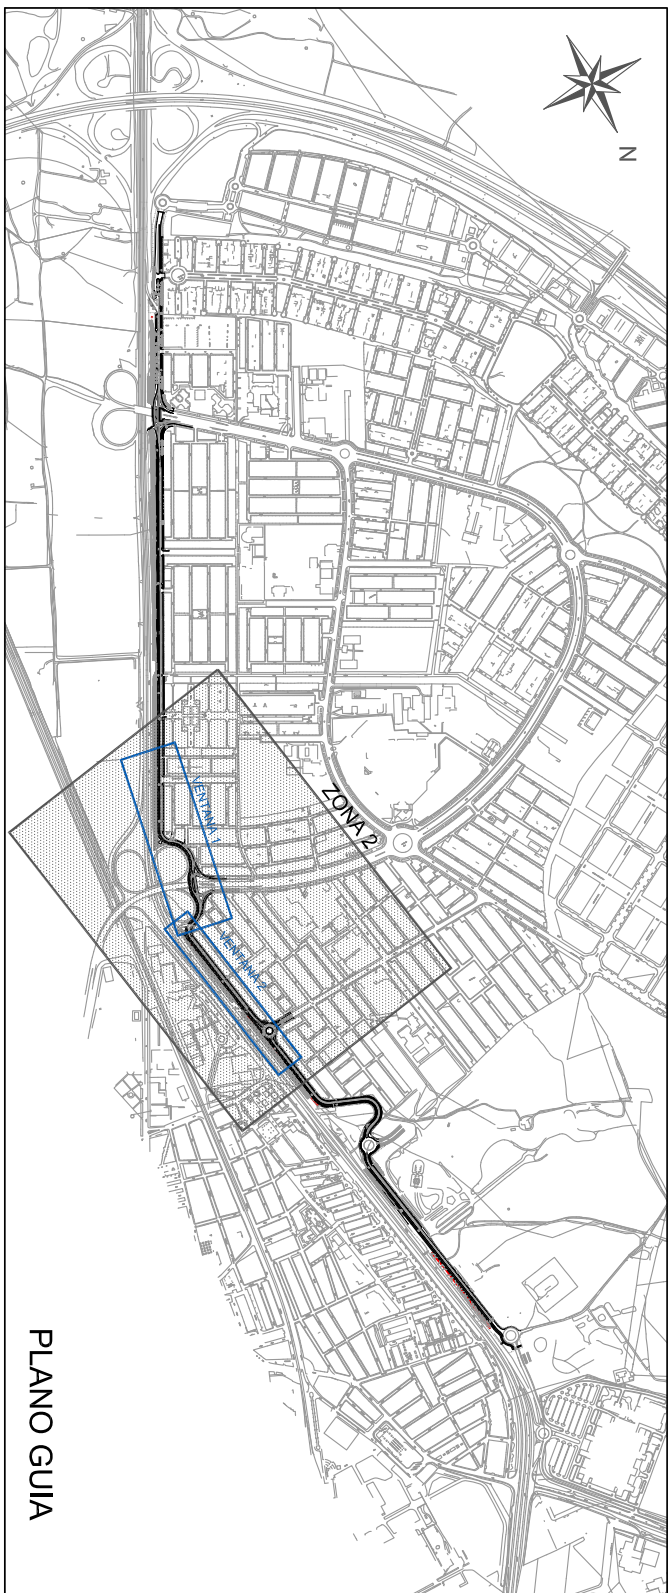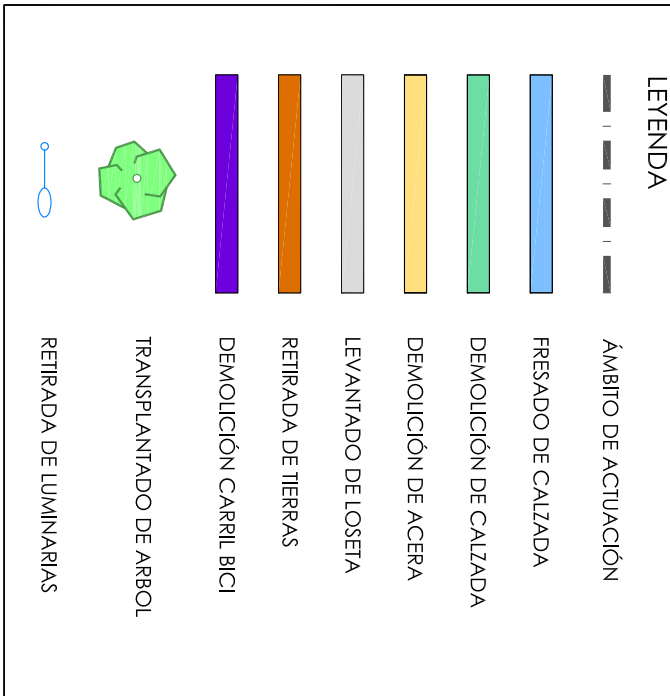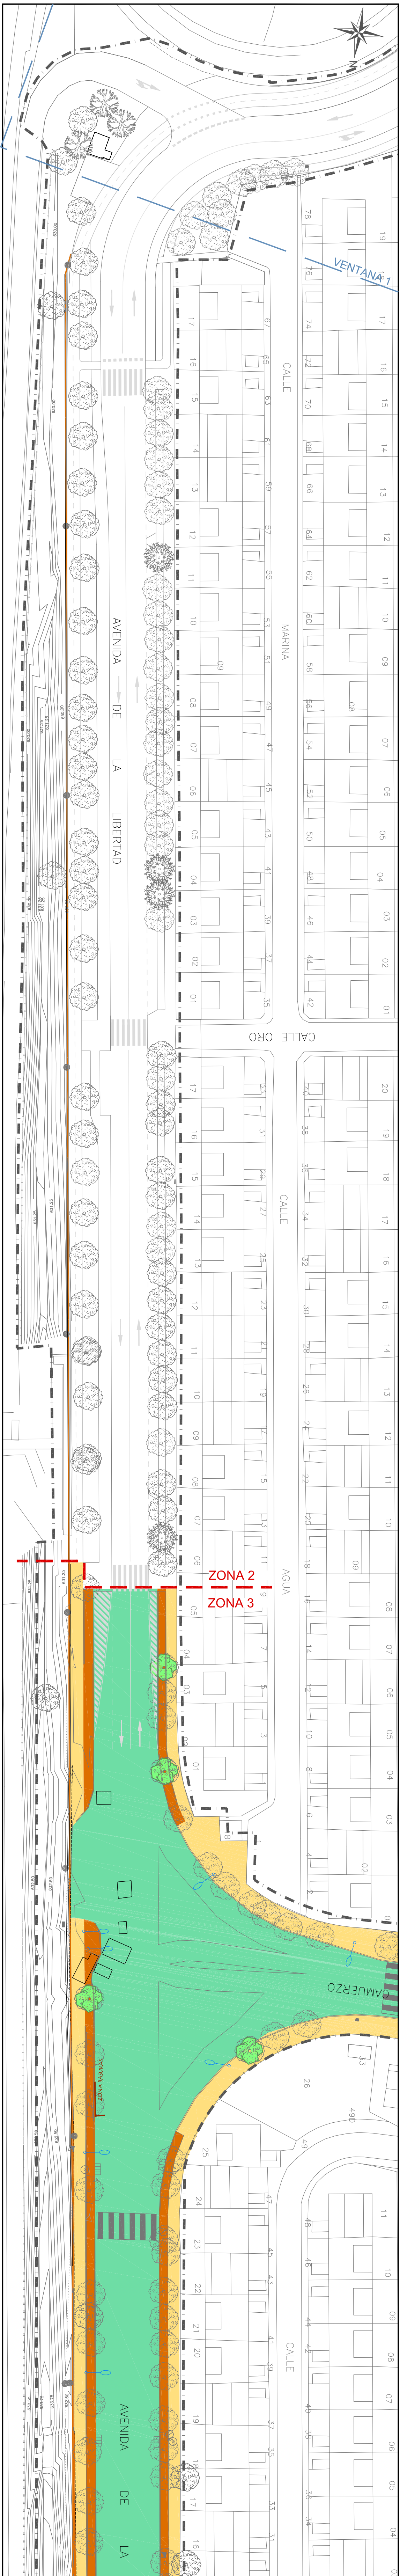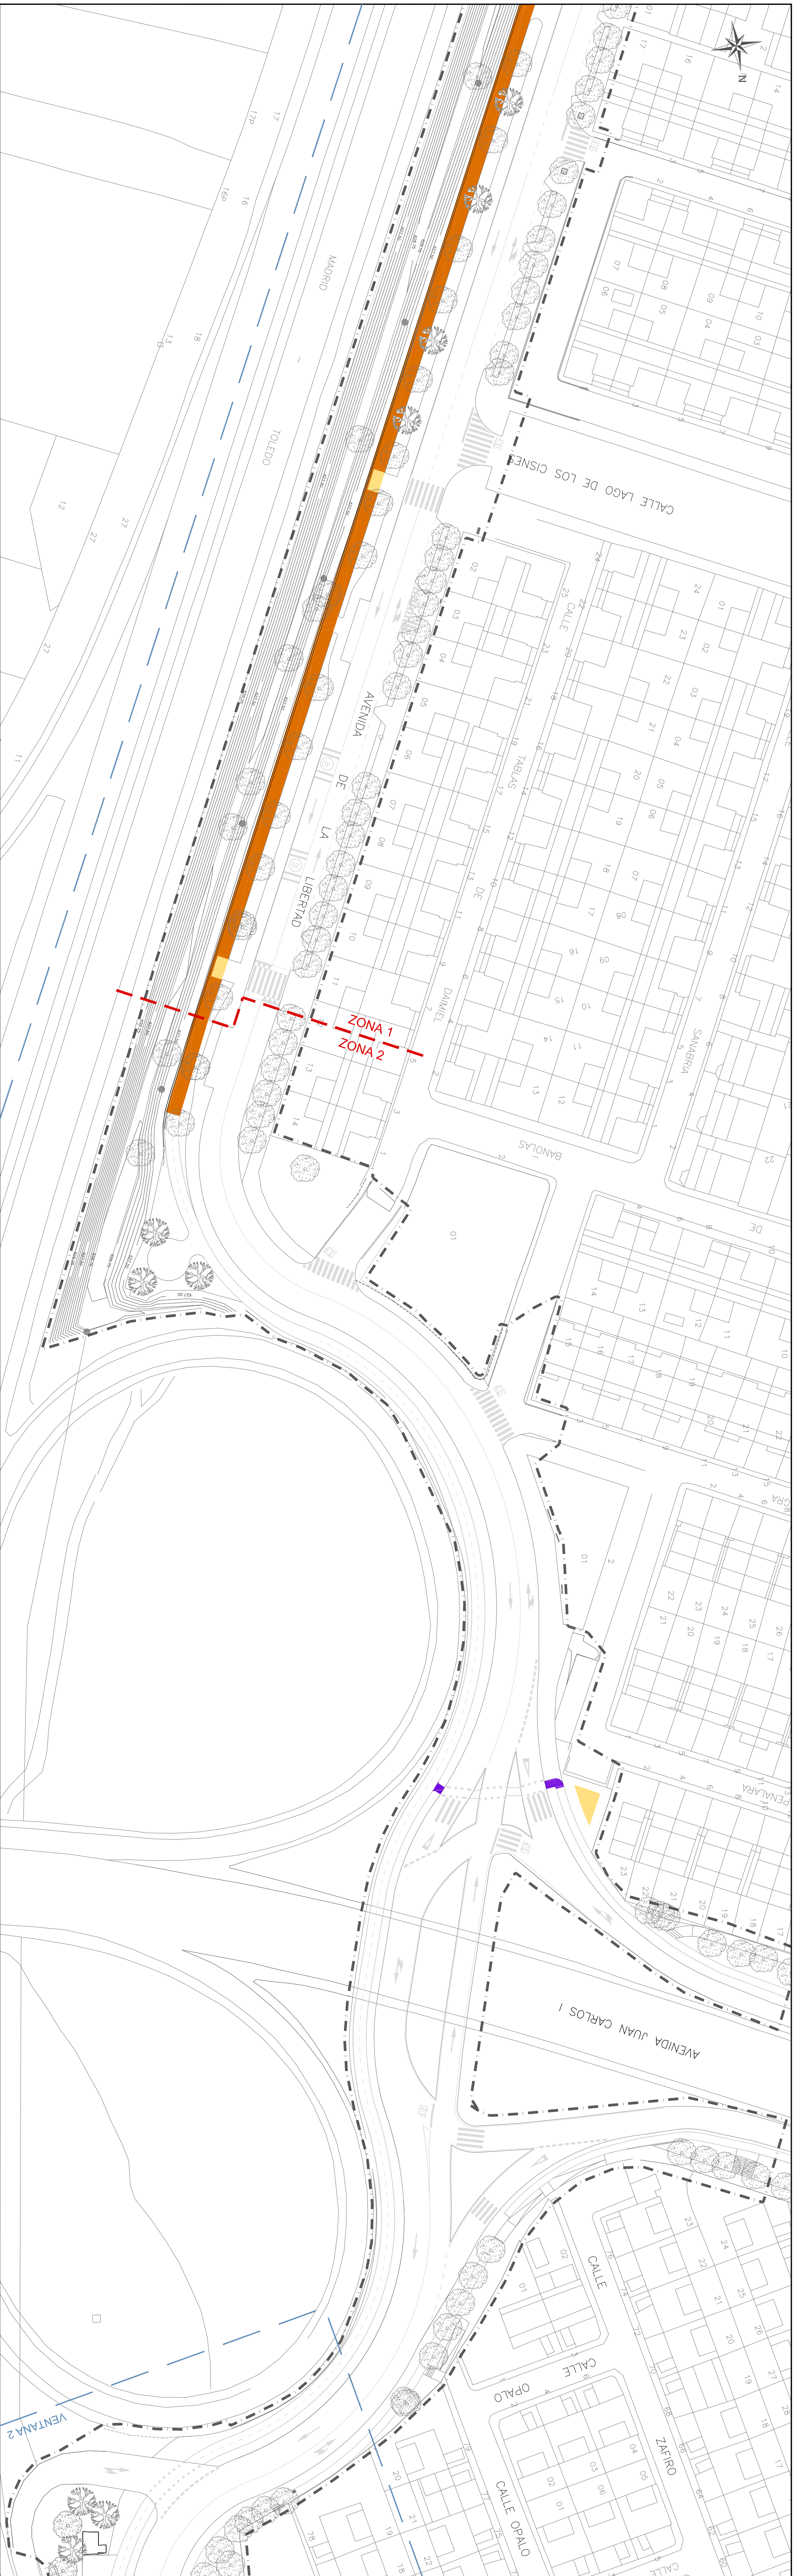


<div>Comunidad de Madrid</div>			
PROYECTO: PROYECTO DE ACONDICIONAMIENTO DE LA ZONA 3 DE LA AVENIDA DE LA LIBERTAD EN EL SECTOR III. GETAFE			
TITULO DEL PLANO:	Nº PLANO:		
LEVANTADOS Y DEMOLICIONES	4		
EMPRESA CONSULTORA:	AUTOR DEL PROYECTO:	ESCALA:	
DELTA	D. ANTON MONTES ROTO INGENIERO DE CAMINOS	HORA: 3 DE 3	
		FECHA: SEPTIEMBRE 2017	

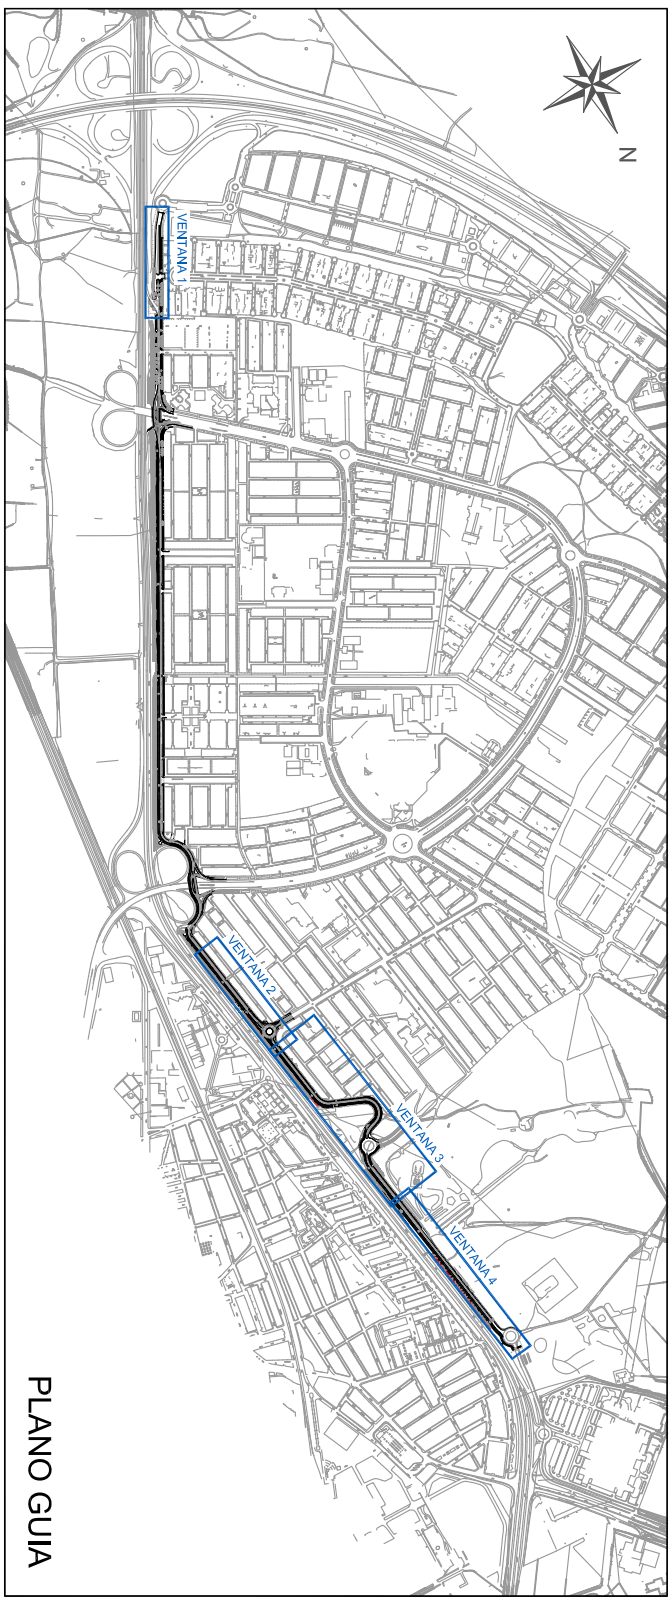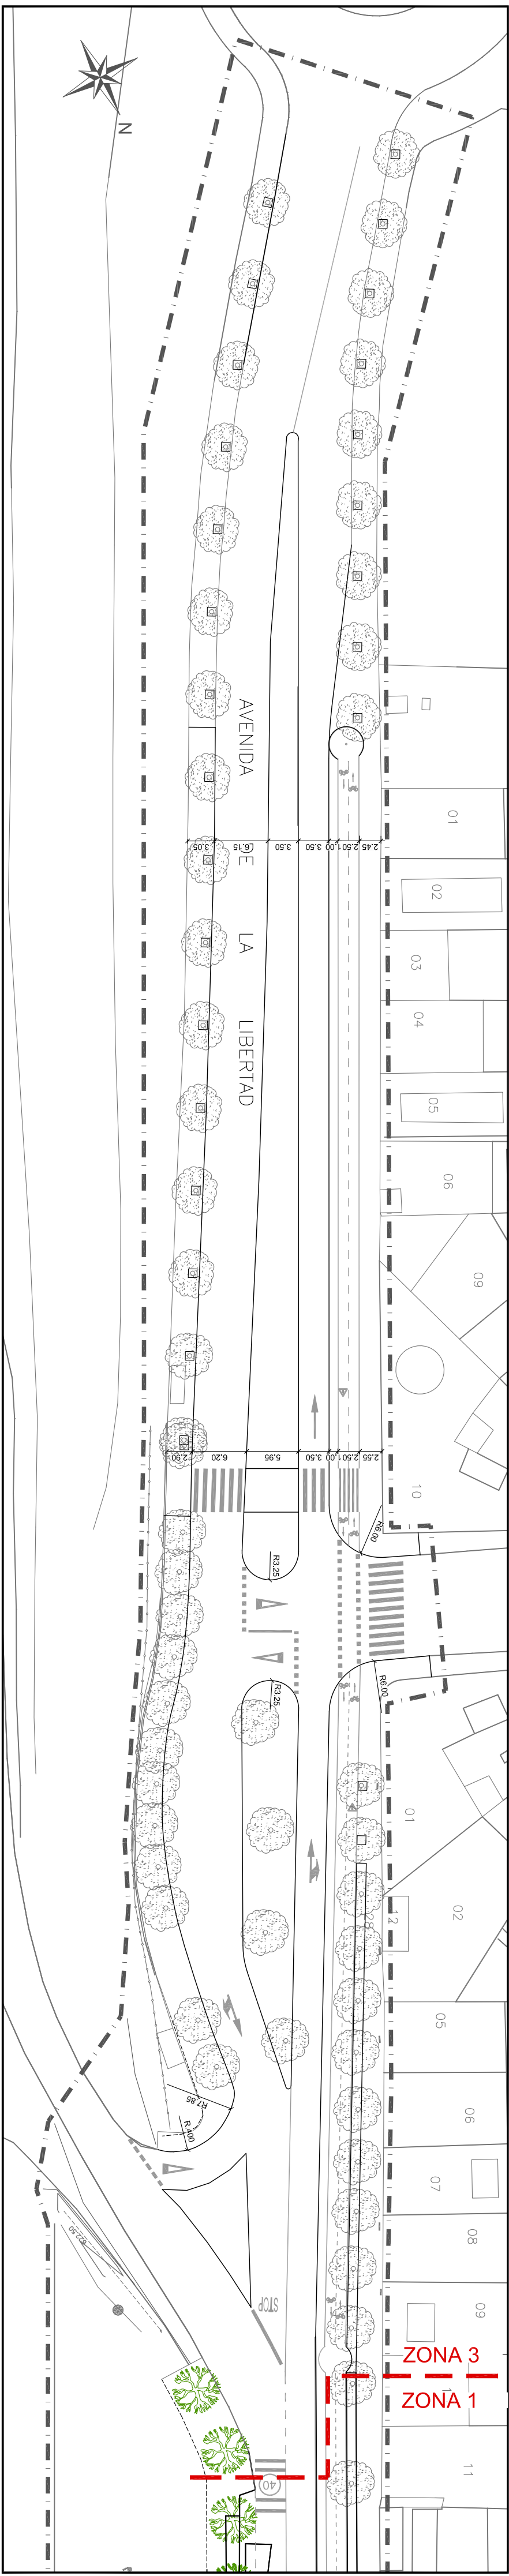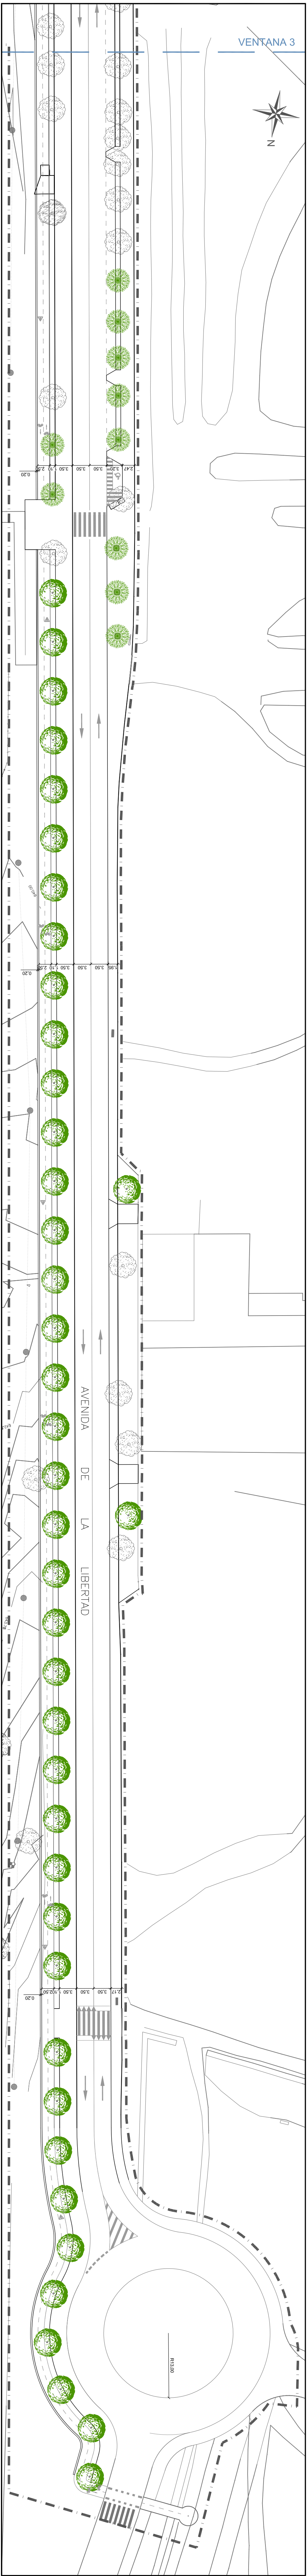
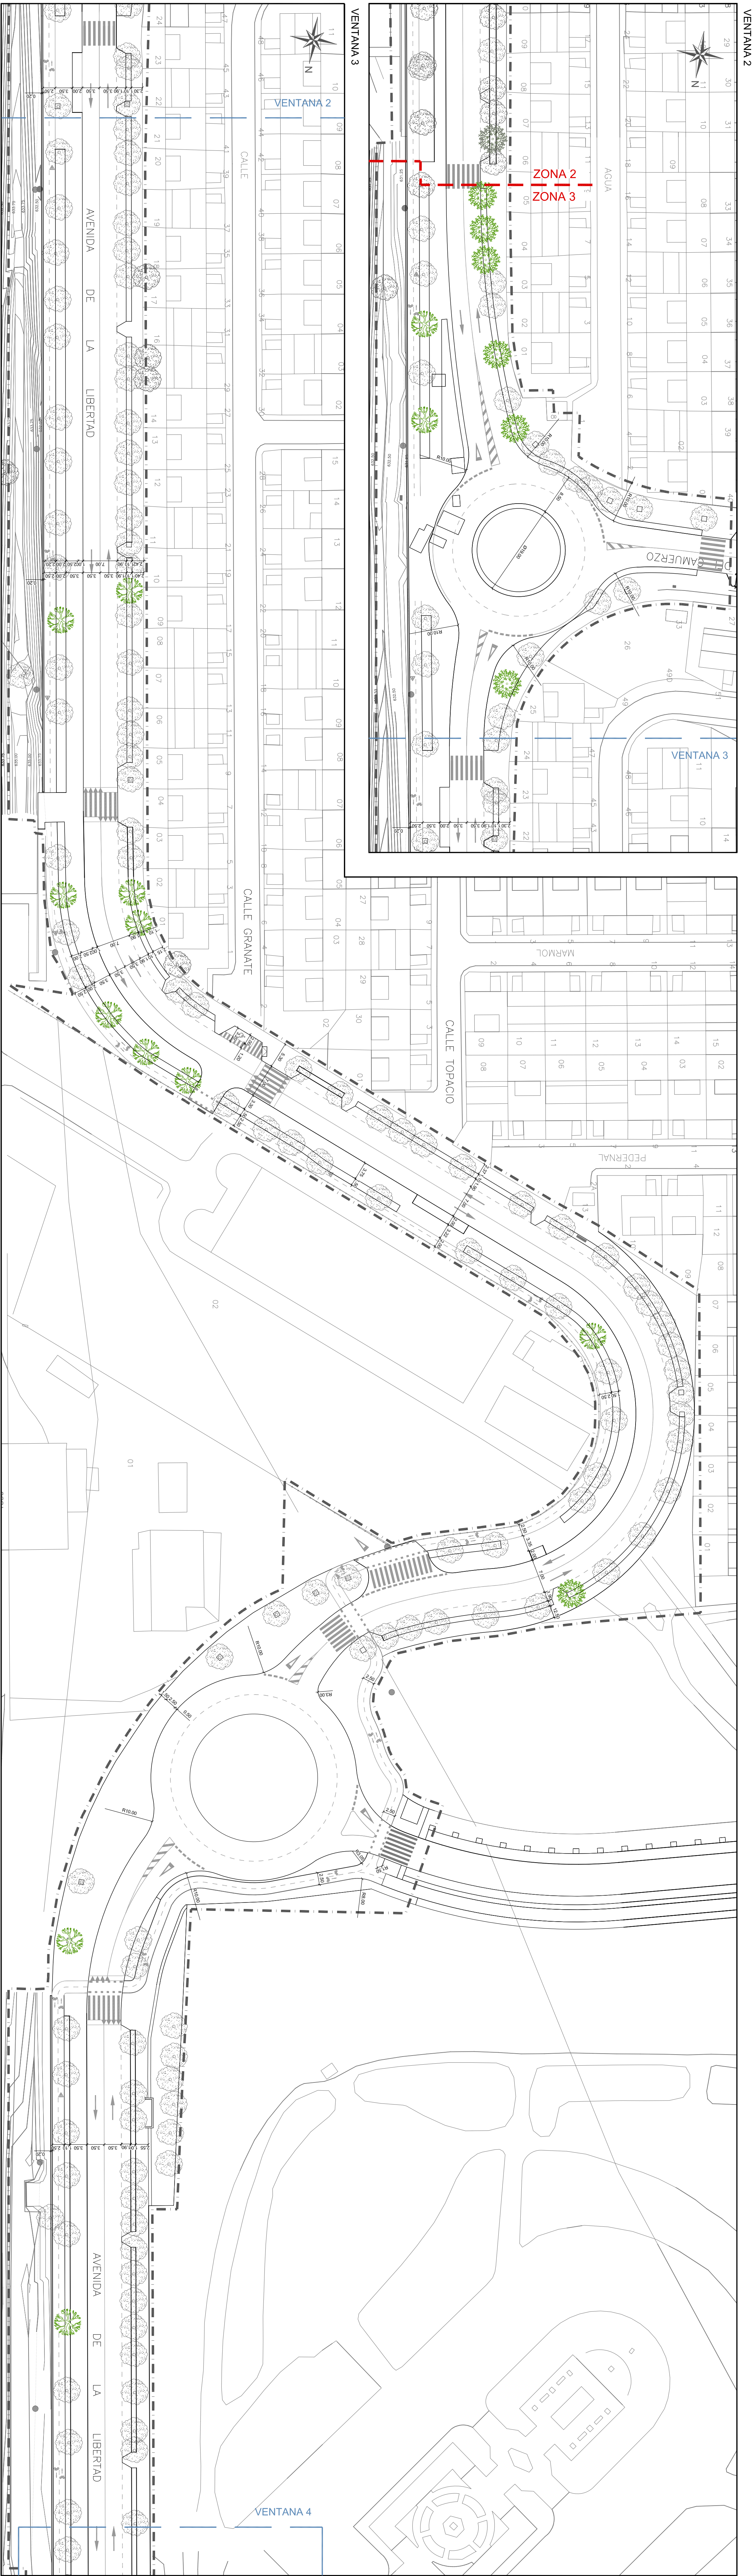


PROYECTO: PROYECTO DE ACONDICIONAMIENTO DE LA ZONA 3 DE LA AVENIDA DE LA LIBERTAD EN EL SECTOR III. GETIAFE			
TITULO DEL PLANO:			
DEFINICION GEOMETRICA ZONA - 3			
EMPRESA CONSULTORA:		AUTOR DEL PROYECTO:	
D. ANTONIO MONTE ROYO		INGENIERO DE CAMINOS	
ESCALA:		FECHA:	
1/500		OCTUBRE 2017	







VENTANA 4

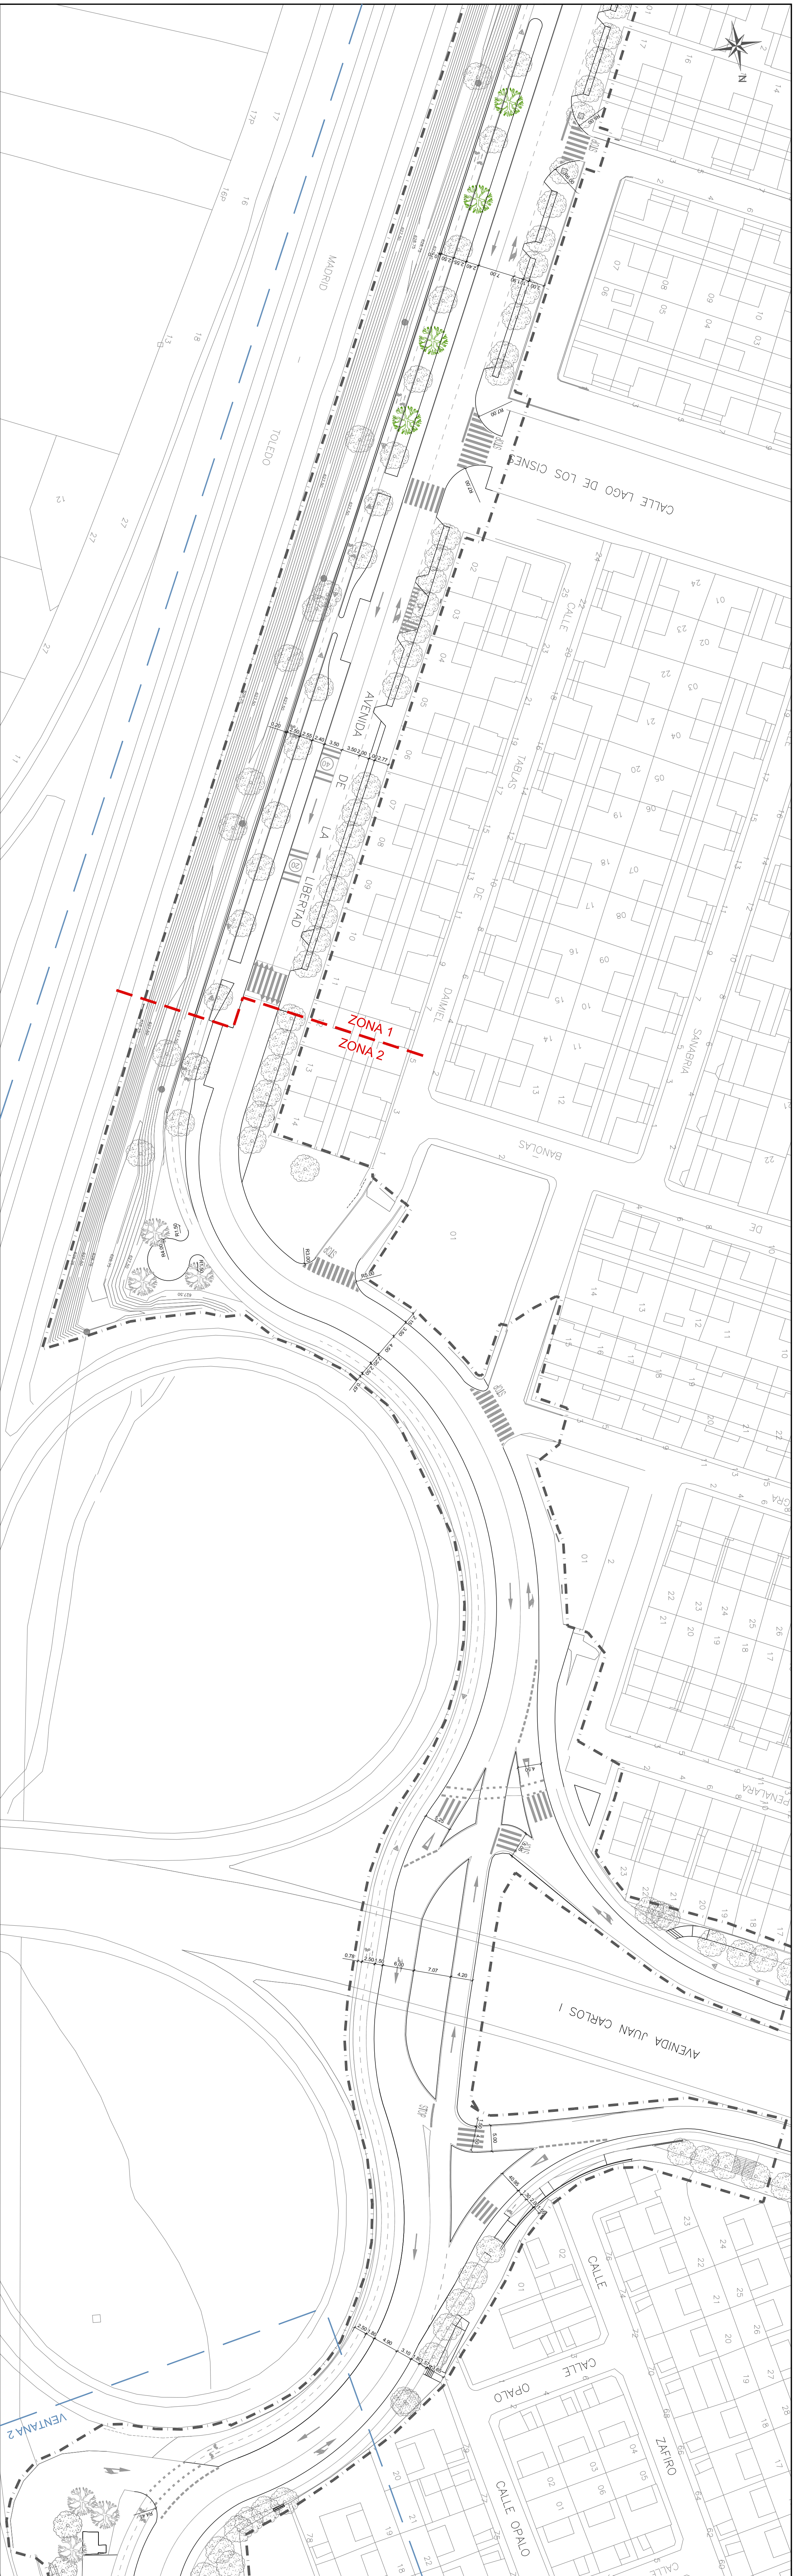

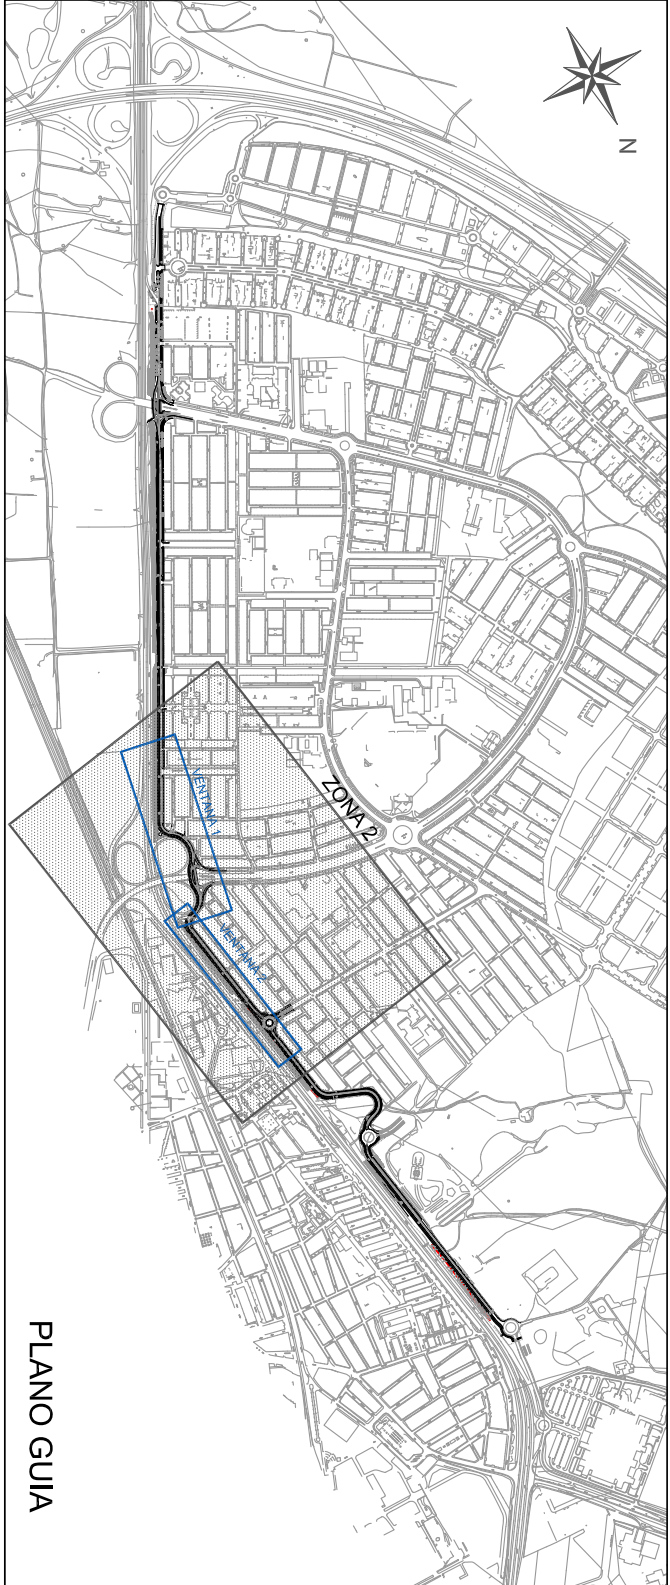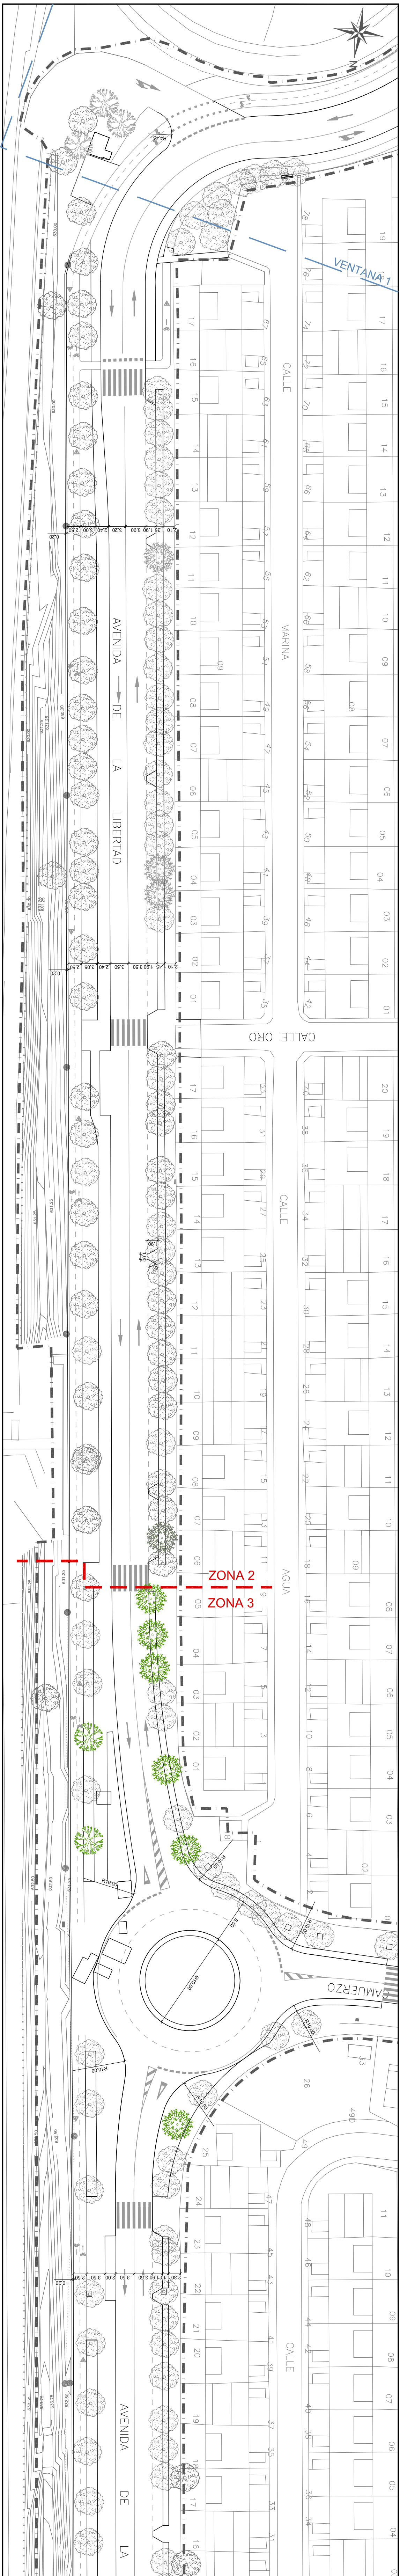



VENTANA 5

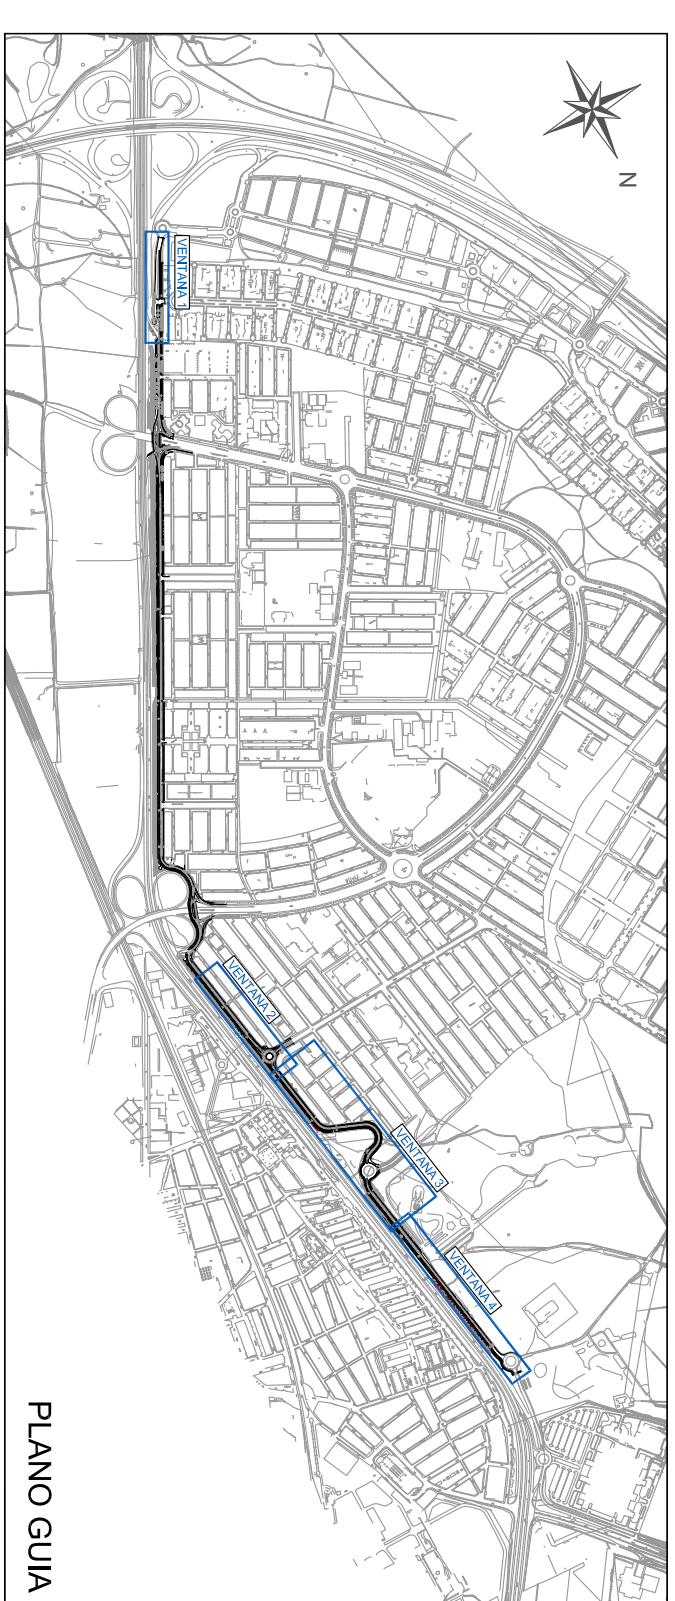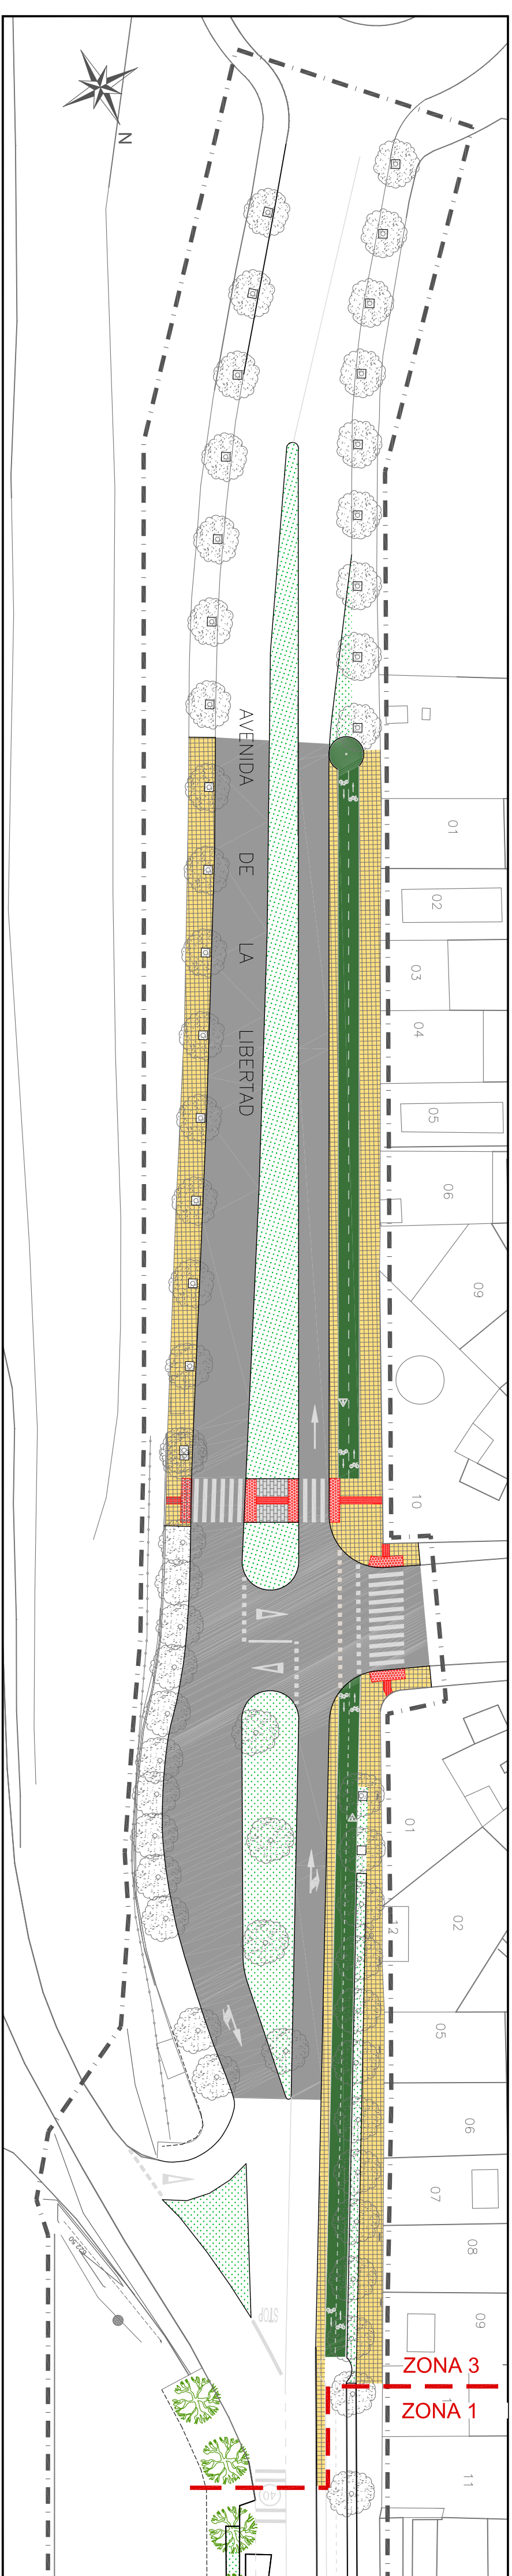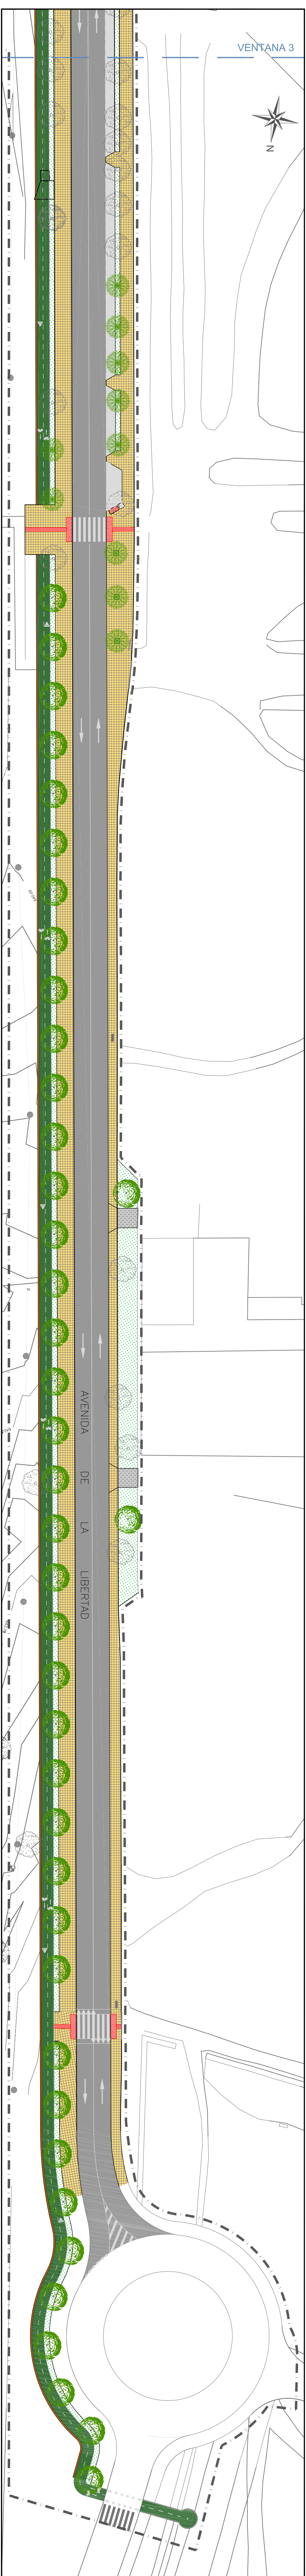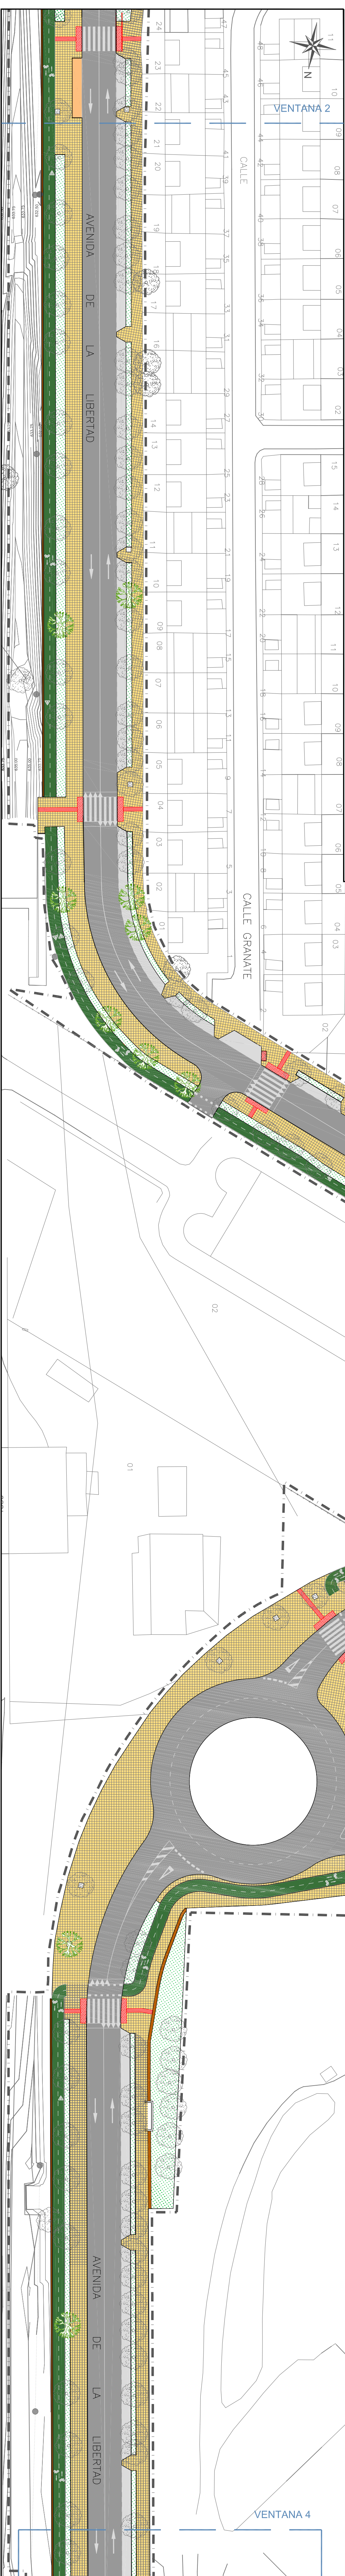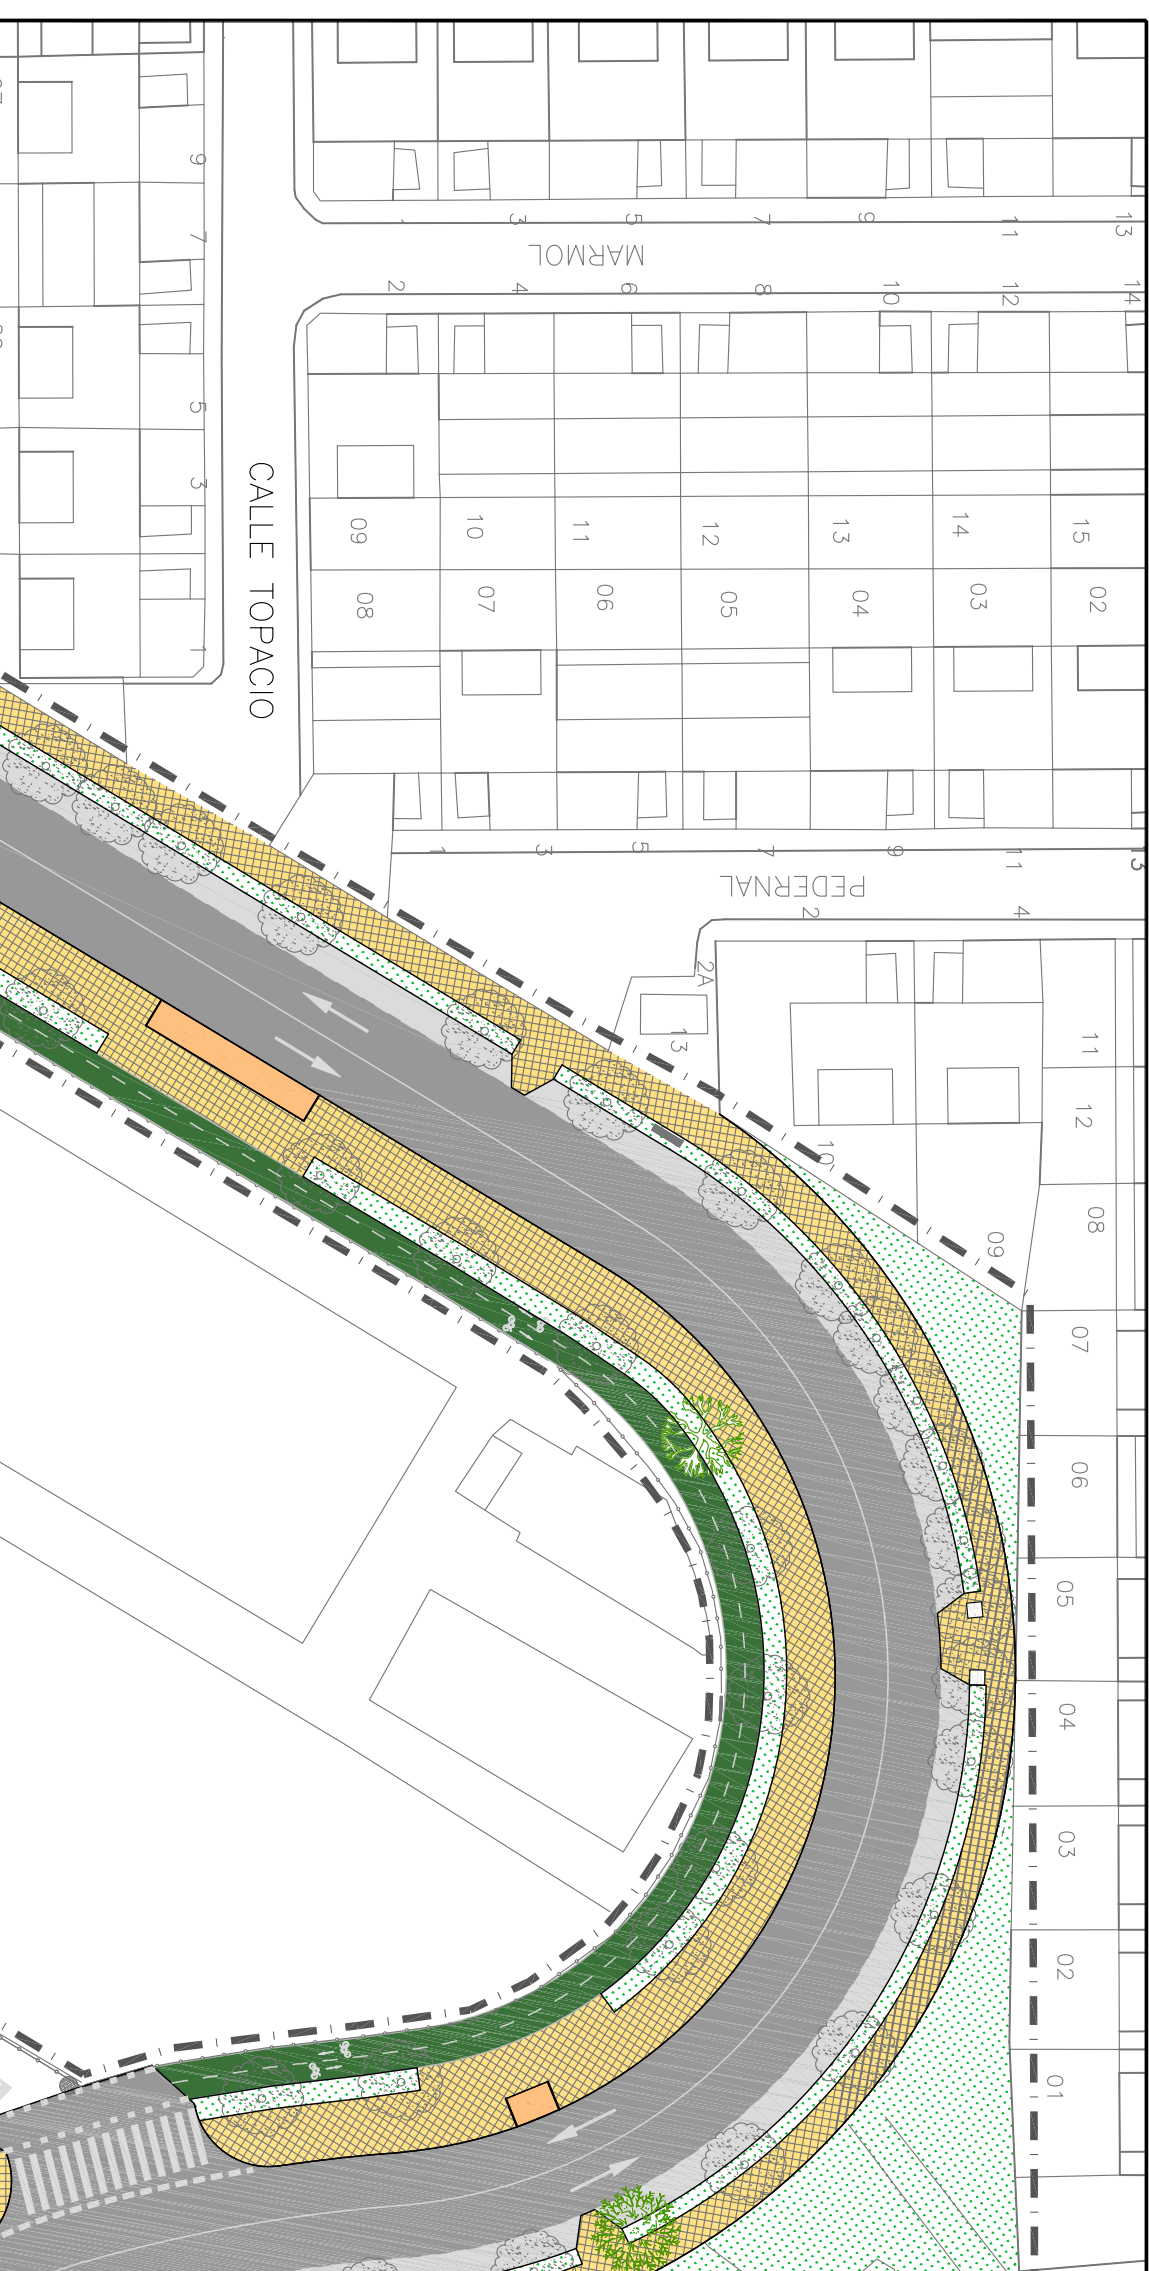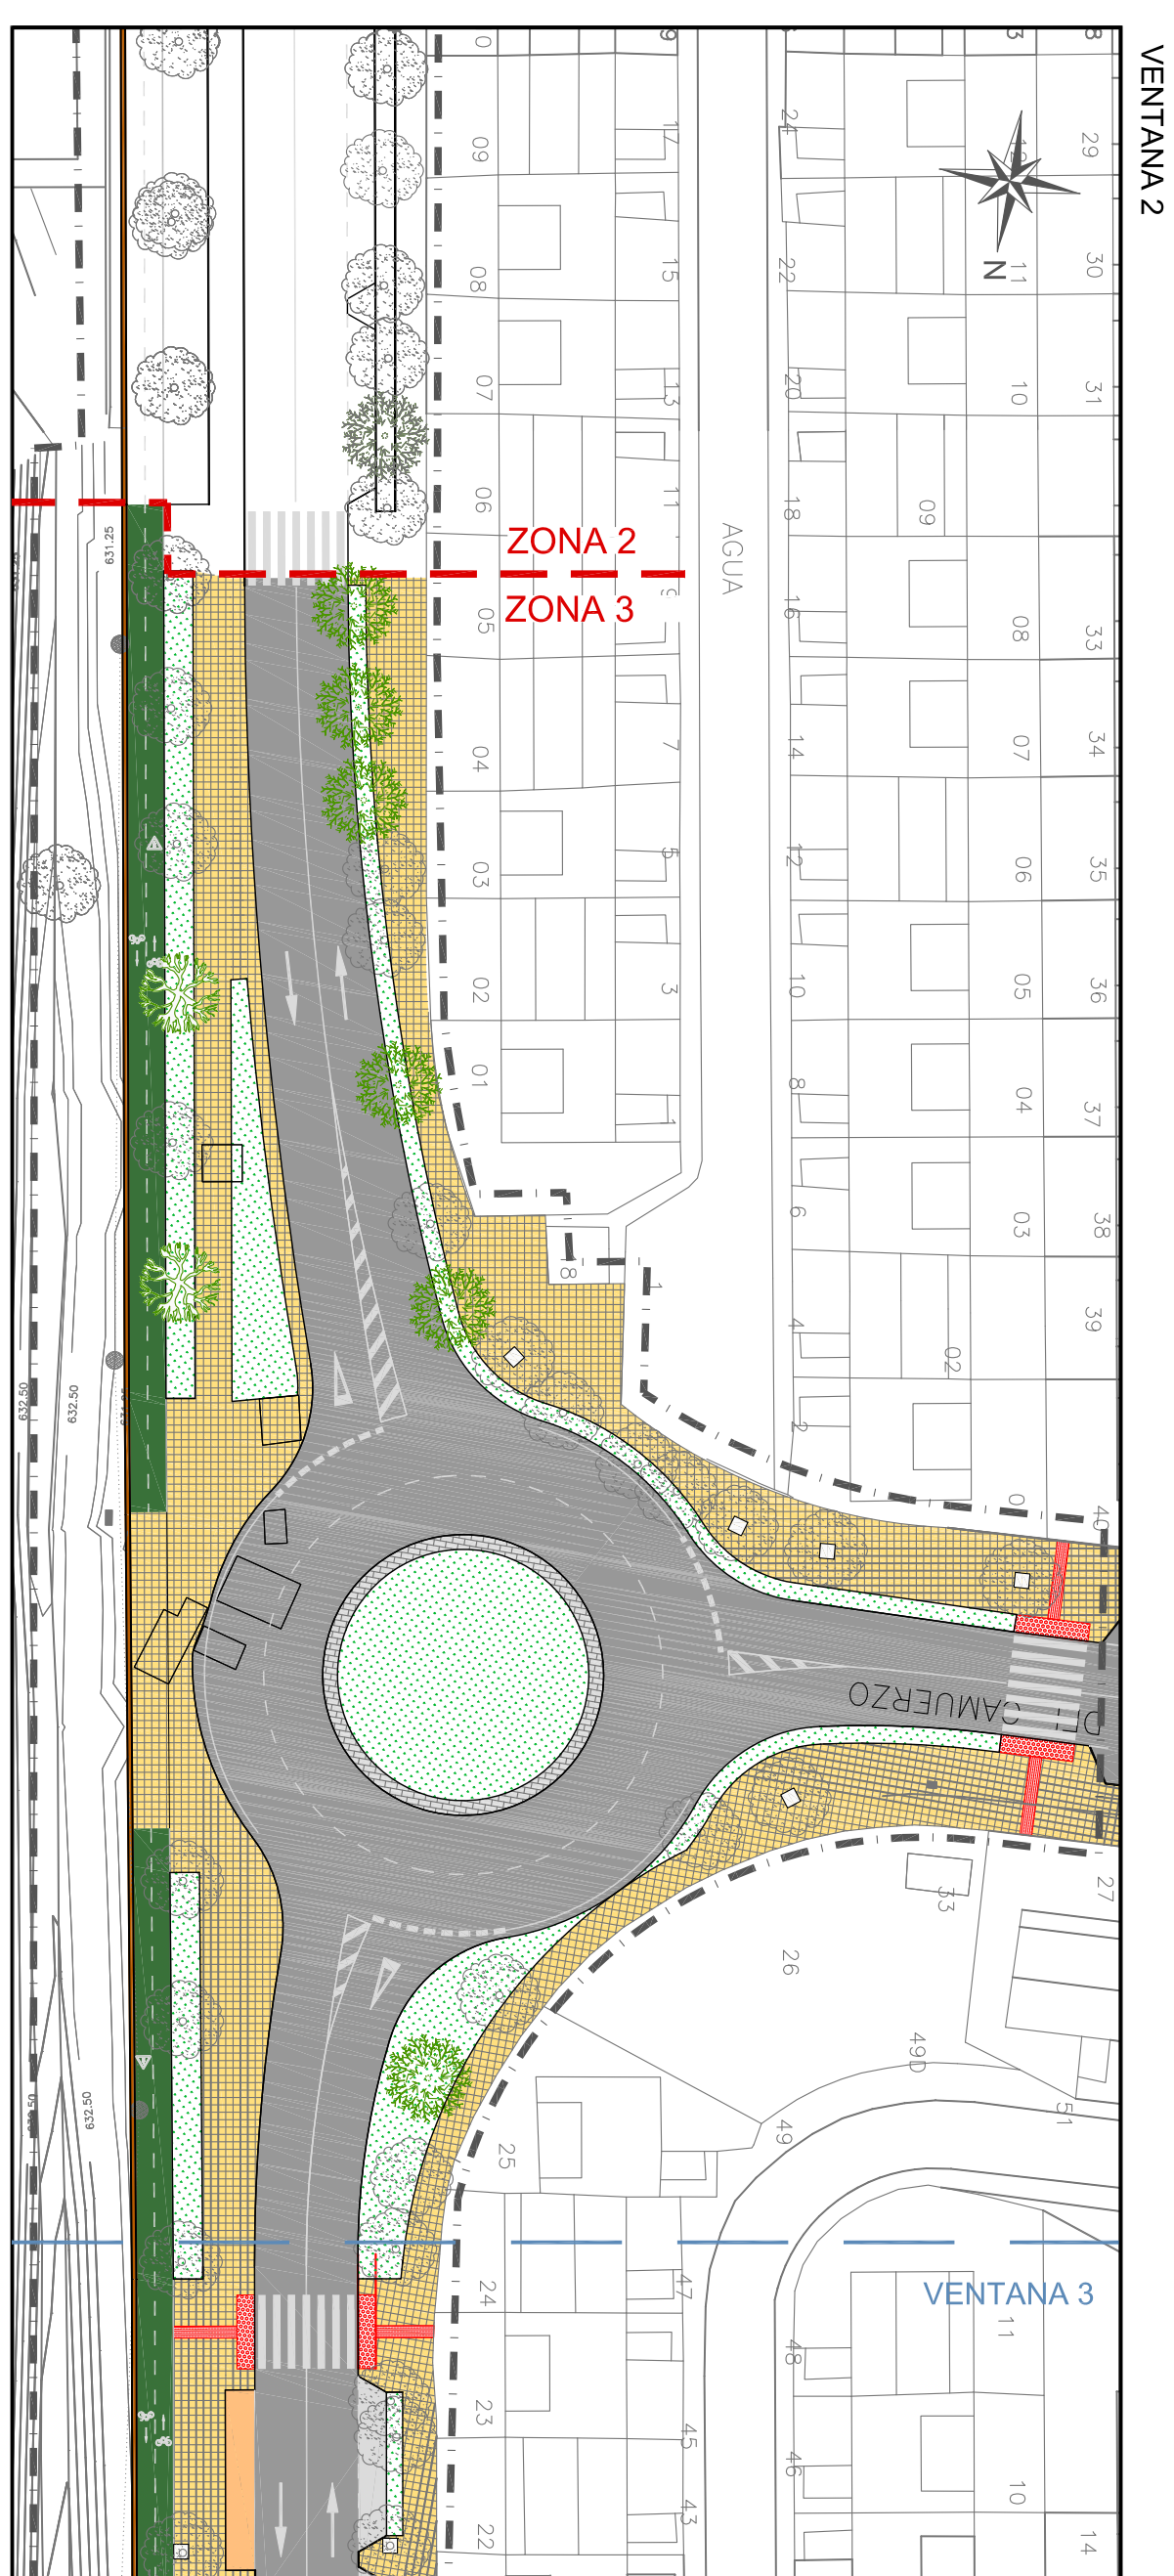


<div>Comunidad de Madrid</div>			
PROYECTO: PROYECTO DE ACONDICIONAMIENTO DE LA ZONA 3 DE LA AVENIDA DE LA LIBERTAD EN EL SECTOR III. GETAFE			
TITULO DEL PLANO:		Nº PLANO:	
DEFINICIÓN GEOMÉTRICA		5	
ZONA - 2		H.O.A. 3 DE 3	
EMPRESA CONSULTORA:		FECHA:	
AUTOR DEL PROYECTO:		OCTUBRE 2017	
D. ANTON MONTES ROTO			
INGENIERO DE CAMINOS			
DELTA			




 Comunidad de Madrid		PROYECTO: PROYECTO DE ACONDICIONAMIENTO DE LA ZONA 3 DE LA AVENIDA DE LA LIBERTAD EN EL SECTOR III. GETAFE		TITULO DEL PLANO: PAYMENTACIONES. PLANTA GENERAL ZONA -3-		PROYECTO:	
		D. DANIEL MONTES PARDO INGENIERO DE CAMINOS		AUTORE DEL PROYECTO		EMPRESA CONSULTORA	
OCTUBRE 2017		FECHA		ESTALA		FECHA	
1/500		ESTALA		Nº PLANO: 6.1 HOLD. 1 DE 3			

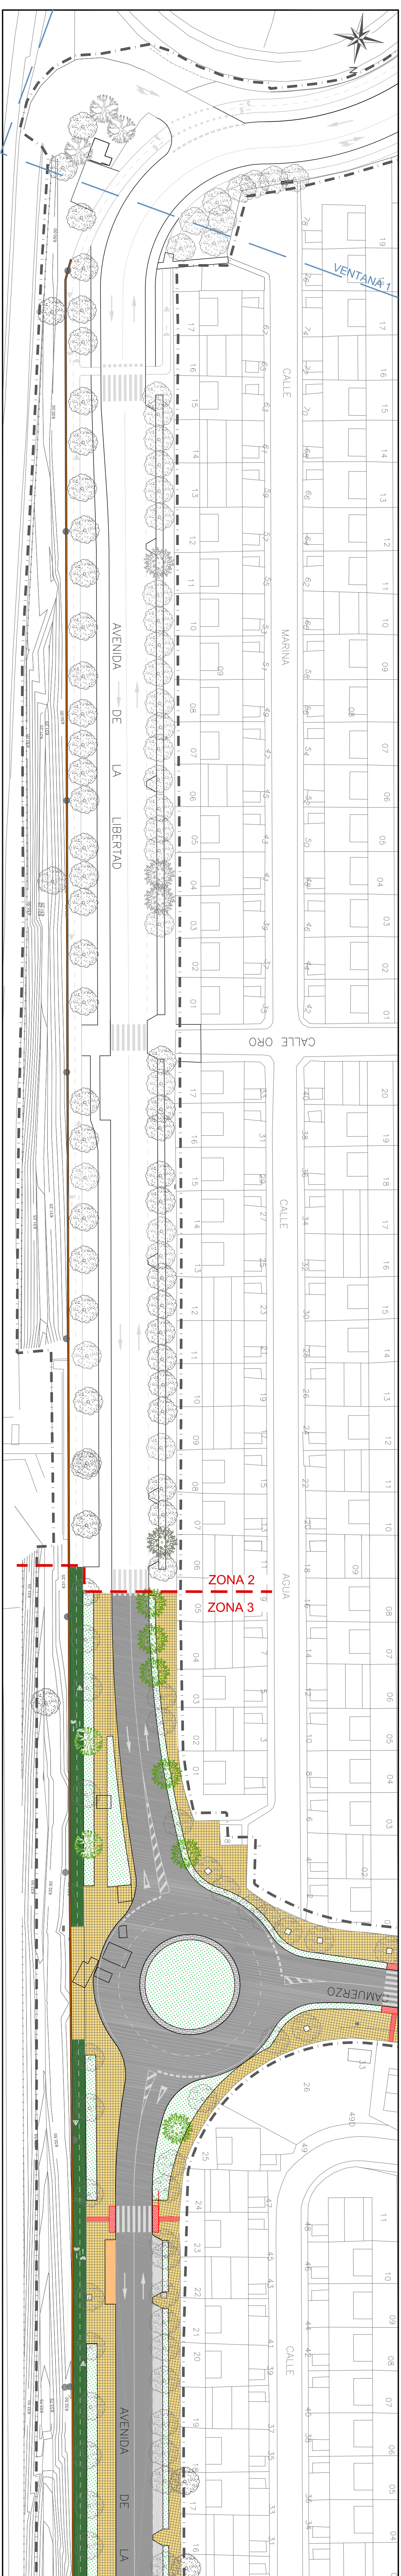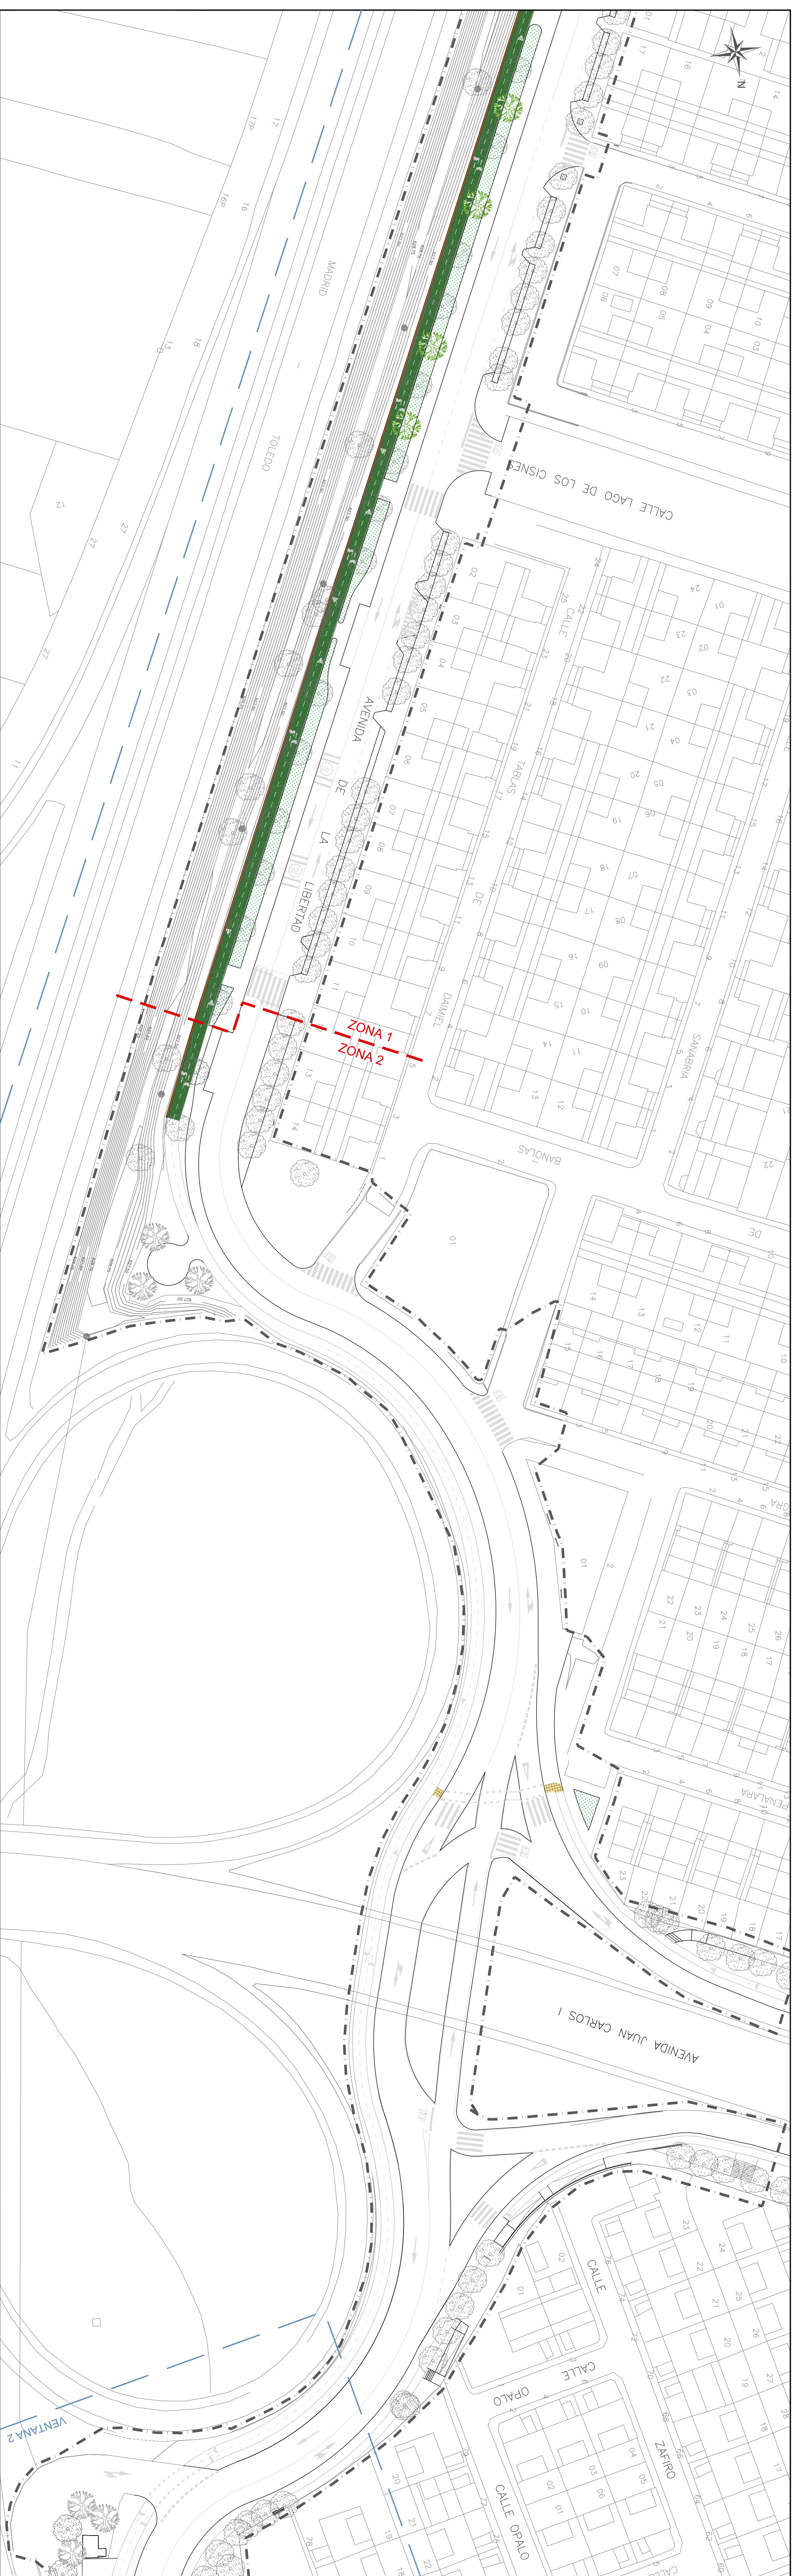


SECCIÓN 1-

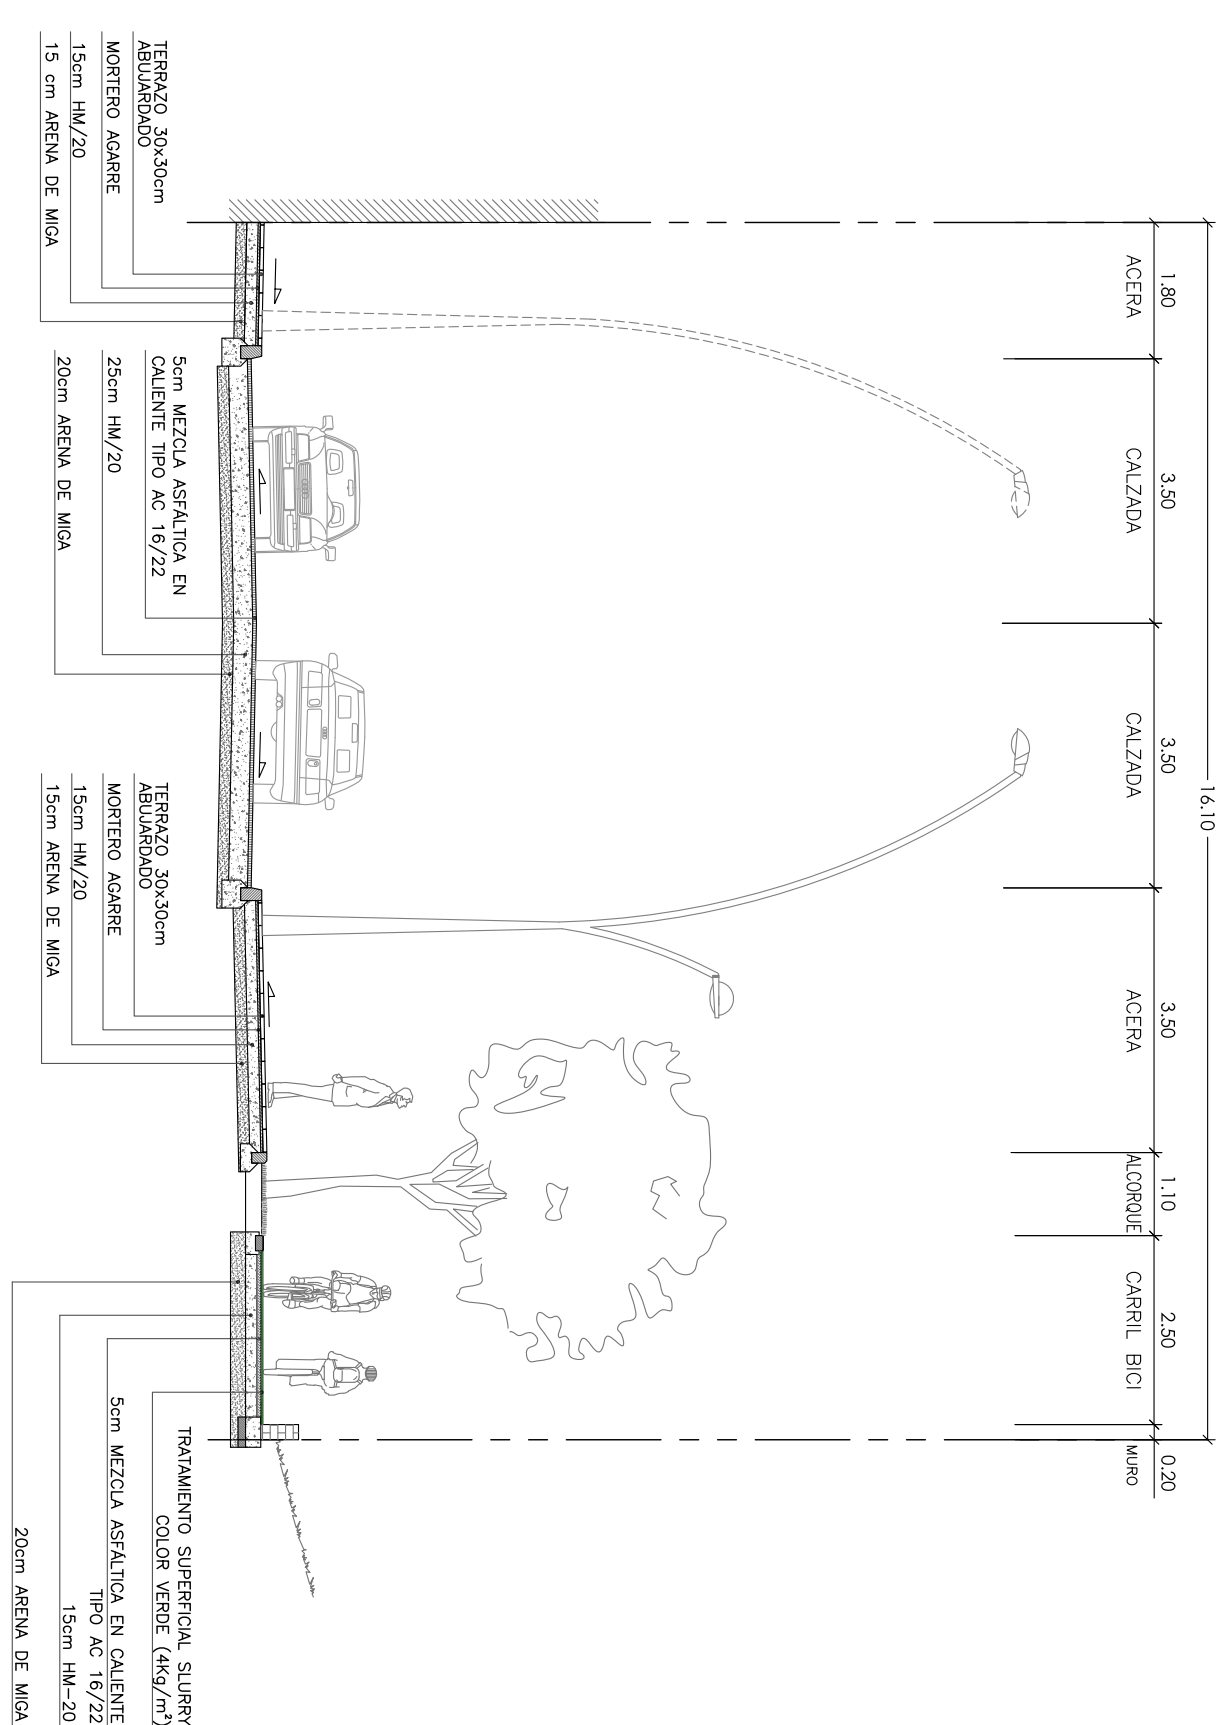



SECCIÓN 2-2

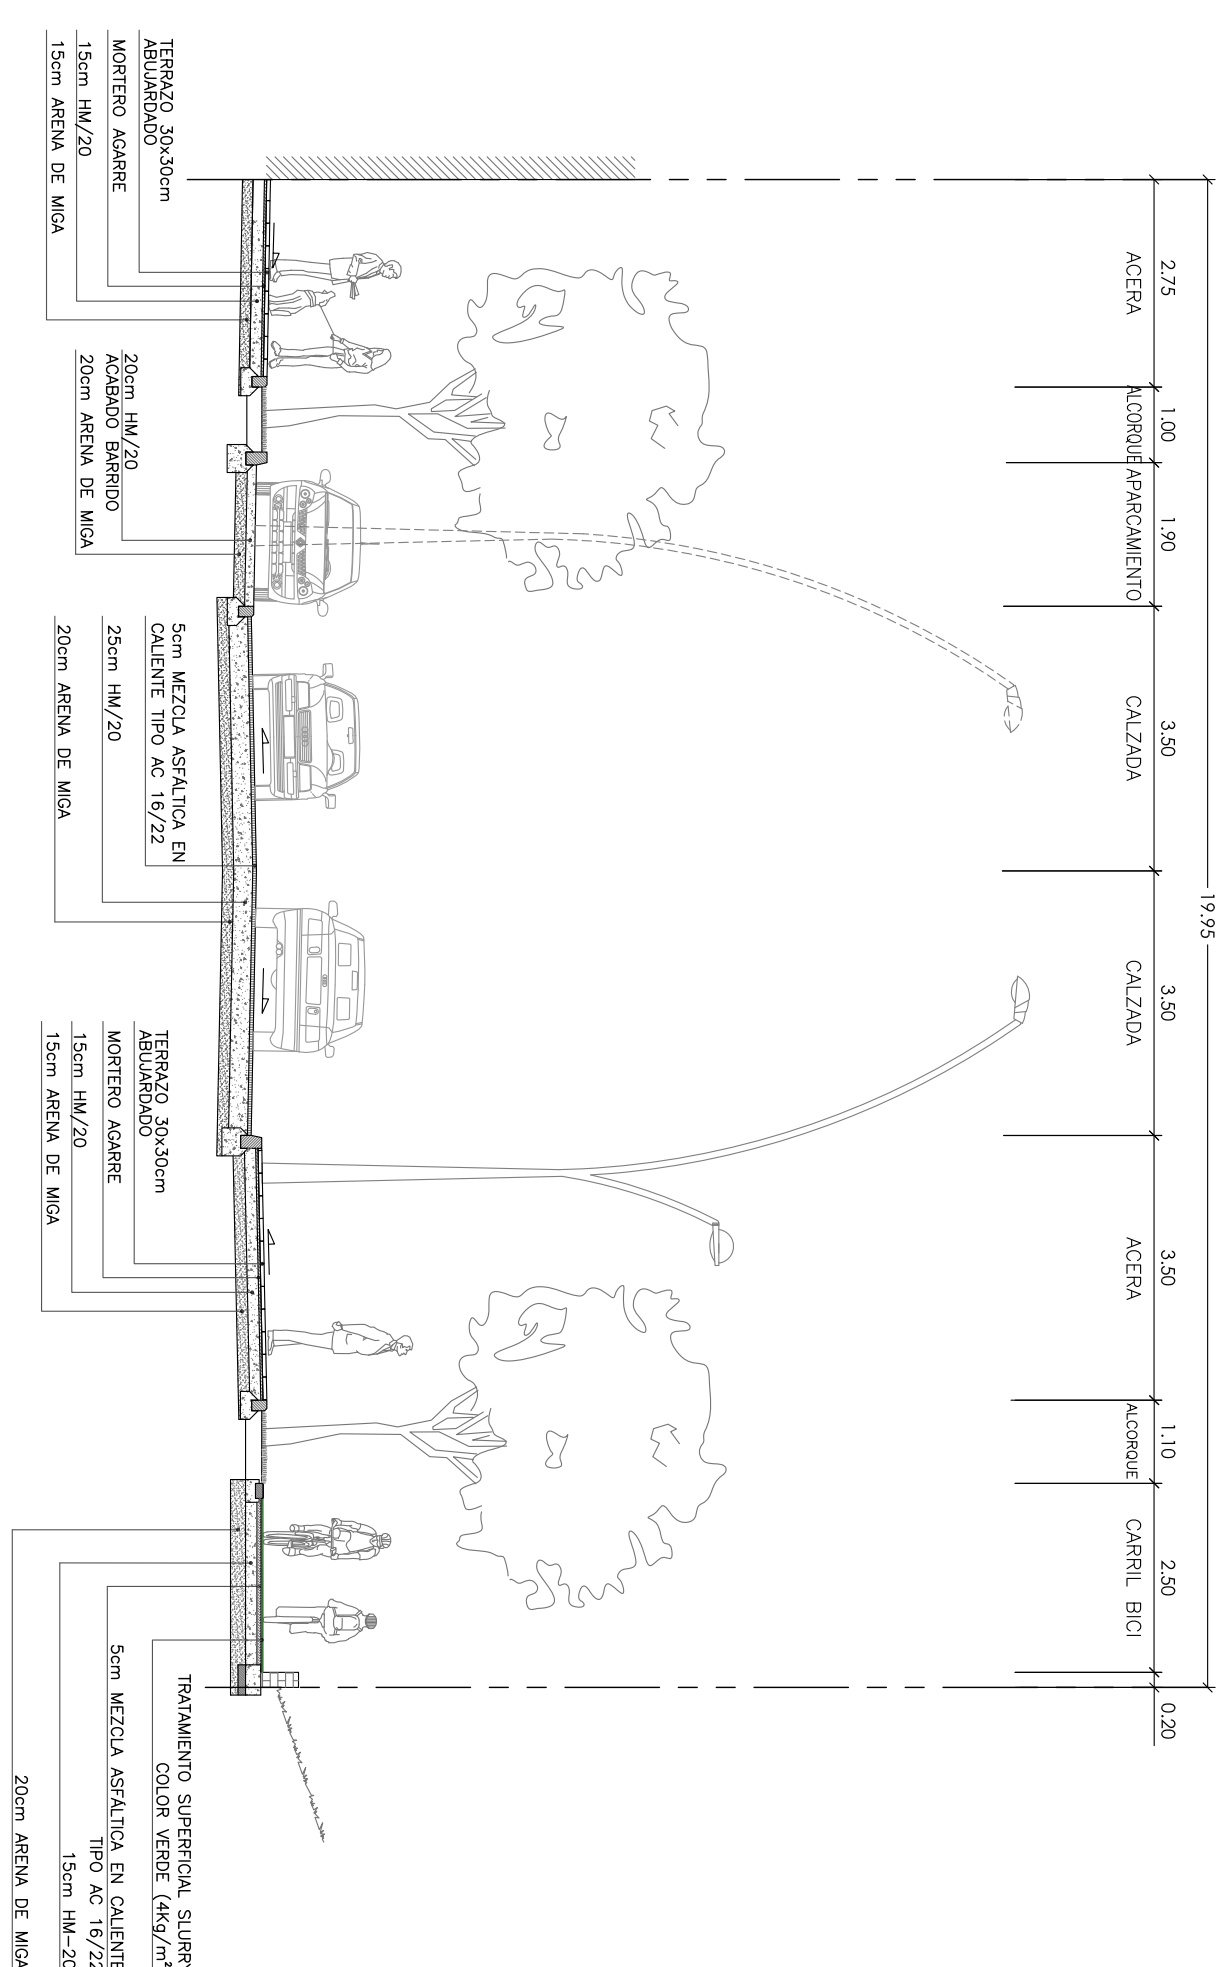


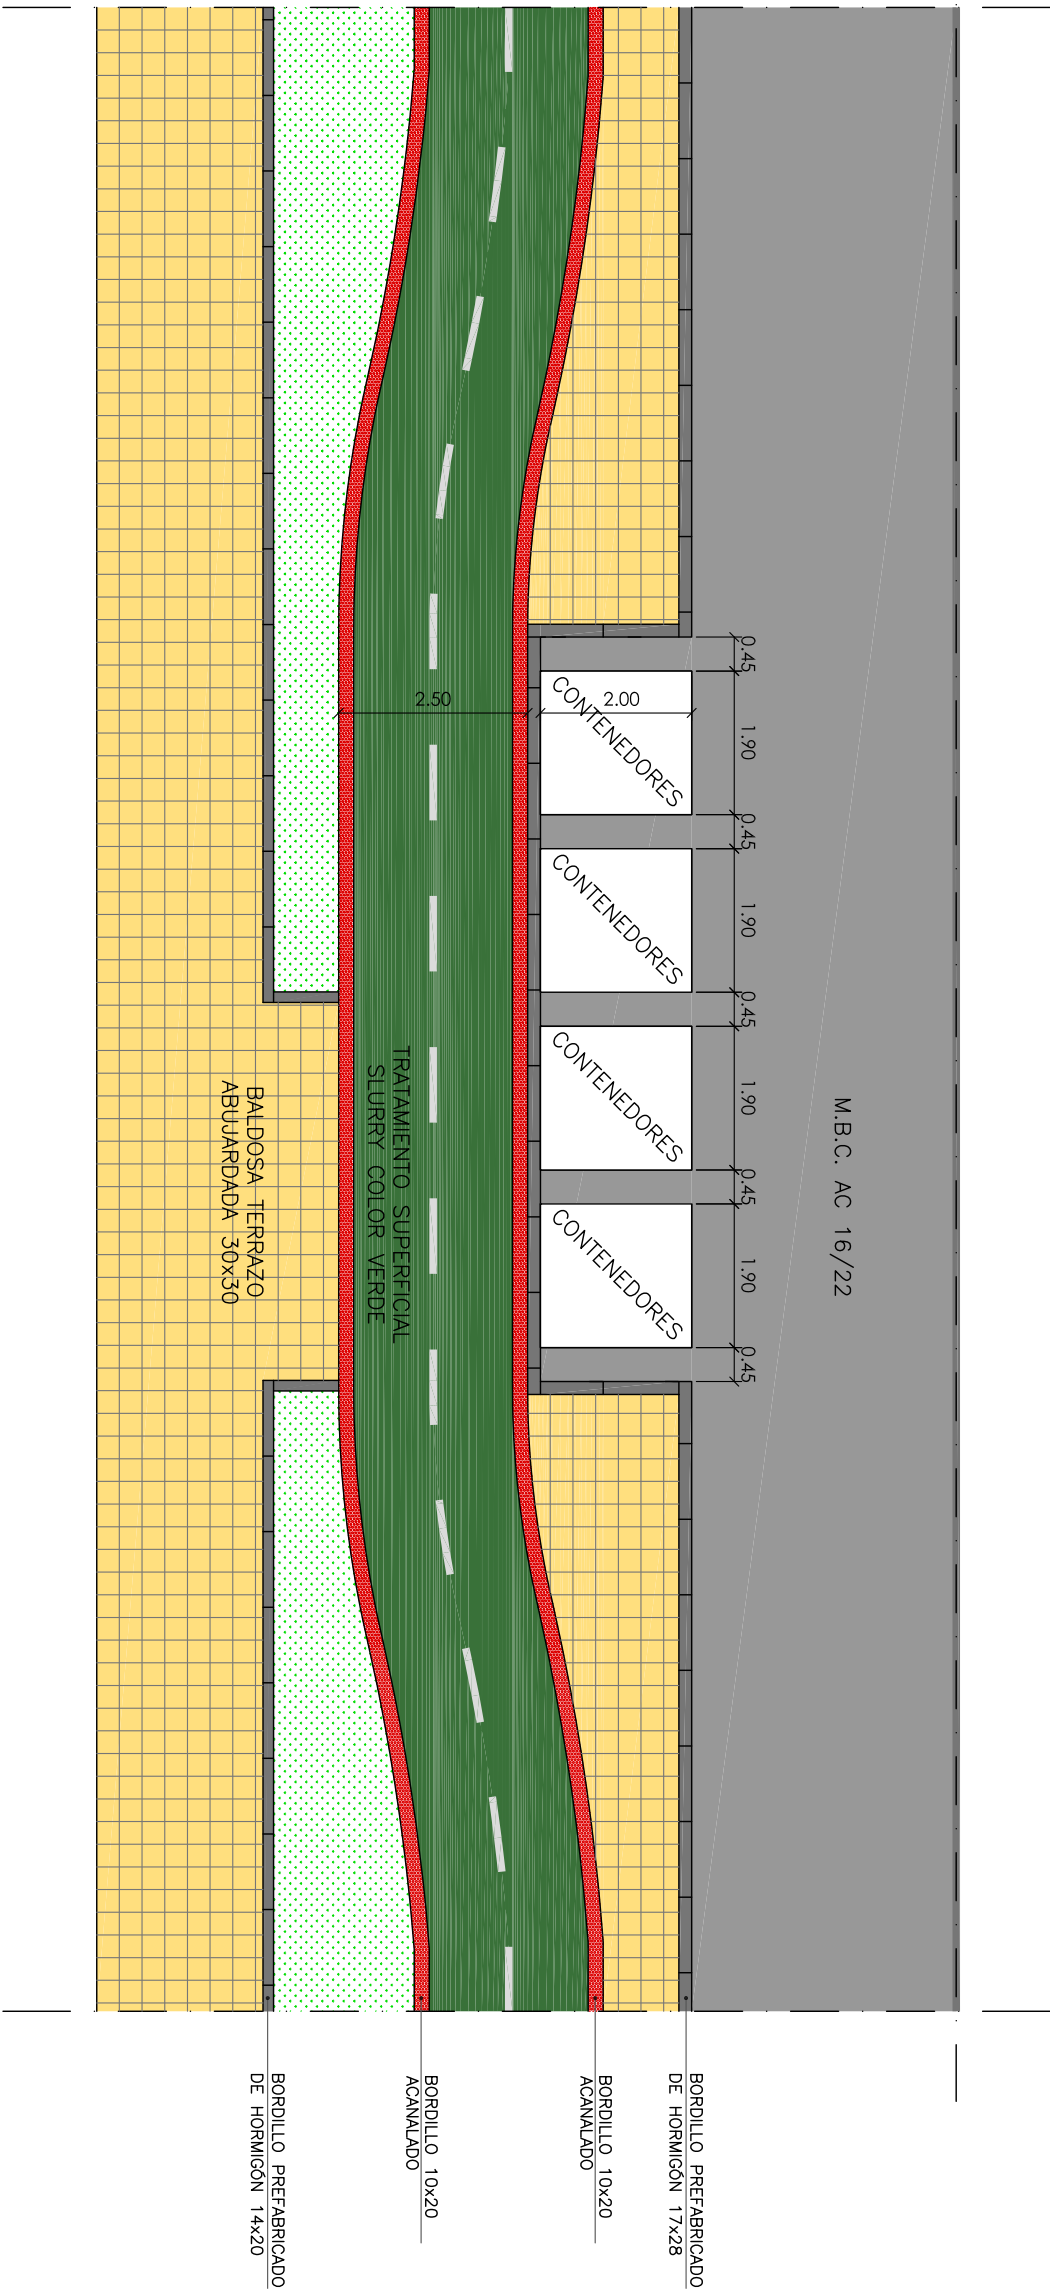
SECCIÓN 3-3

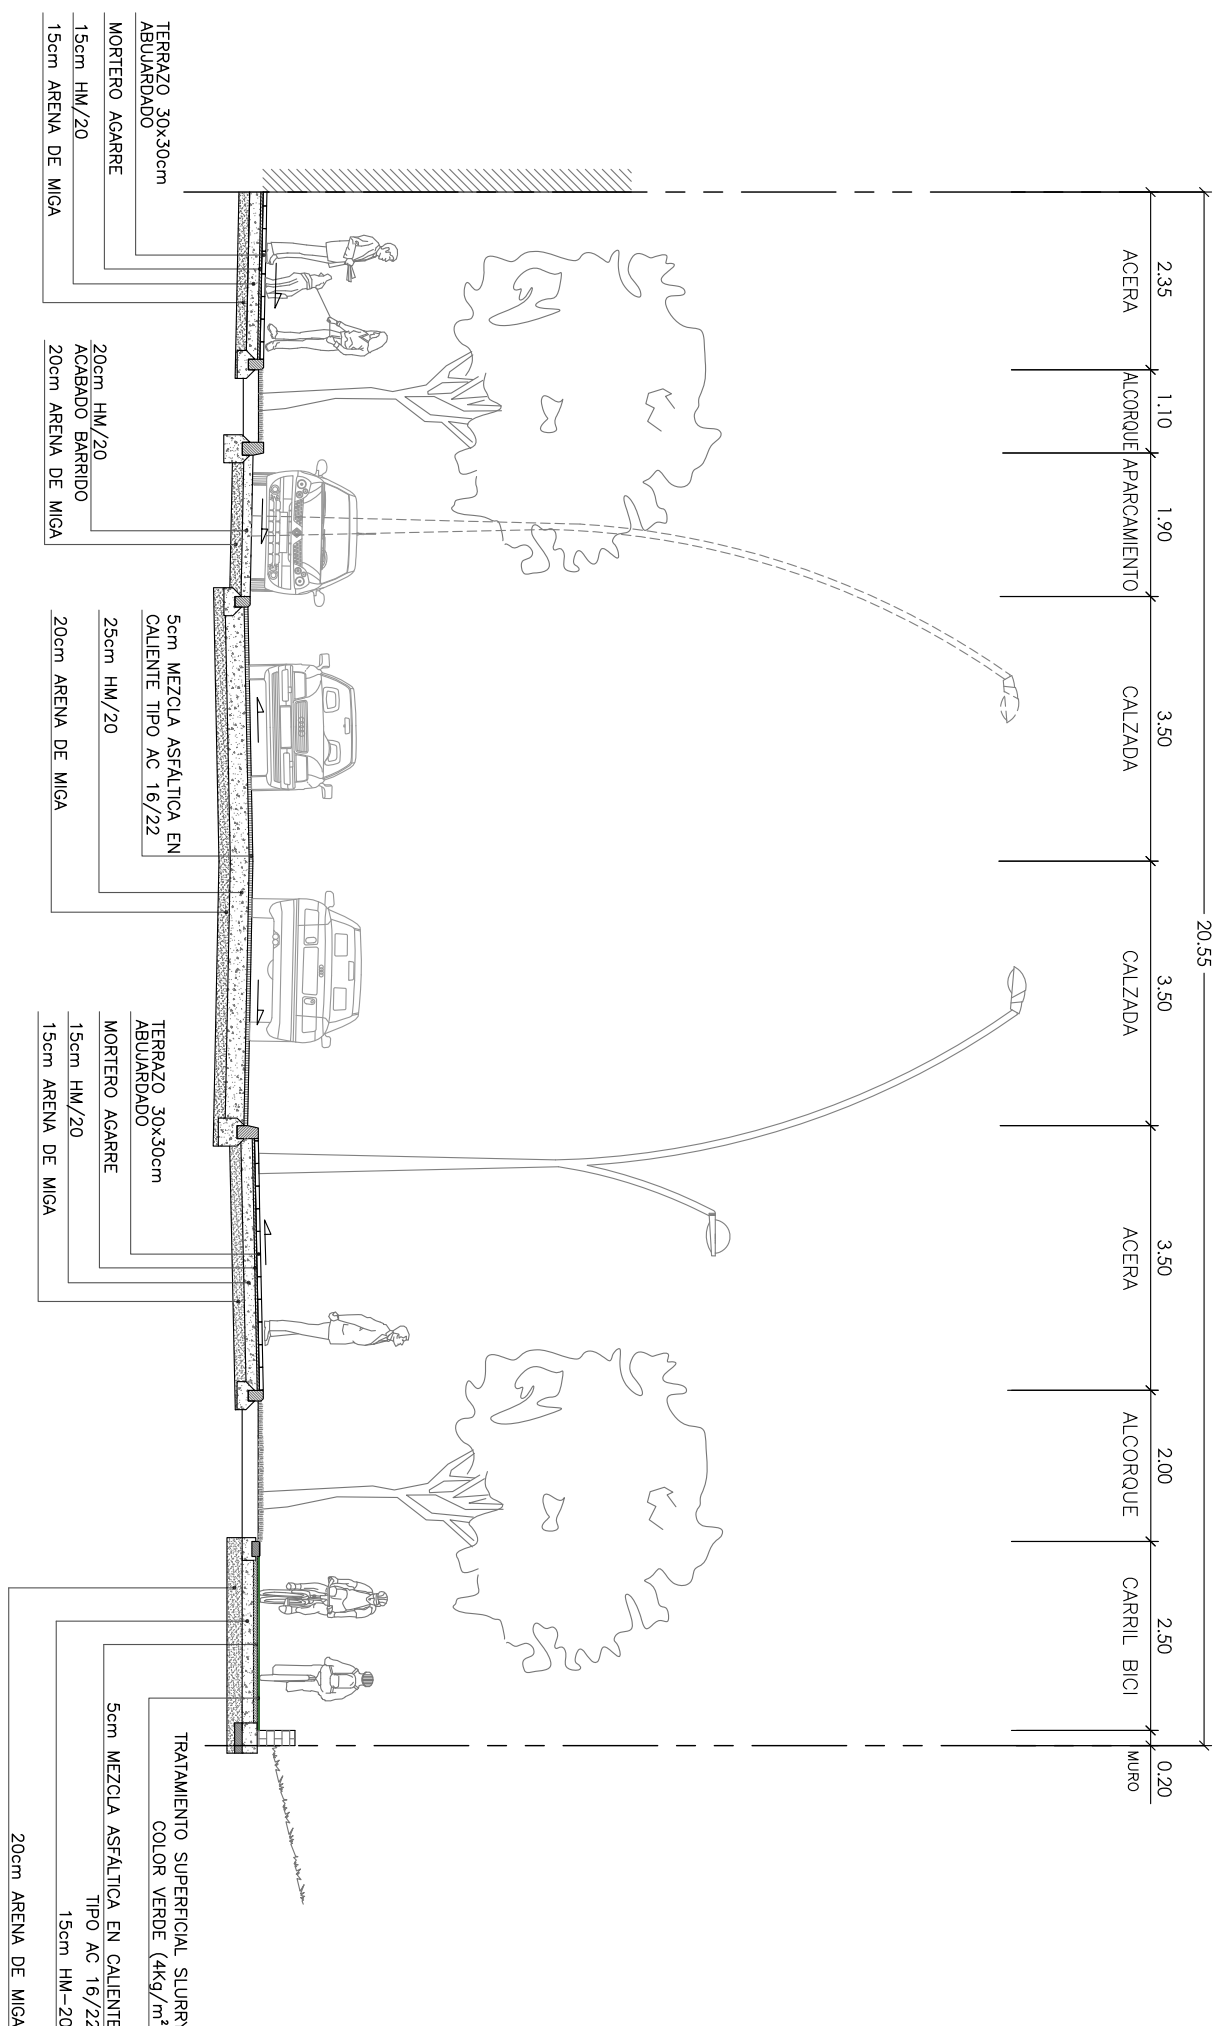


SECCIÓN 4-4

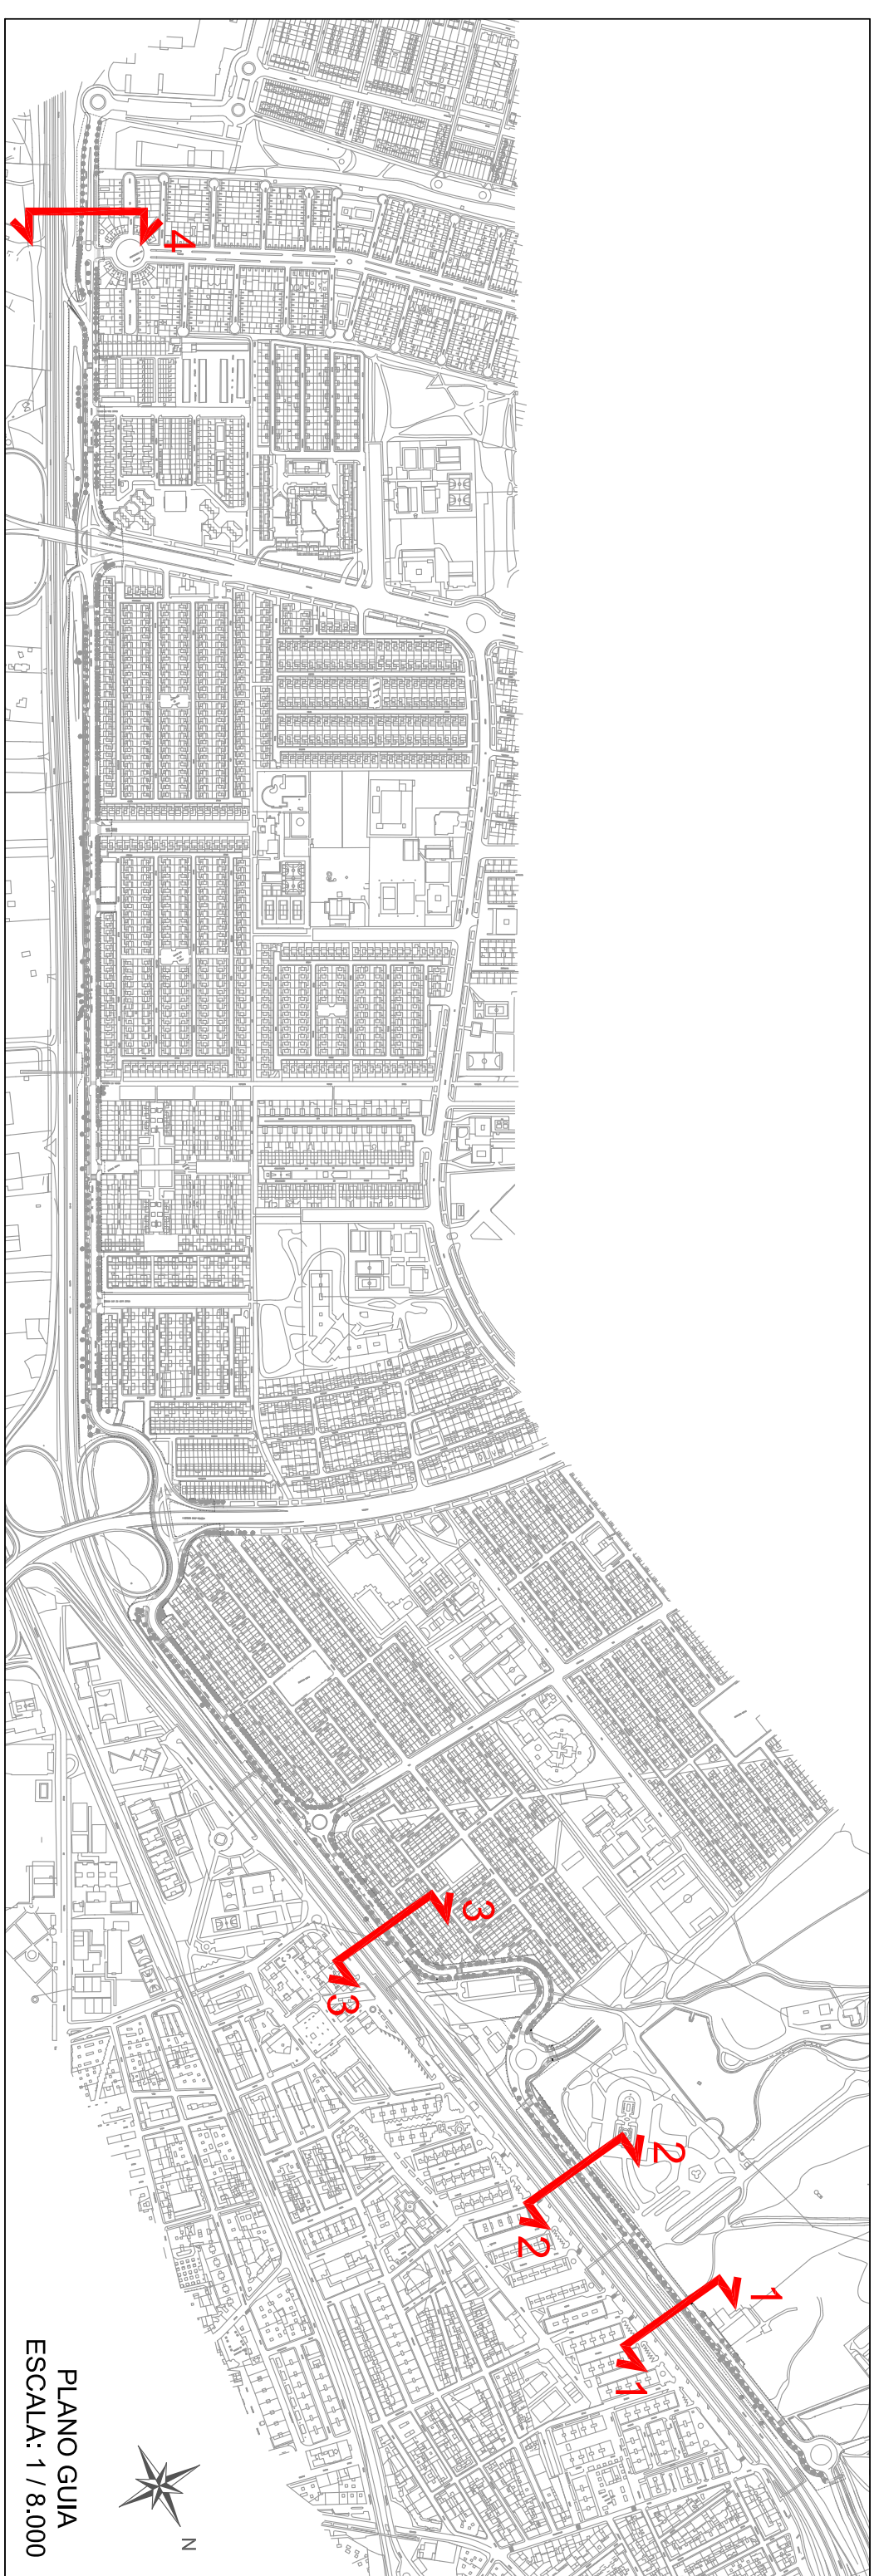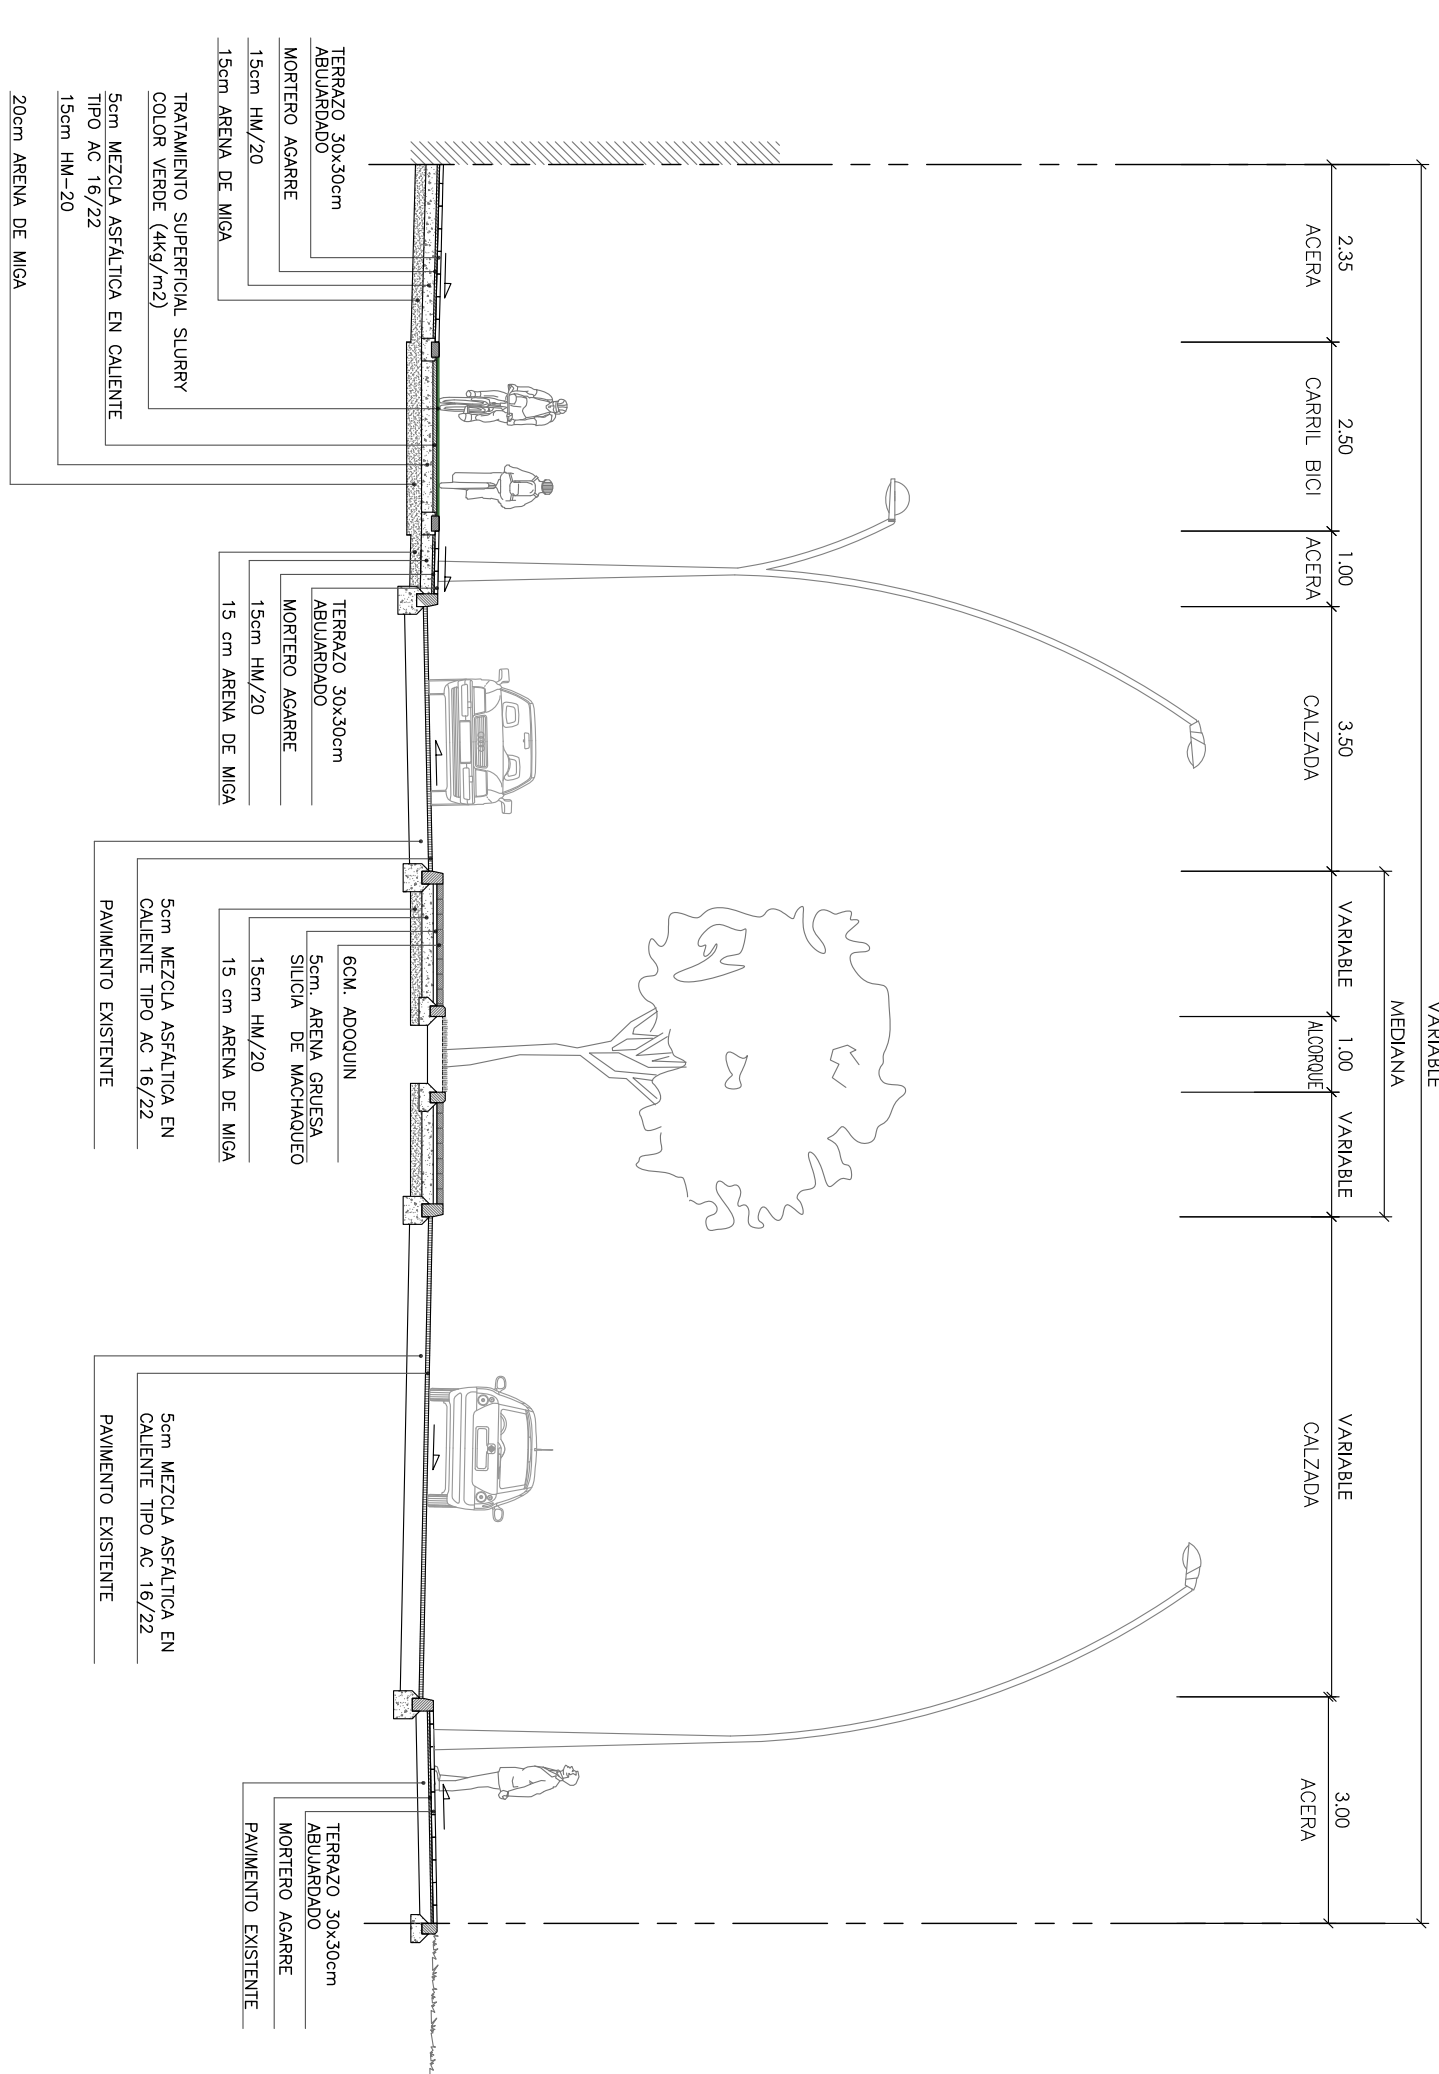


 Comunidad de Madrid	
PROYECTO: PROYECTO DE ACONDICIONAMIENTO DE LA ZONA 3 DE LA AVENIDA DE LA LIBERTAD EN EL SECTOR III. GETAFE	
TÍTULO DEL PLANO:	Nº PLANO: 6.2 HOLA 1 DE 1
PAVIMENTACIÓN, SECCIONES TIPO	ESCALA: 1:100 FECHA: OCTUBRE 2017
EMPRESA CONSULTORA:	FECHA:
Δ DELTOS	FECHA:
AUTOR DEL PROYECTO:	FECHA:
D. ANTONIO MONTES ROMO INGENIERO DE CAMINOS	FECHA:




DETALLE DE PAVIMENTACIÓN ZONA CONTENEDORES (4 CONTENEDORES)

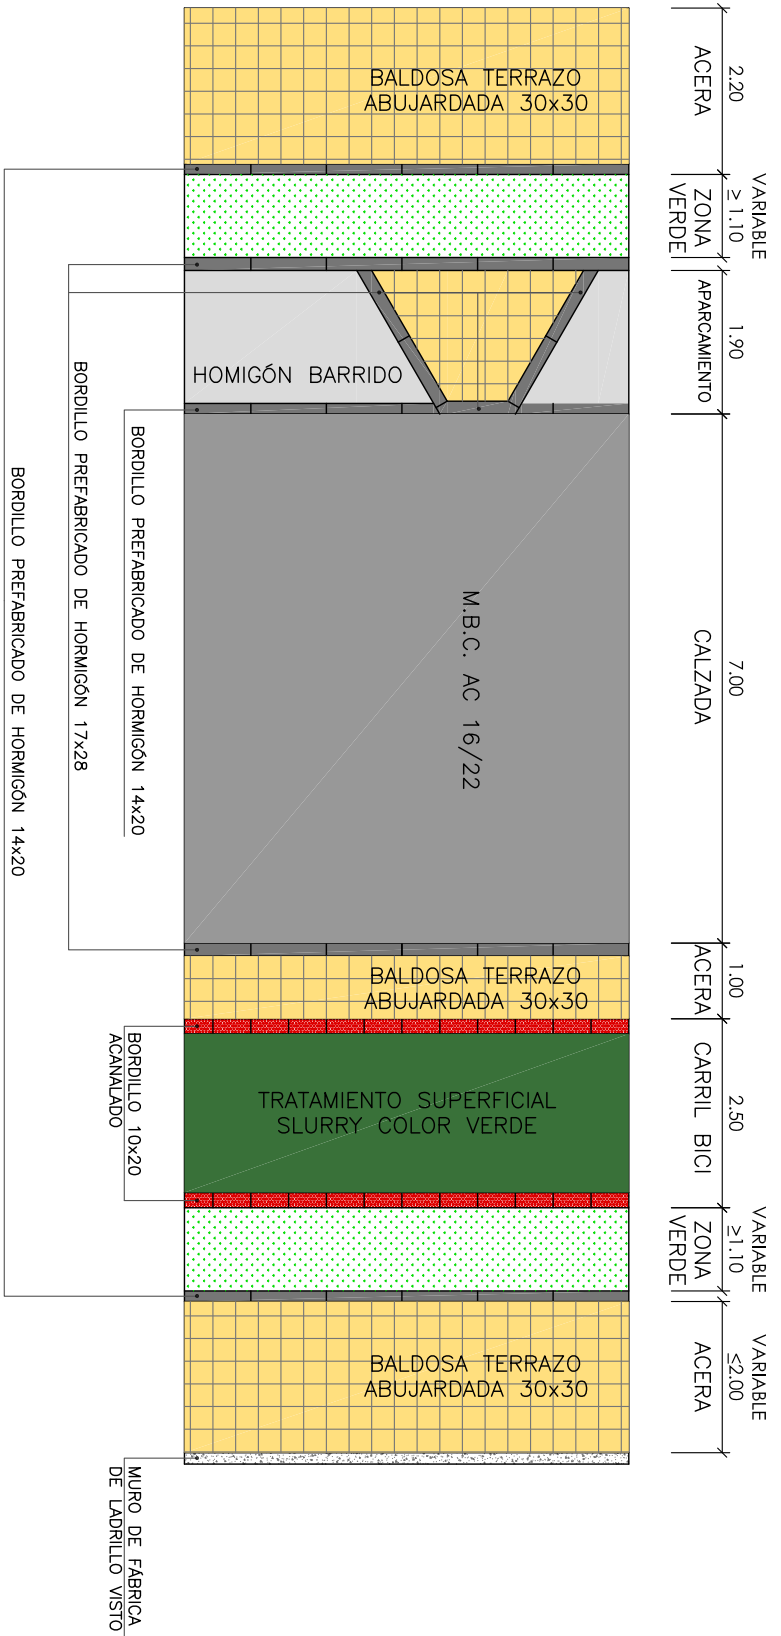







DETALLE DE PAVIMENTACIÓN

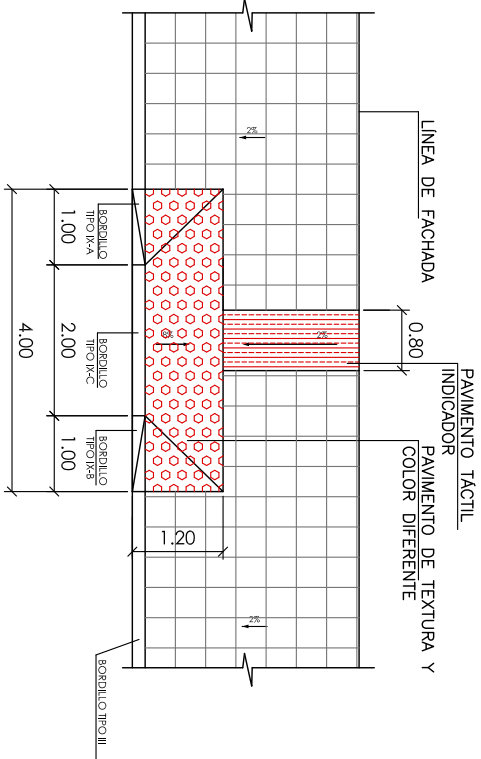

VADO DE RAMPAS PARA ACERAS ANCHAS
Cotas en m

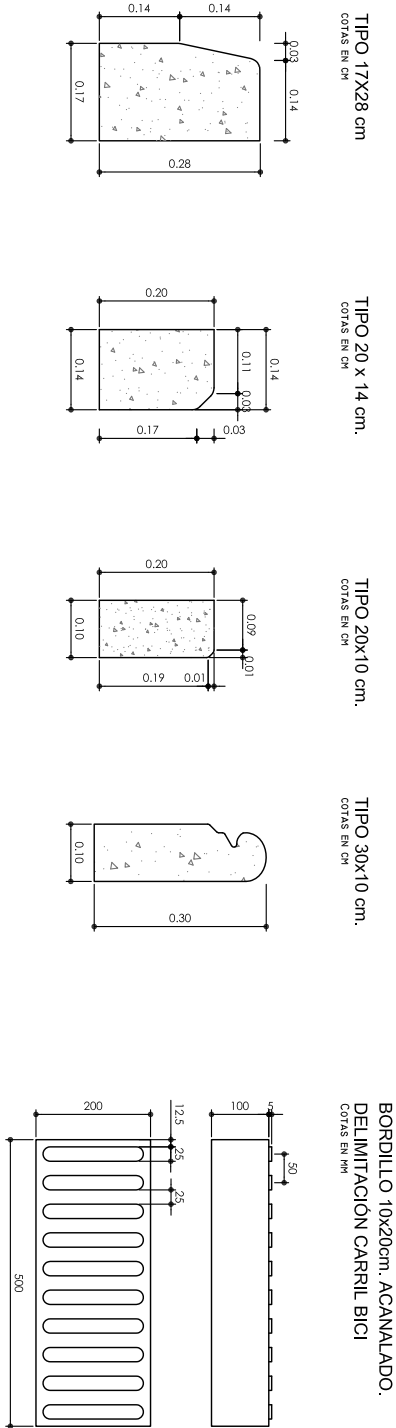

<div>Comunidad de Madrid</div>			
PROYECTO: PROYECTO DE ACONDICIONAMIENTO DE LA ZONA 3 DE LA AVENIDA DE LA LIBERTAD EN EL SECTOR III. GETAFE			
TÍTULO DEL PLANO: PAVIMENTACIÓN. DETALLES		Nº PLANO: 6.3	
EMPRESA CONSULTORA: DELFOS		AUTOR DEL PROYECTO: D. ANTOJIN MONTES ROYO INGENIERO DE CAMINOS	
ESCALA: S/E		FECHA: OCTUBRE 2017	

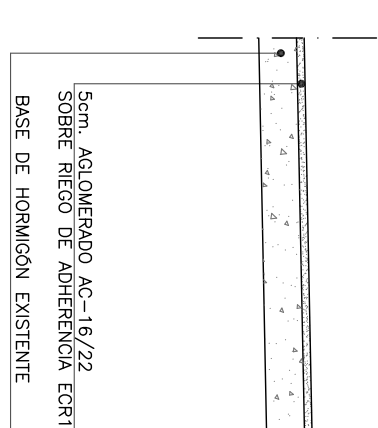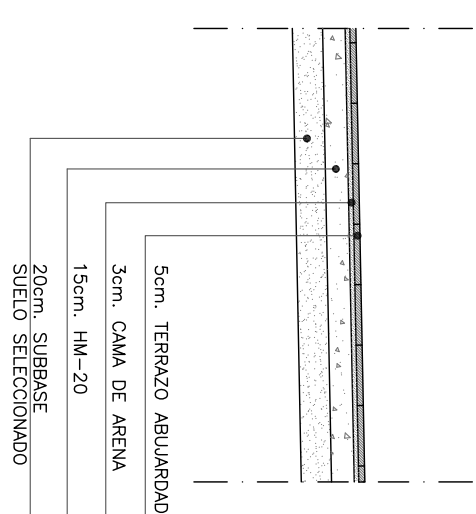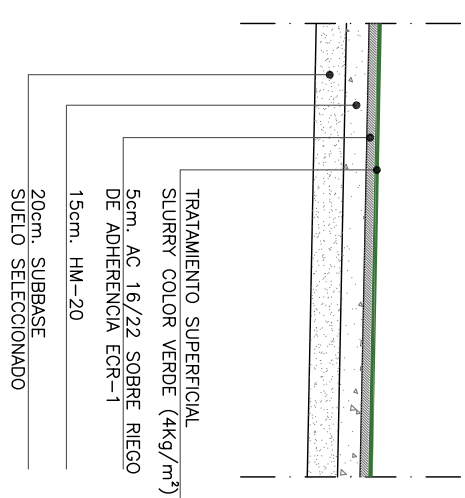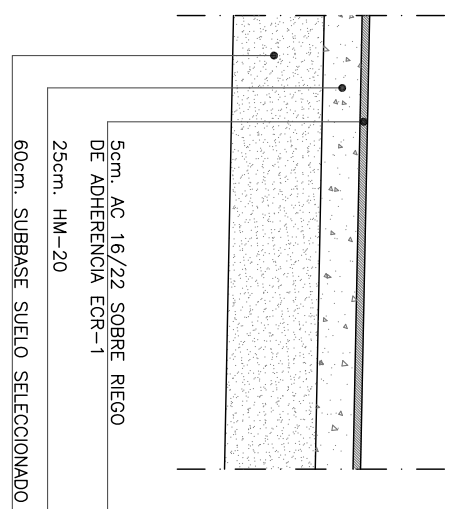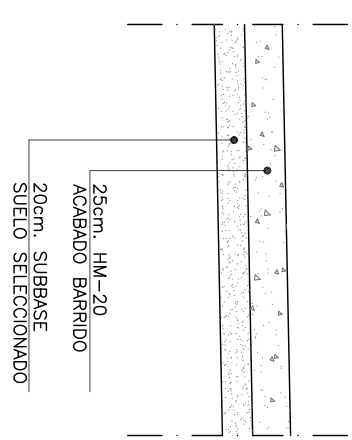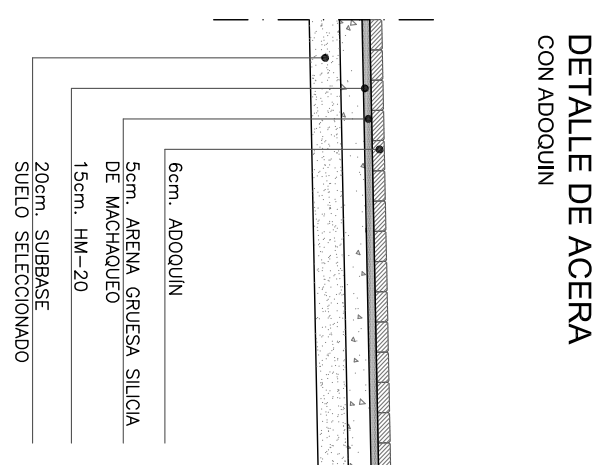

DETALLE DE ACERA CON ADOQUIN

DETALLE DE APARCAMIENTO


DETALLE DE CALZADA

DETALLE CARRIL BICI




DETALLE DE ACERADO

DETALLE DE CALZADA FRESADA

DETALLE DE CARRIL BICI - ZONA VERDE

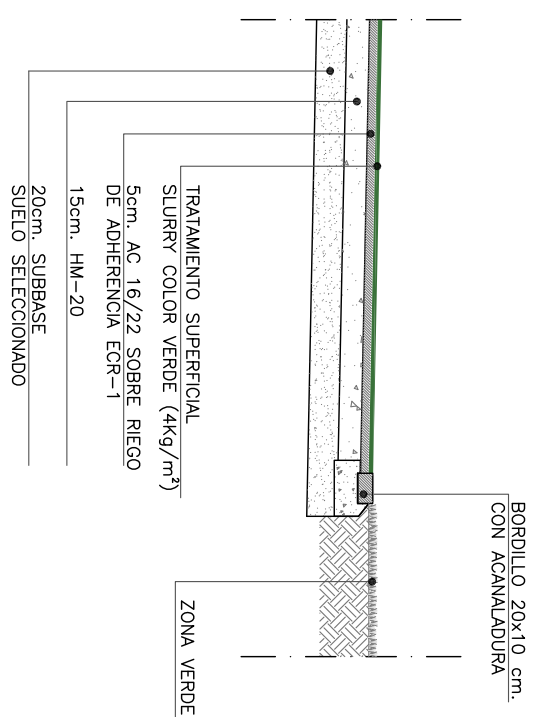

VADO DE TRES RAMPAS EN PASO DE PEATONES

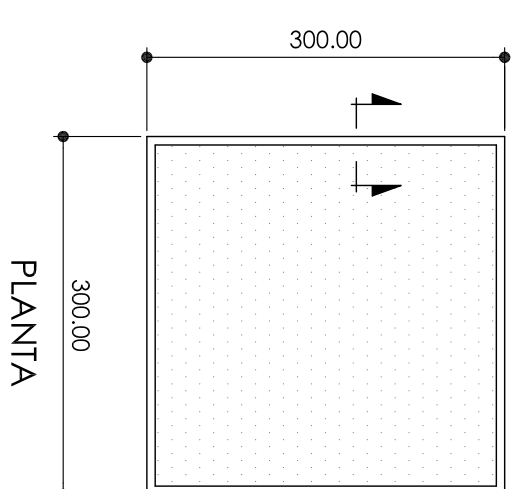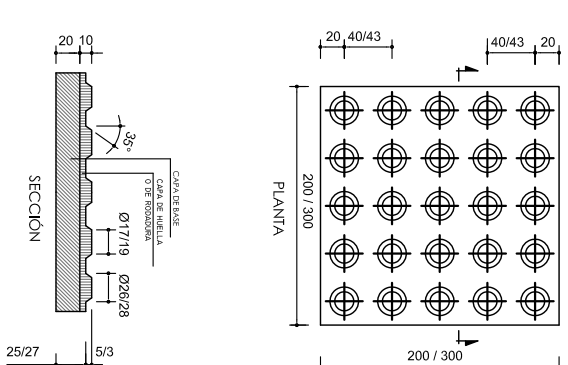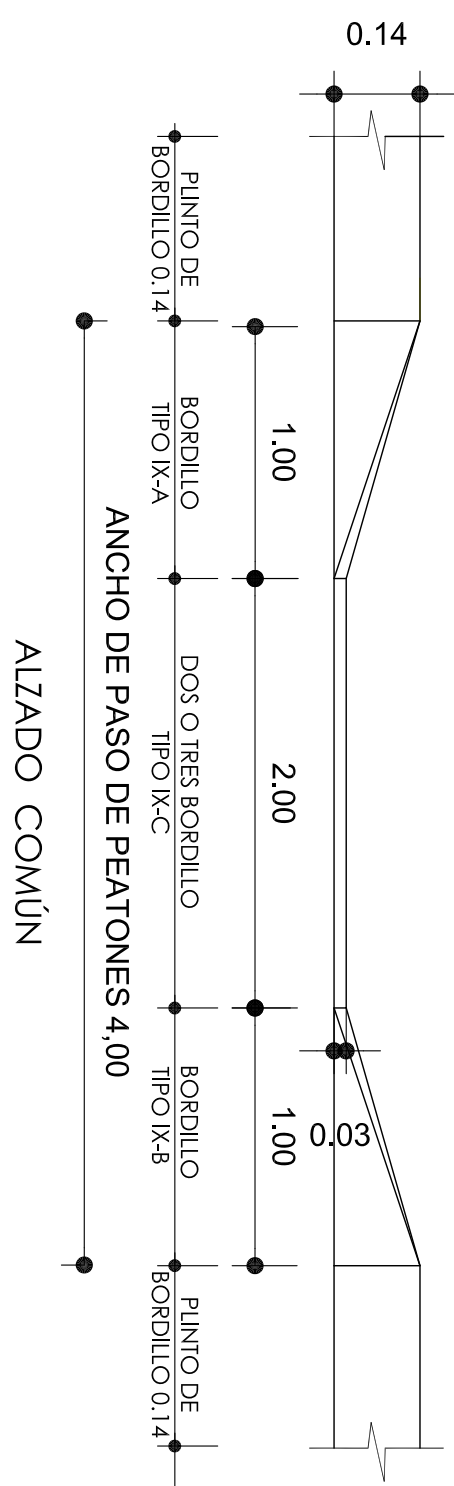


**BALDOsa HIDRÁULICA
PARA ACERAS EN PASO DE PEATONES**
COTAS EN MM

COTAS EN M...


PAVIMENTO TERRAZO ABUJARDADO

COTAS EN MN


BORDILLO TIPO IX-A

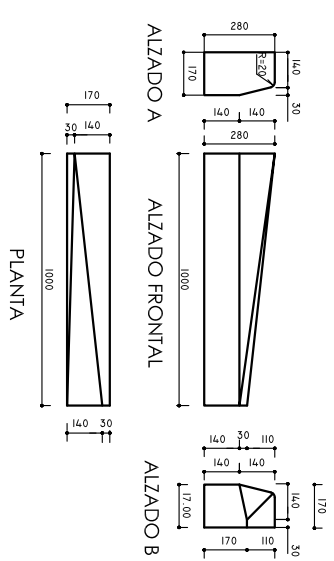

BORDILLO TIPO IX-B

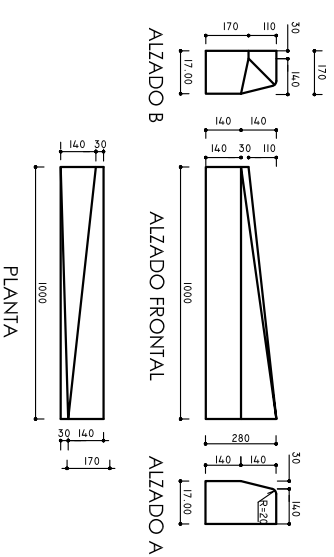


BORDILLO TIPO IX-C (X)

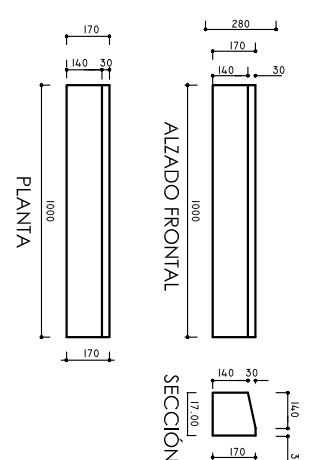


NOTA : LAS ARISTAS SERÁN REDONDEADAS

NOTA: LA ARISTA SERÁ REDONDEADA


MATERIALES: HORMIGÓN PREFABRICADO

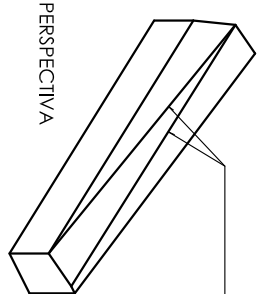



PERSPECTIVA

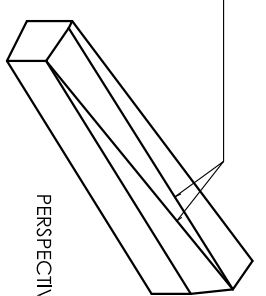

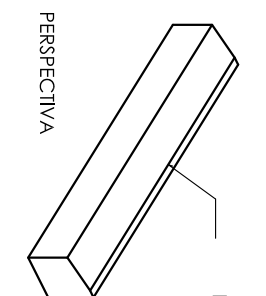


PERSPECTIVA

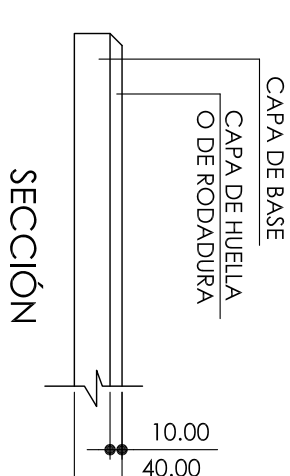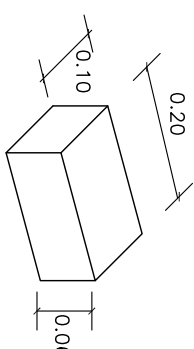

ADOQUÍN PREFABRICADO DE HORMIGÓN










 Comunidad de Madrid	
PROYECTO: PROYECTO DE ACONDICIONAMIENTO DE LA ZONA 3 DE LA AVENIDA DE LA LIBERTAD EN EL SECTOR III. GETAFE	
TÍTULO DEL PLANO: PAVIMENTACIÓN. DETALLES	
EMPRESA CONSULTORA:  DELPHOS	AUTOR DEL PROYECTO: 
D. ARTOLINA MONTES ROYO INGENIERO DE CAMINOS	ESCALA: S/E
FECHA: OCTUBRE 2017	HOJA 2 DE 2 6.3
N.º PLANO:	

VENTANA 4


VENTANA 1

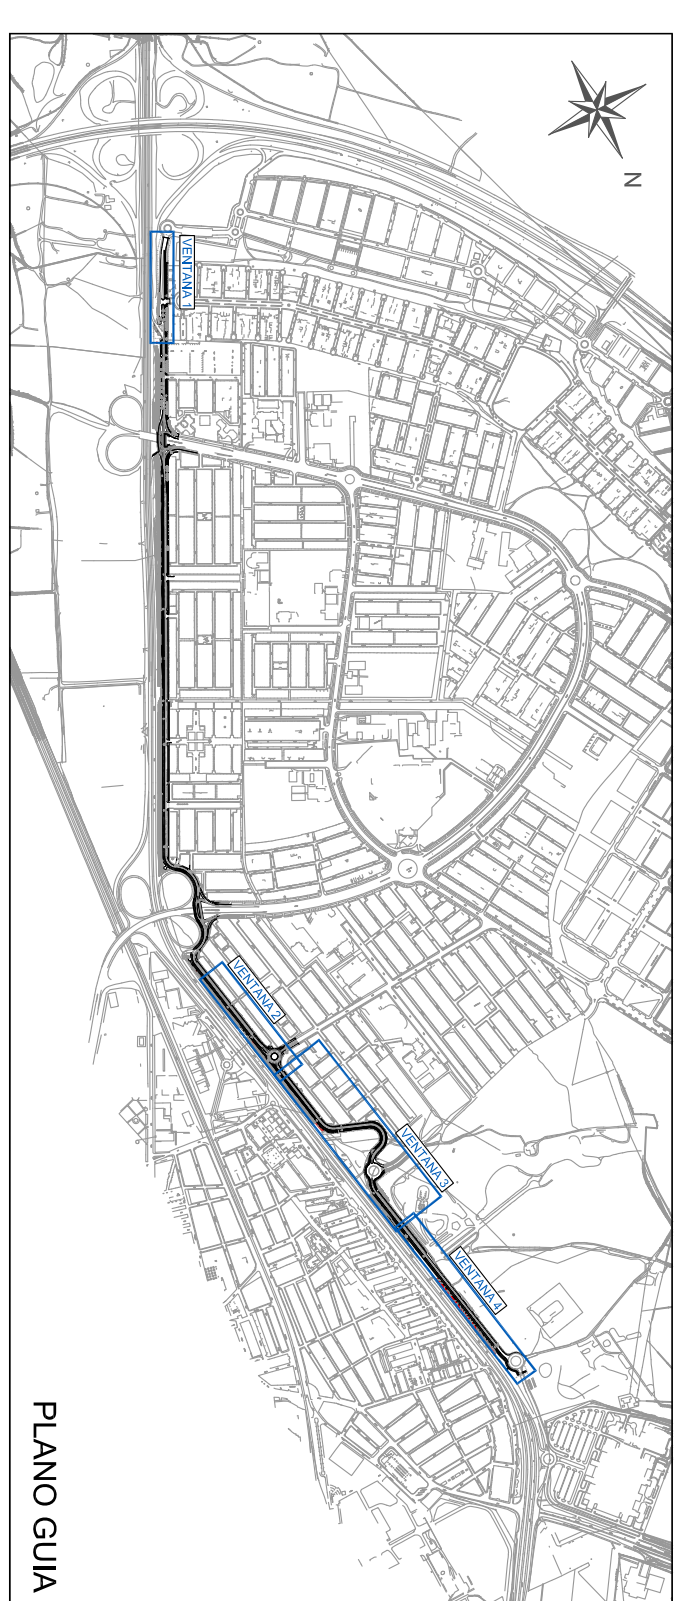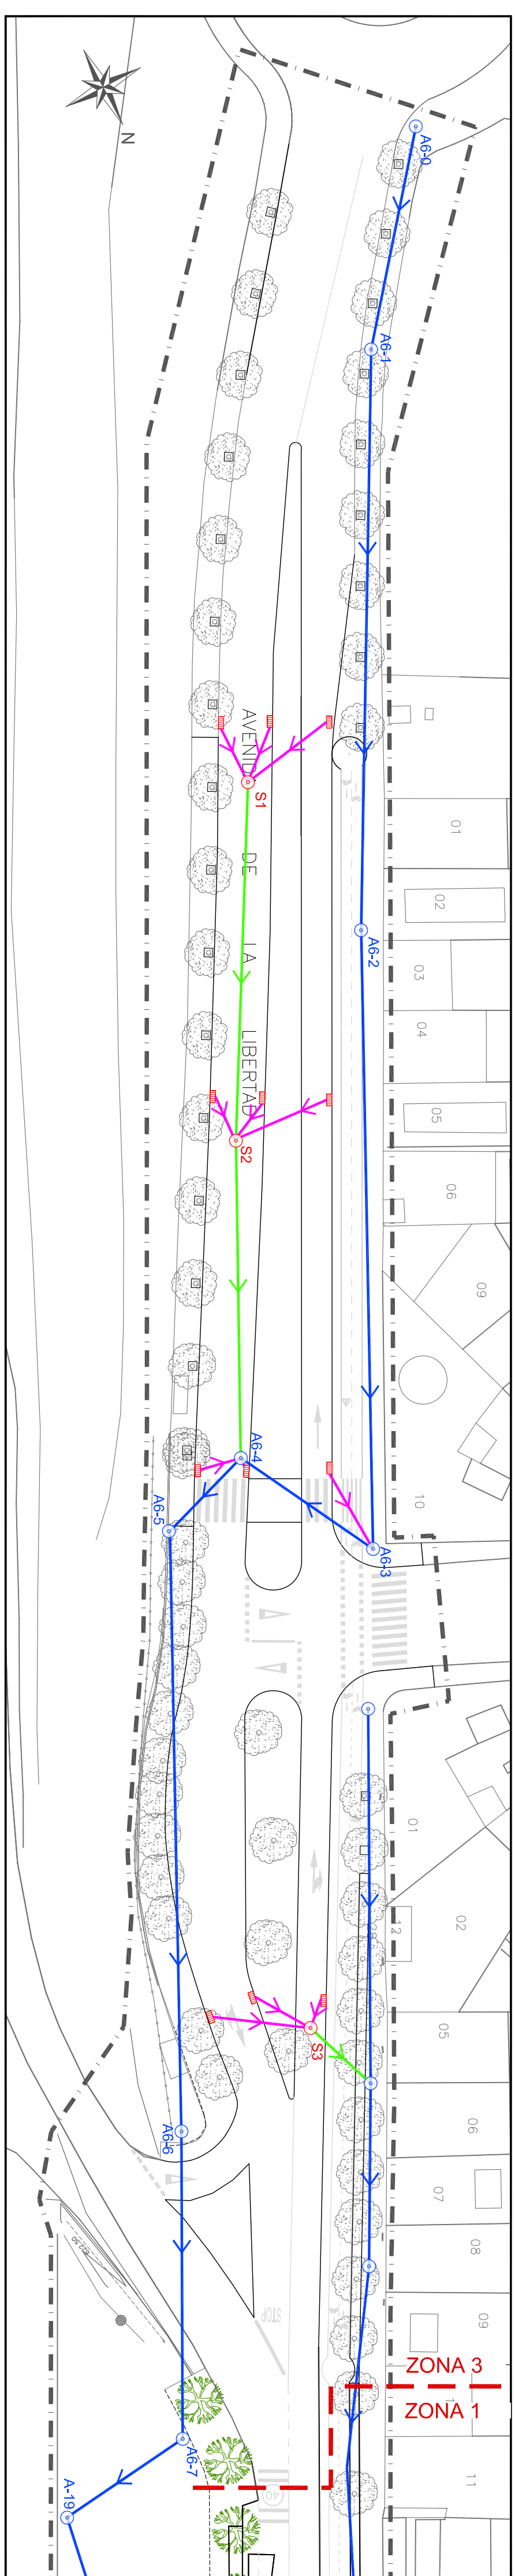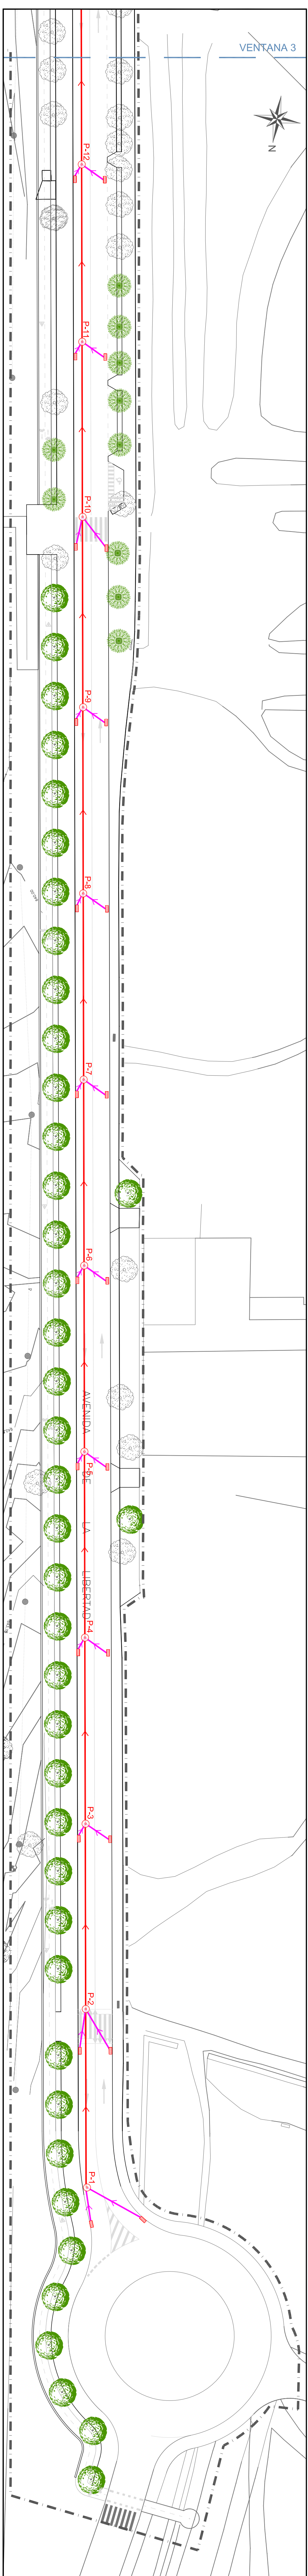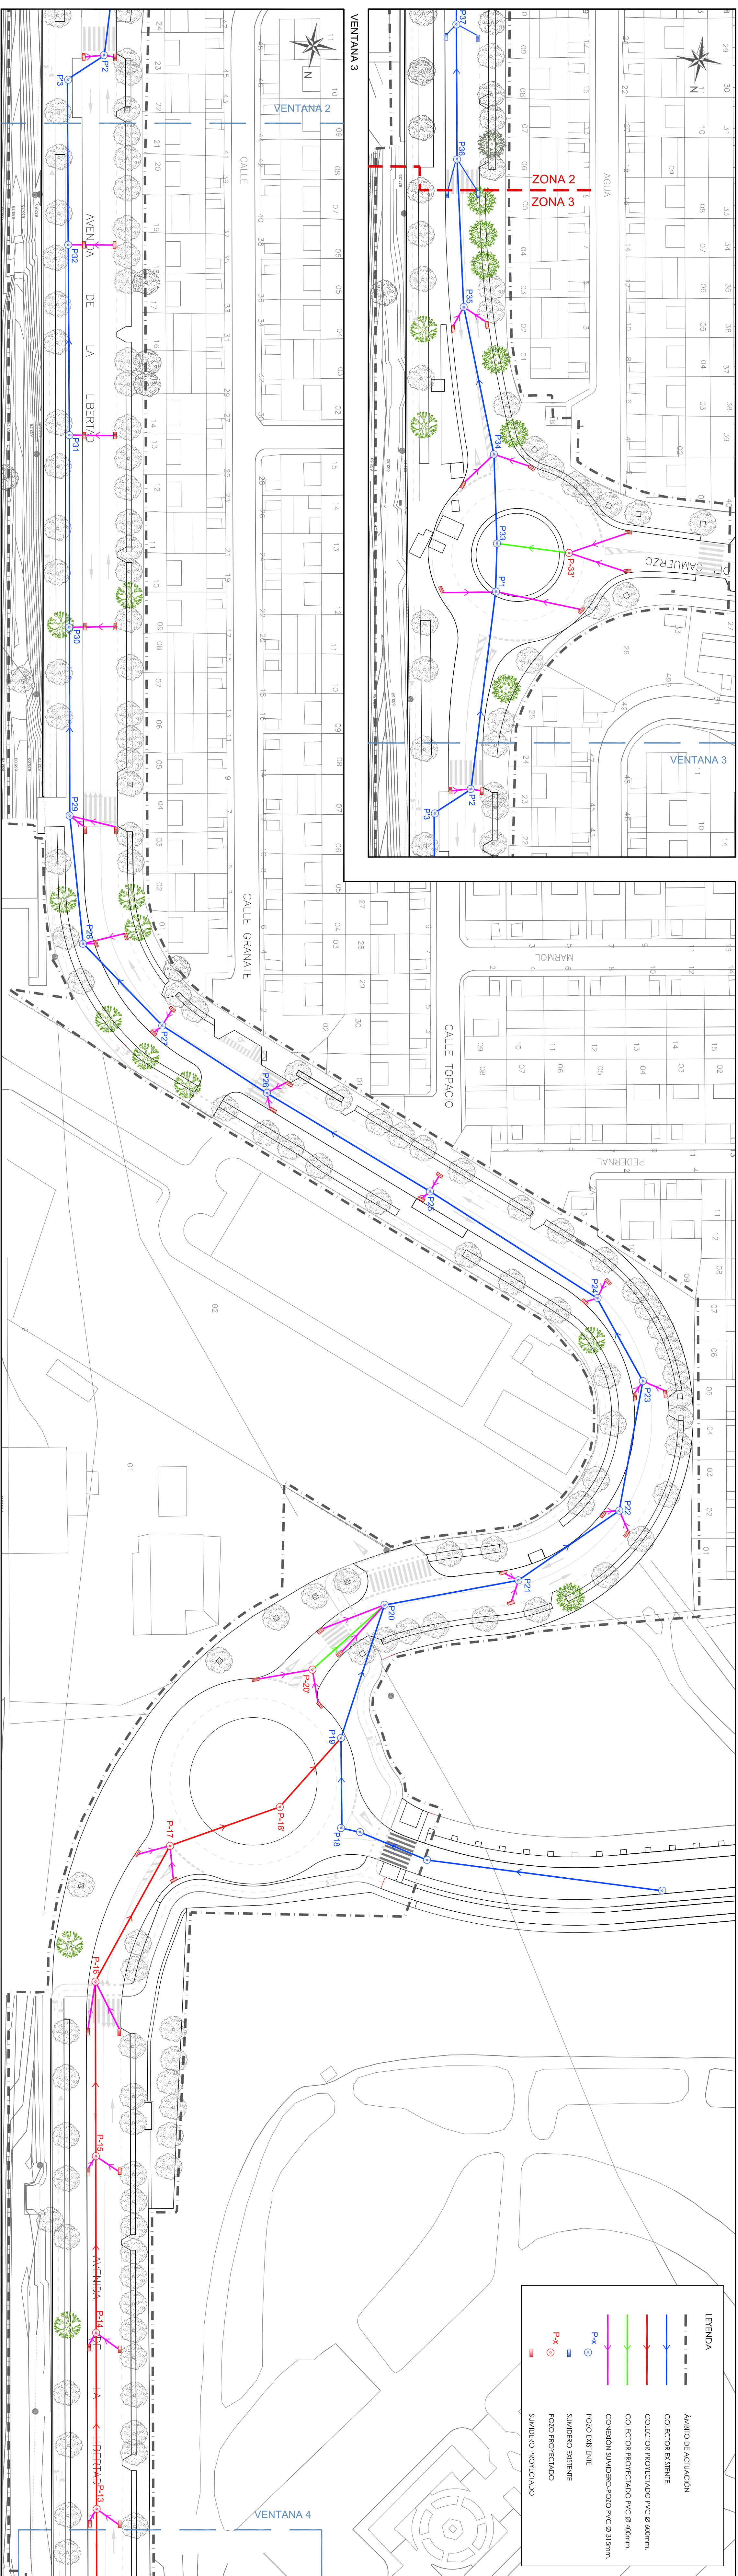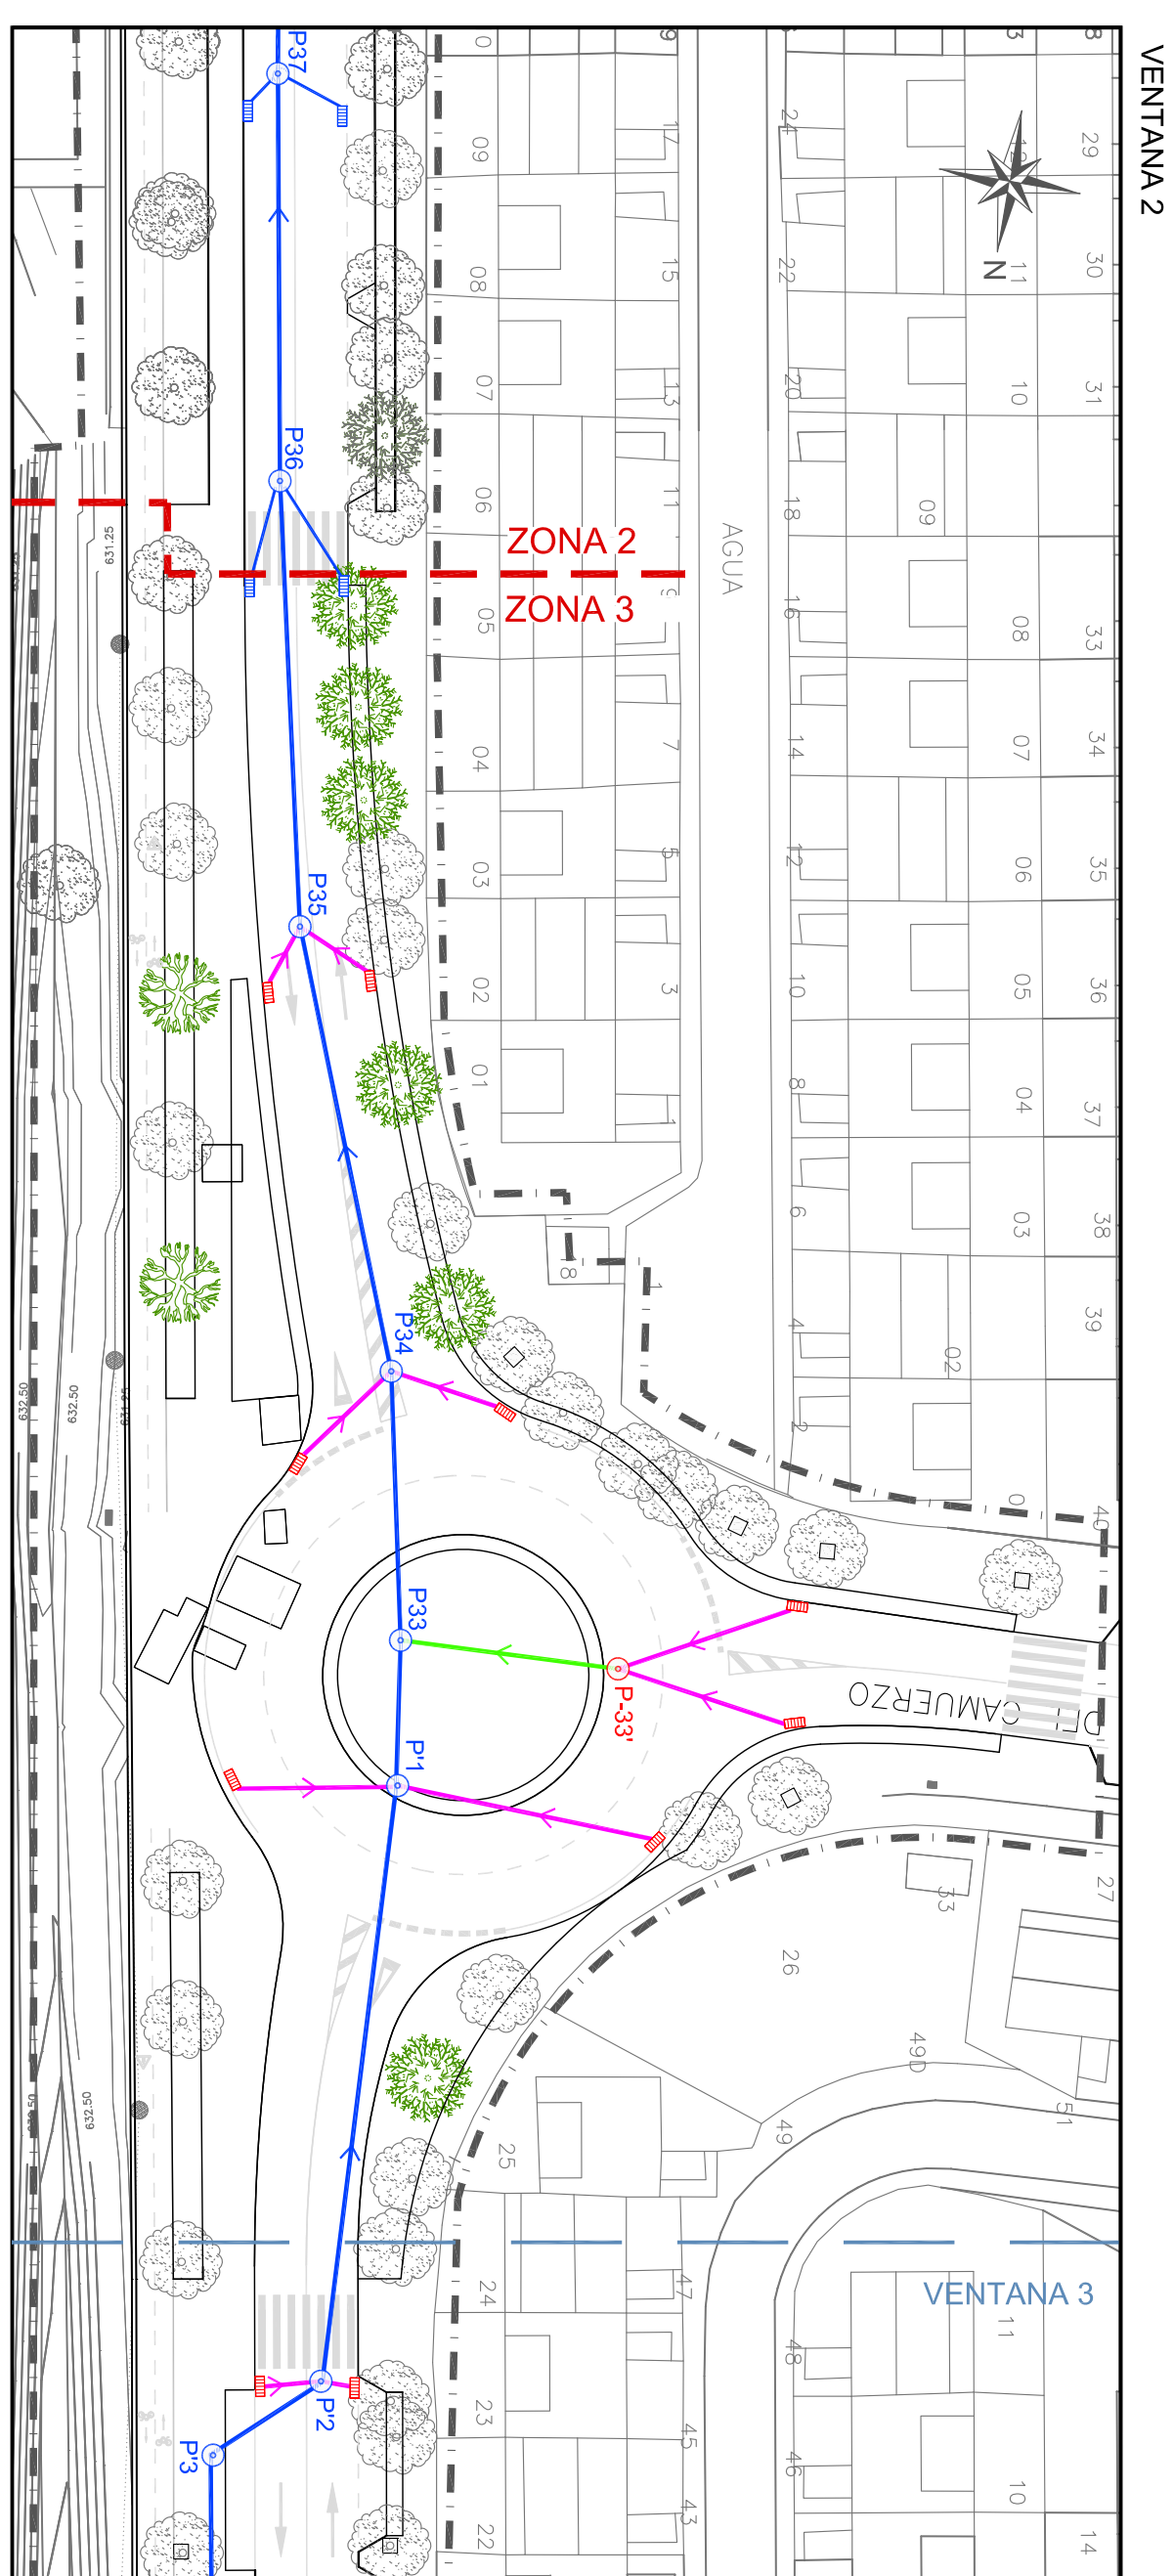



 Comunidad de Madrid	
PROYECTO: PROYECTO DE ACONDICIONAMIENTO DE LA ZONA 3 DE LA AVENIDA DE LA LIBERTAD EN EL SECTOR III. GETAFE	TÍTULO DEL PLANO: RED DE SANEAMIENTO. PLANTA GENERAL. ZONA - 3
EMPRESA CONSULTORA: AUTOR DEL PROYECTO:  D. ANTON MONTES MOYA INGENIERO DE CAMINOS	Nº PLANO: 7.2 HOLLA 1 DE 1
ESCALA: 1/500	FECHA: OCTUBRE 2017

COLECTOR P1 A P19

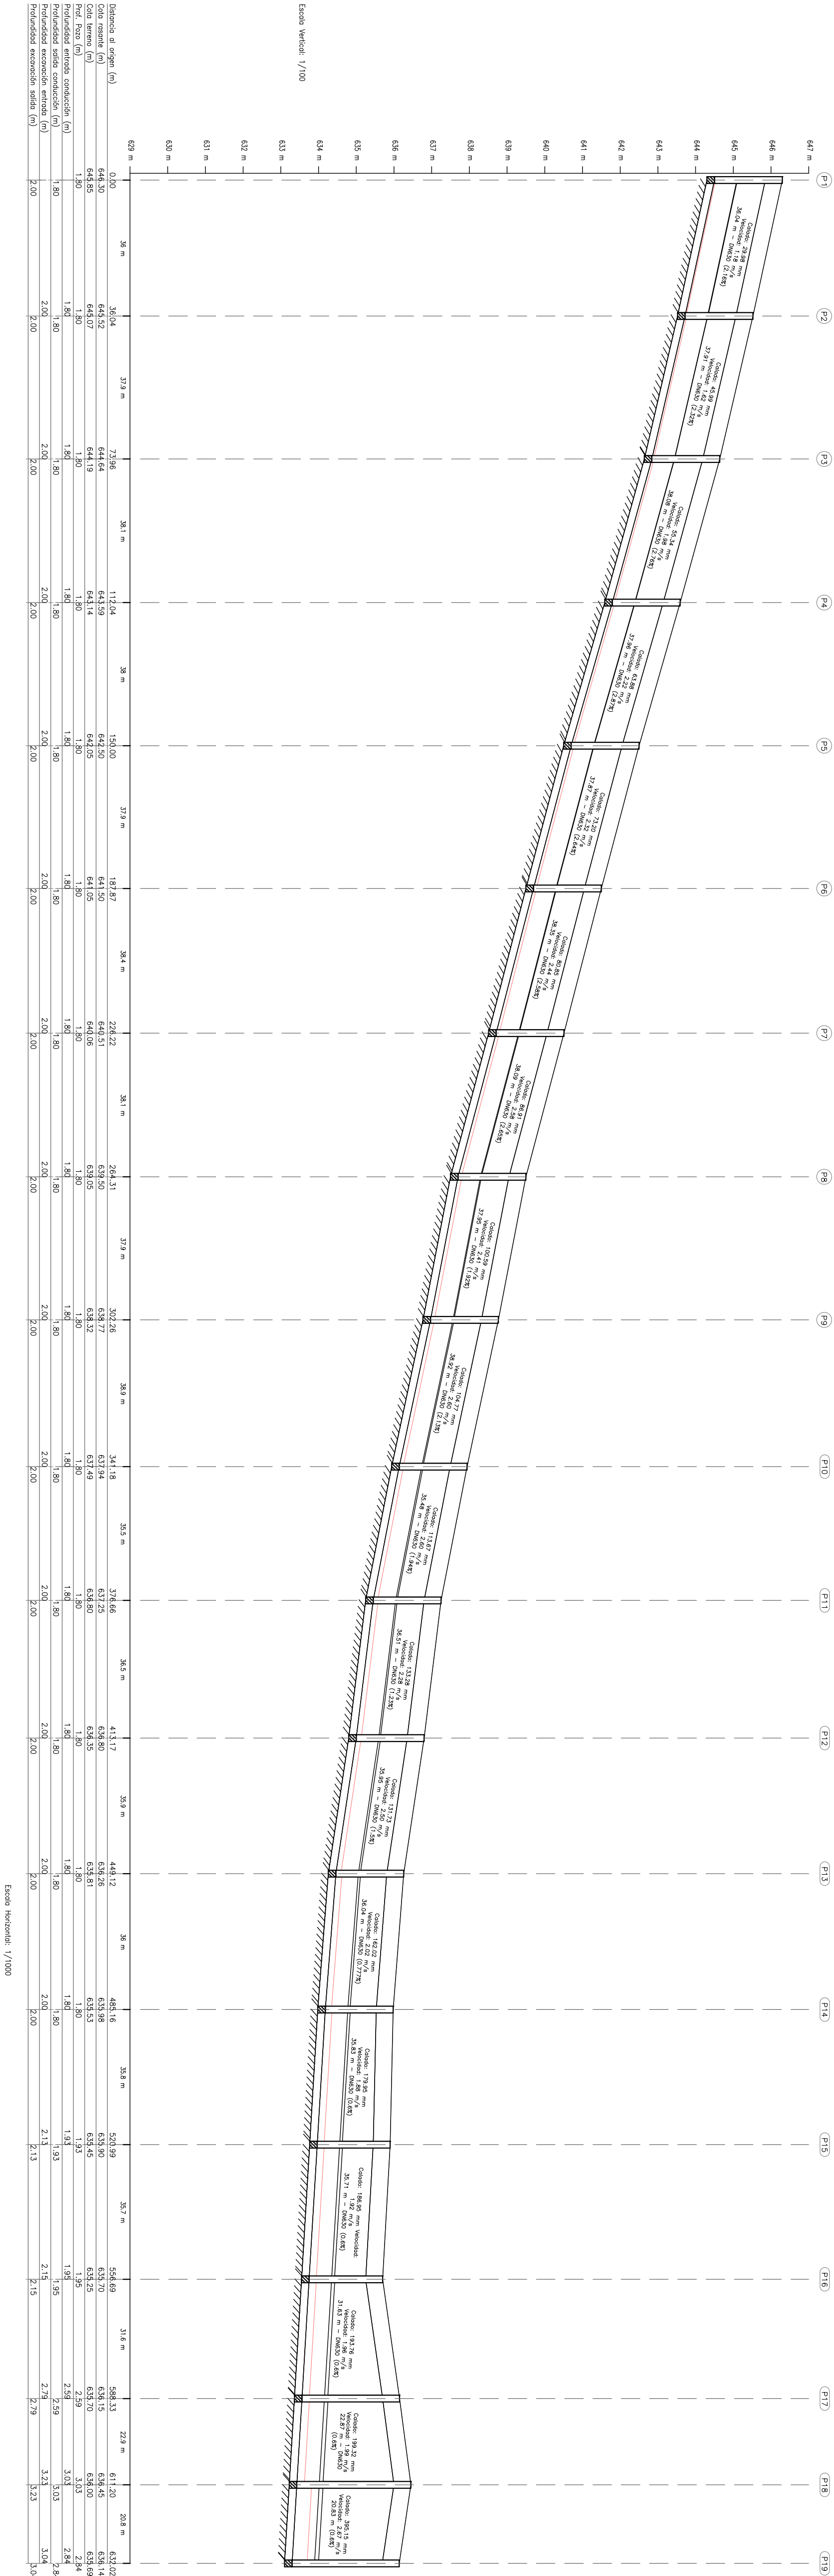

Comunidad de Madrid

PROYECTO:

PROYECTO DE ACONDICIONAMIENTO DE LA ZONA 3 DE LA AVENIDA DE LA LIBERTAD EN EL SECTOR III.

TÍTULO DEL PLANO:

PERFILES LONGITUDINALES

EMPRESA CONSULTORA:

DELROS

AUTOR DEL PROYECTO:

D. ANTONIO MONTERO ROYO

INGENIERO DE CAMINOS

ESCALA:






VARIAS

Nº PLANO:

7.3





FECHA:

OCTUBRE 2017

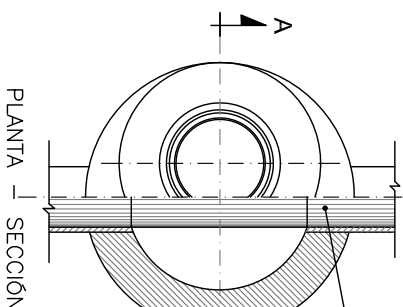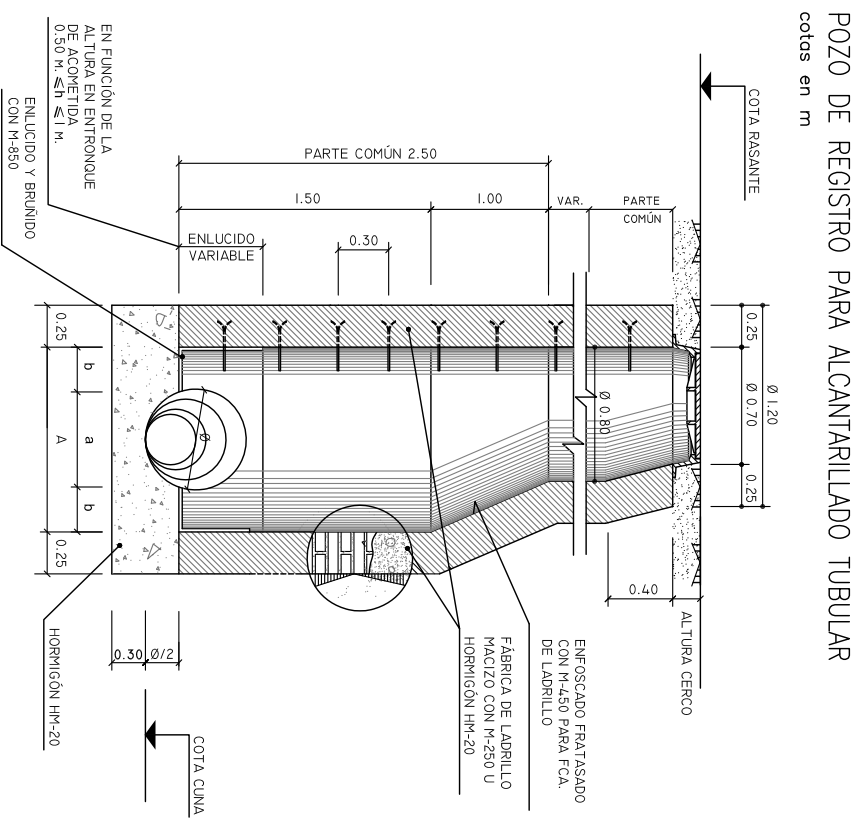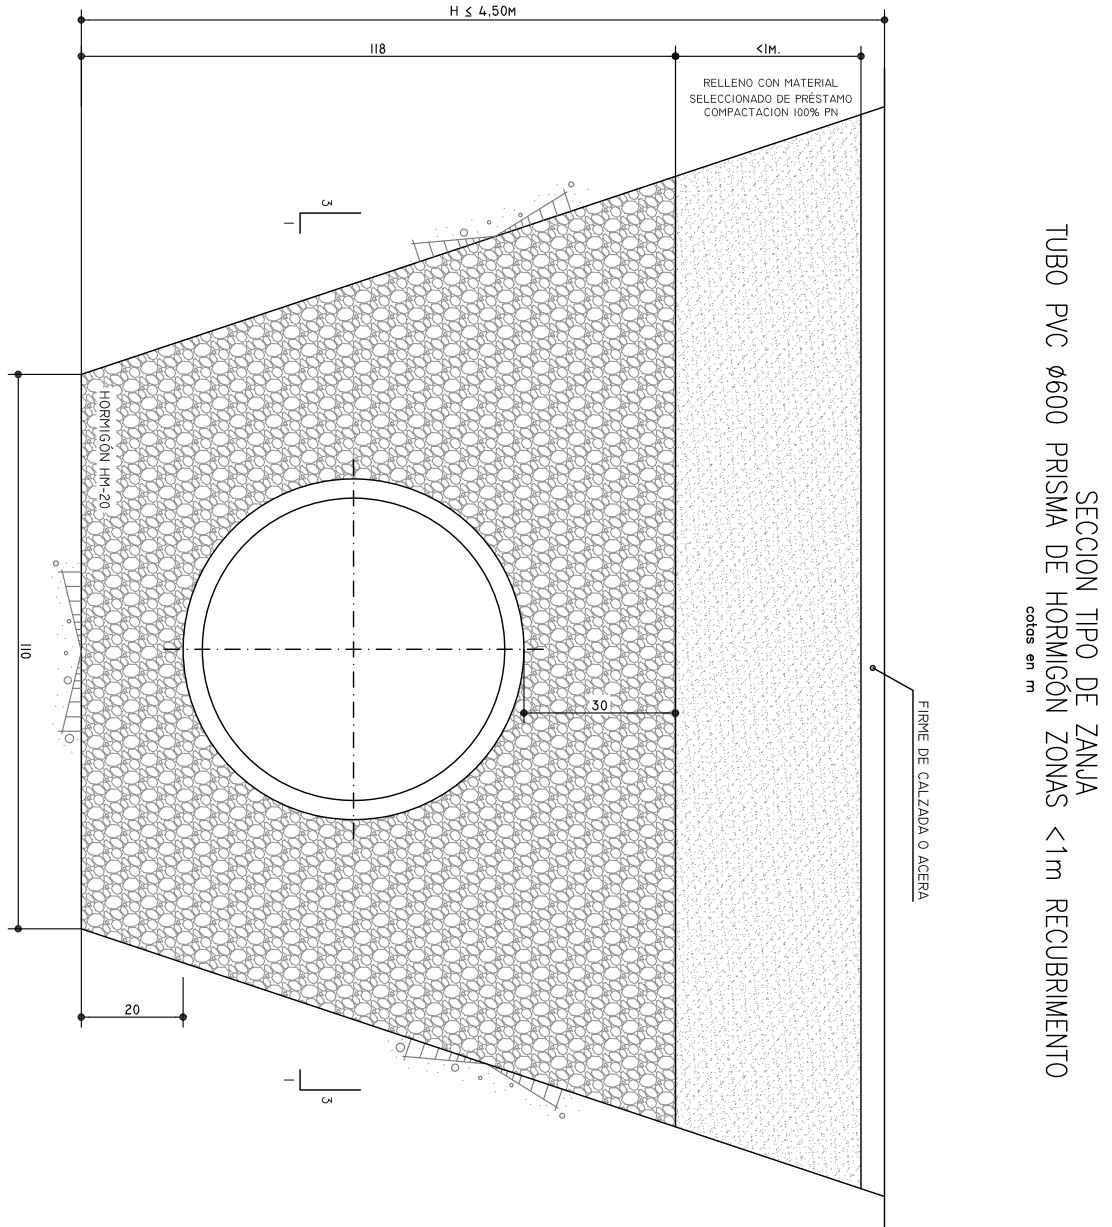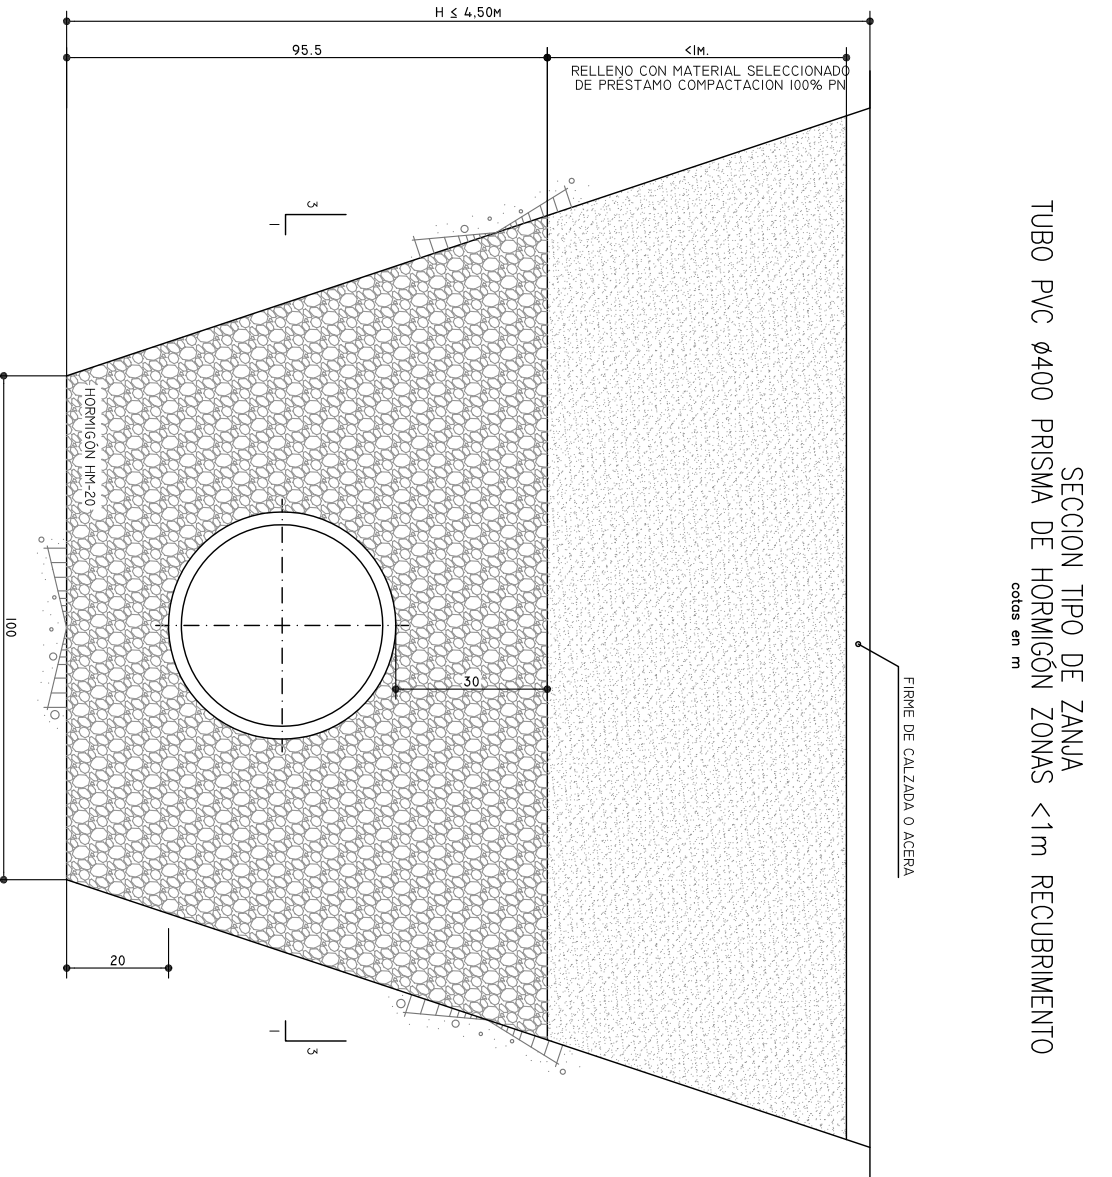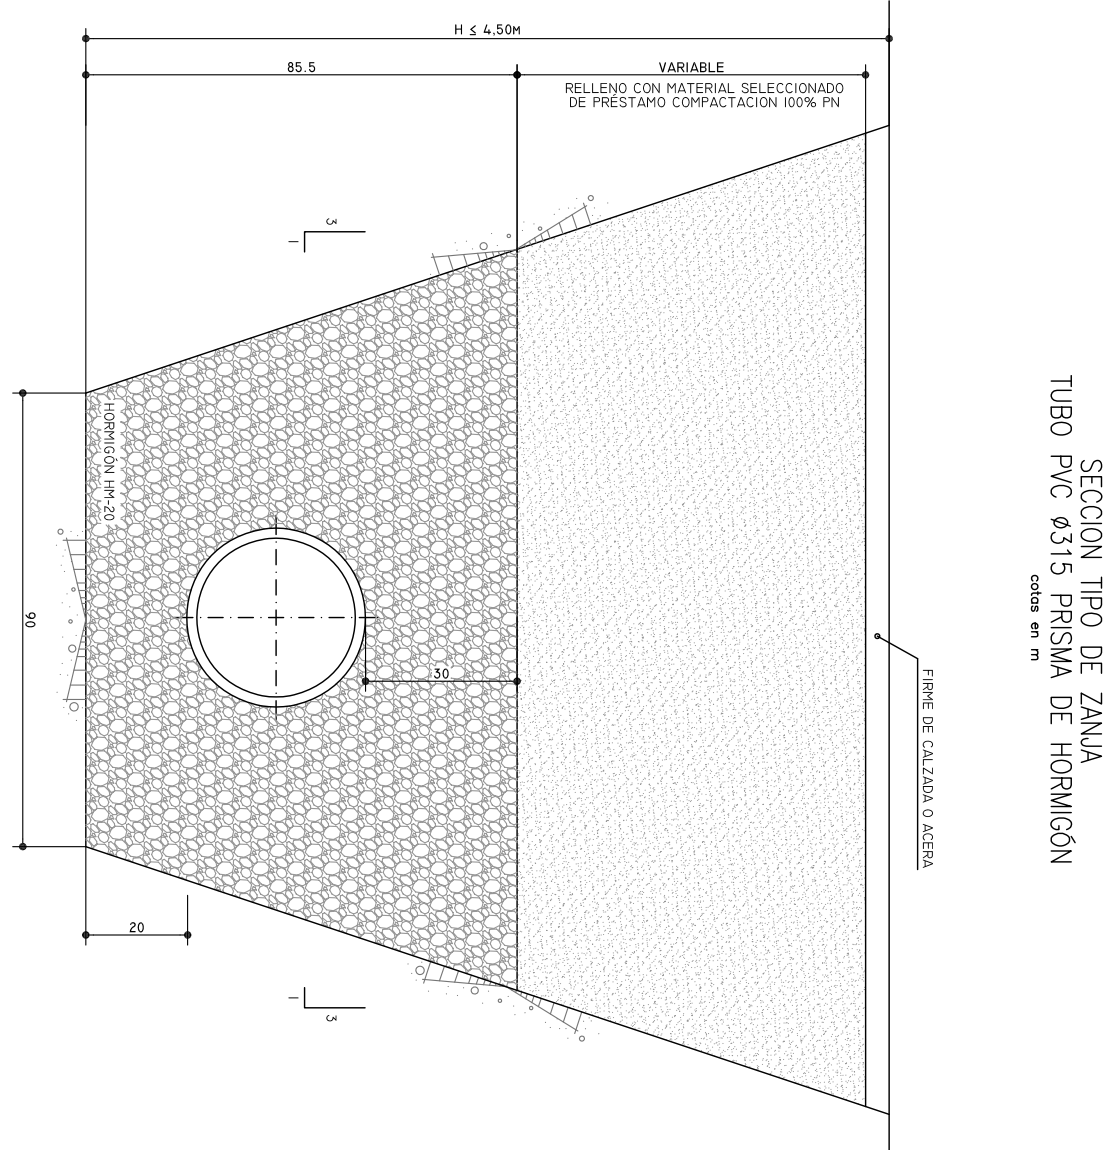


Dimensiones de la solea


Diámetro tubular	a	b	A	A
Ø cm	m	m	m	m

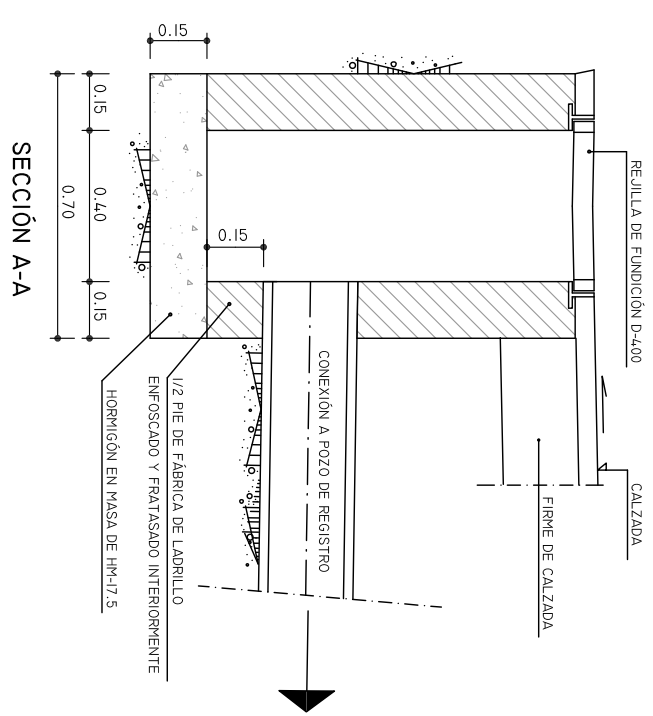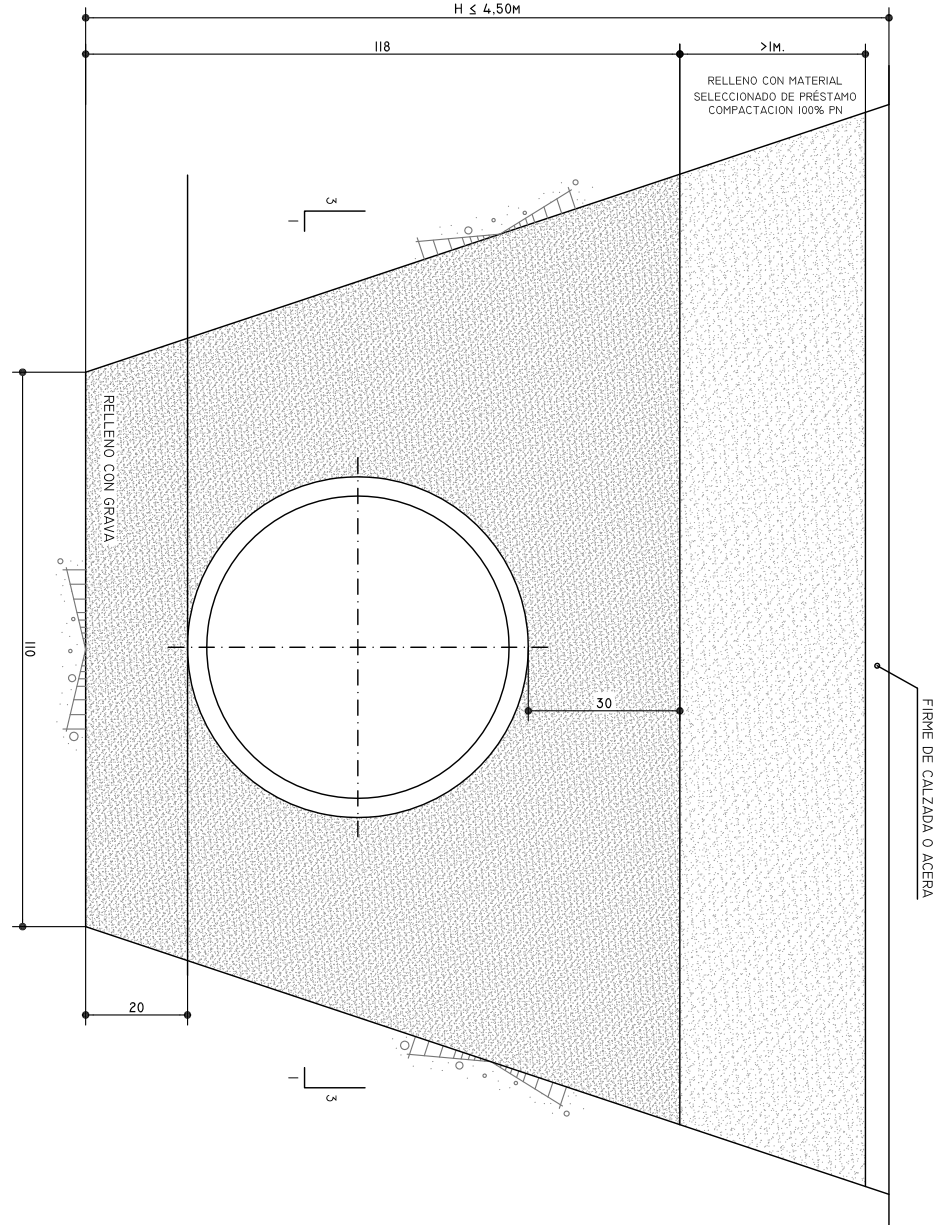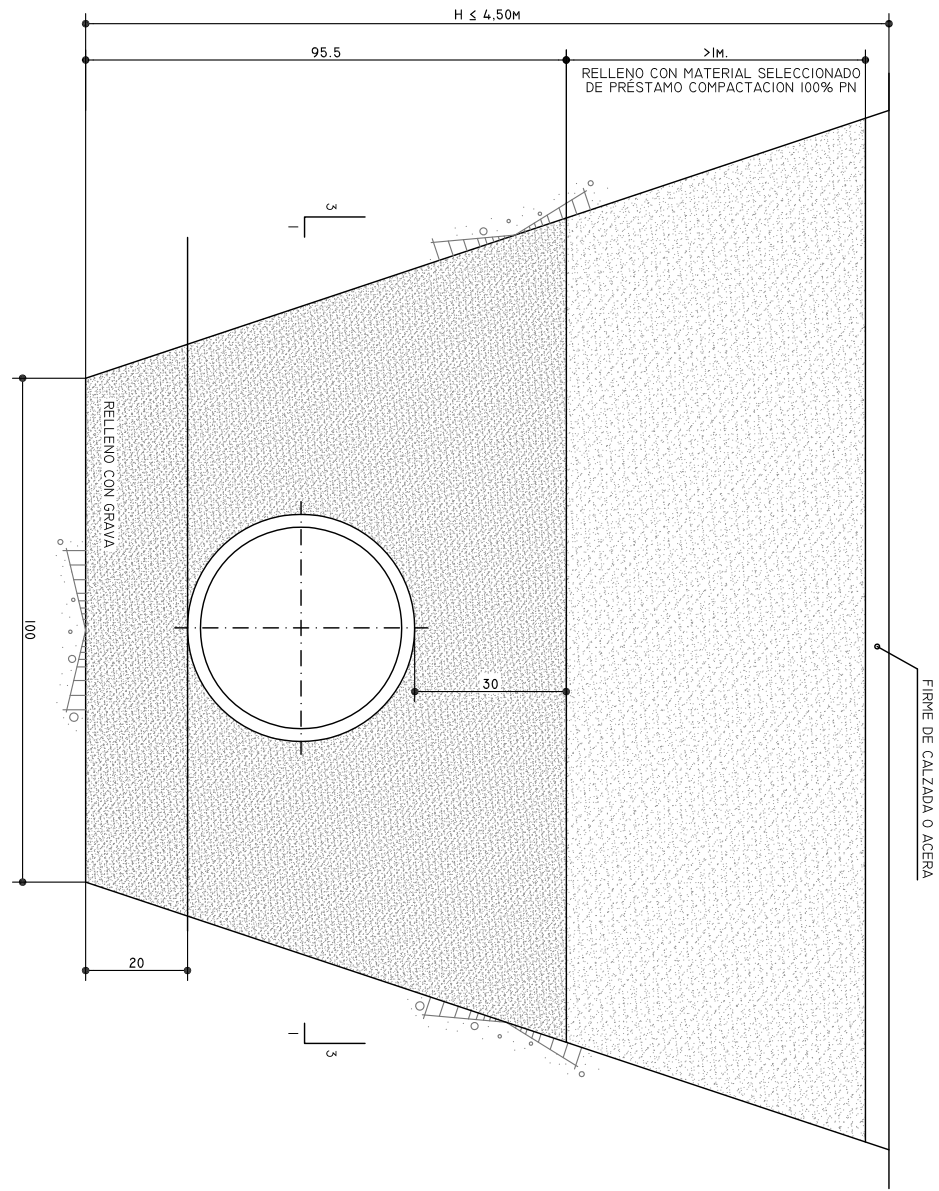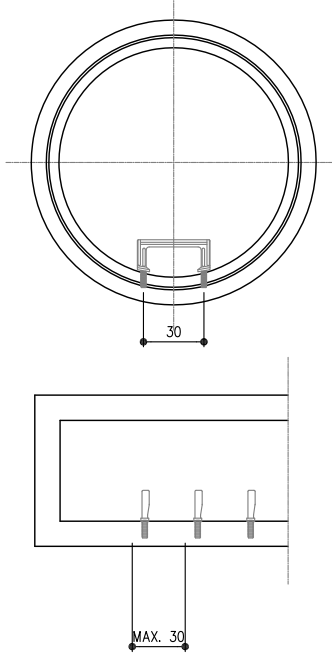


DETALLE DE SUMIDERO DE 60X40cm CON SIFÓN

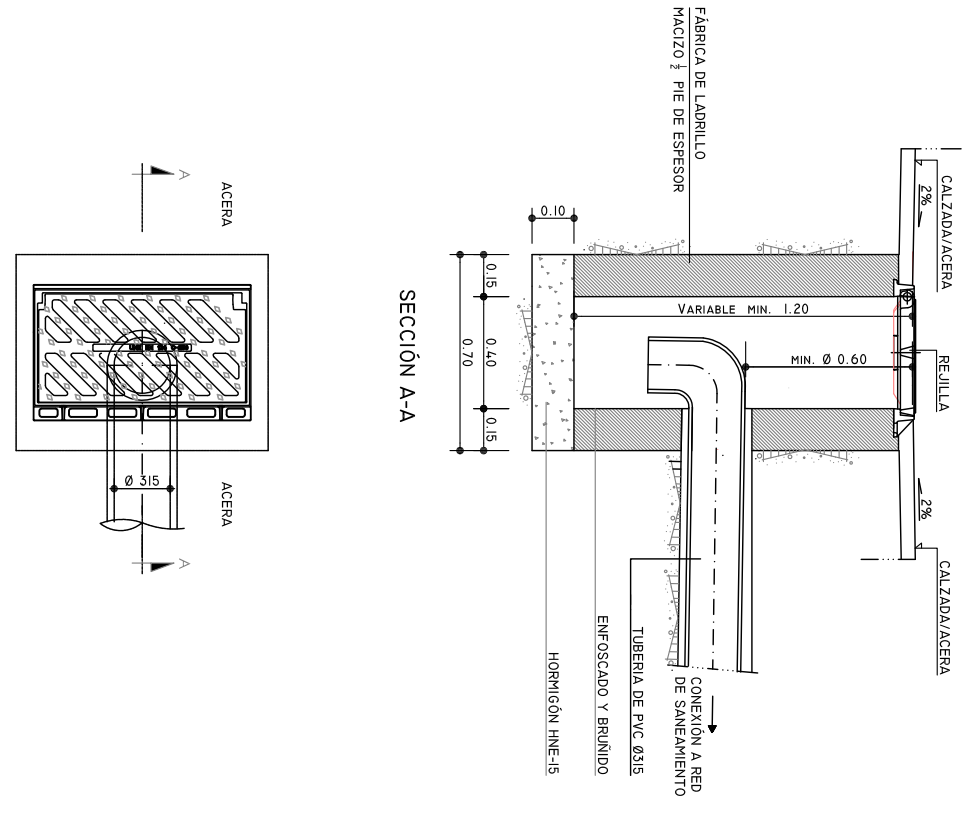


REJILLA SUMIDERO ARENERO

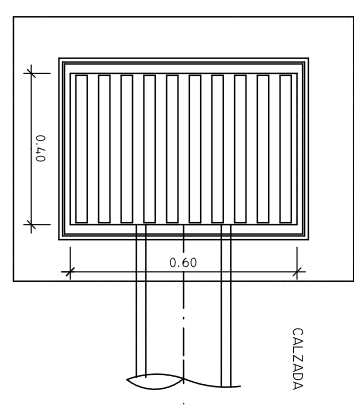


REJA ABIENTE CON MARCO

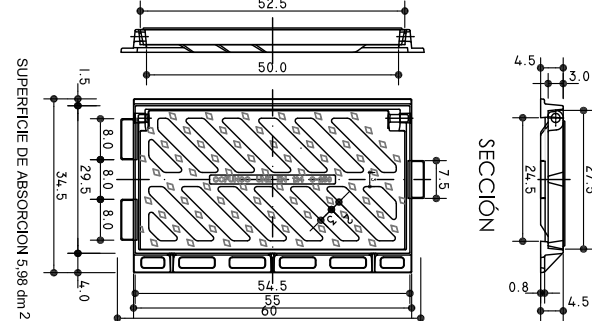


TAPA DE REGISTRO ARTICULADO CON CIERRE

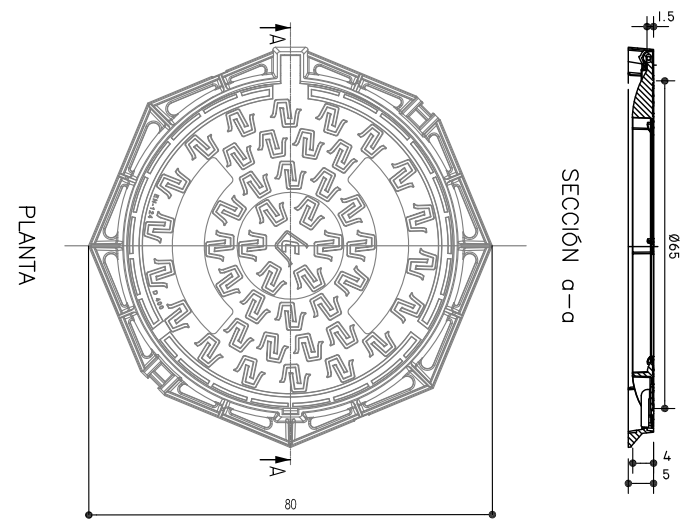

PATE DE POLIPROPILENO

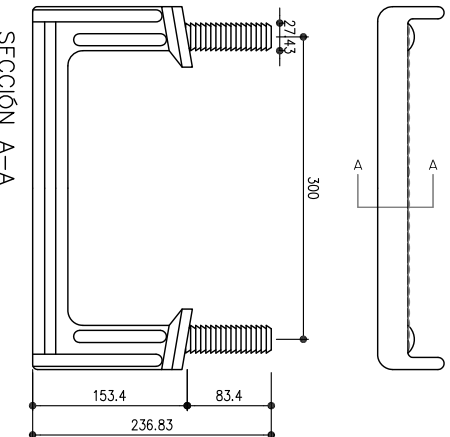

SECCION A-A

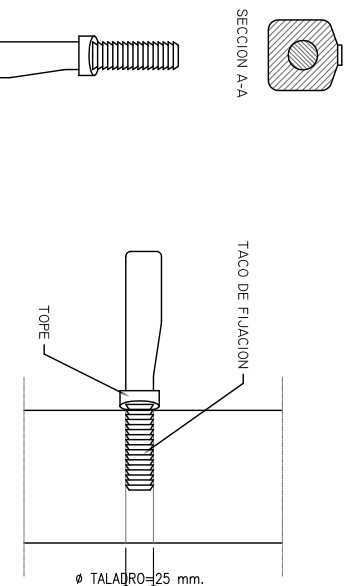






PROYECTO DE ACONDICIONAMIENTO DE LA ZONA 3 DE LA AVENIDA DE LA LIBERTAD EN EL SECTOR III.



RED DE SANEAMIENTO.

EMPRESA CONSULTORA: D. ANTONI MONTE ROYO INGENIERO DE CAMINOS


ESCALA: S/E

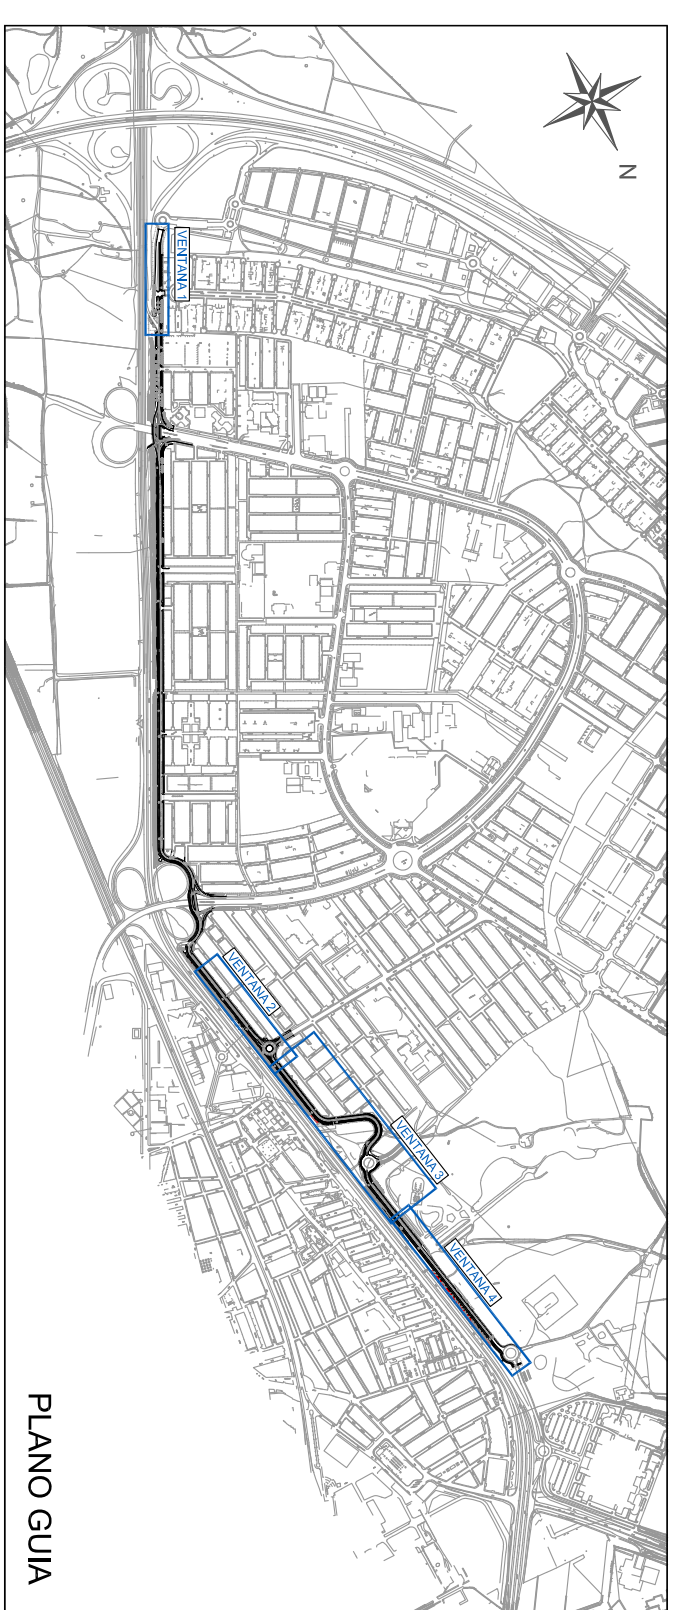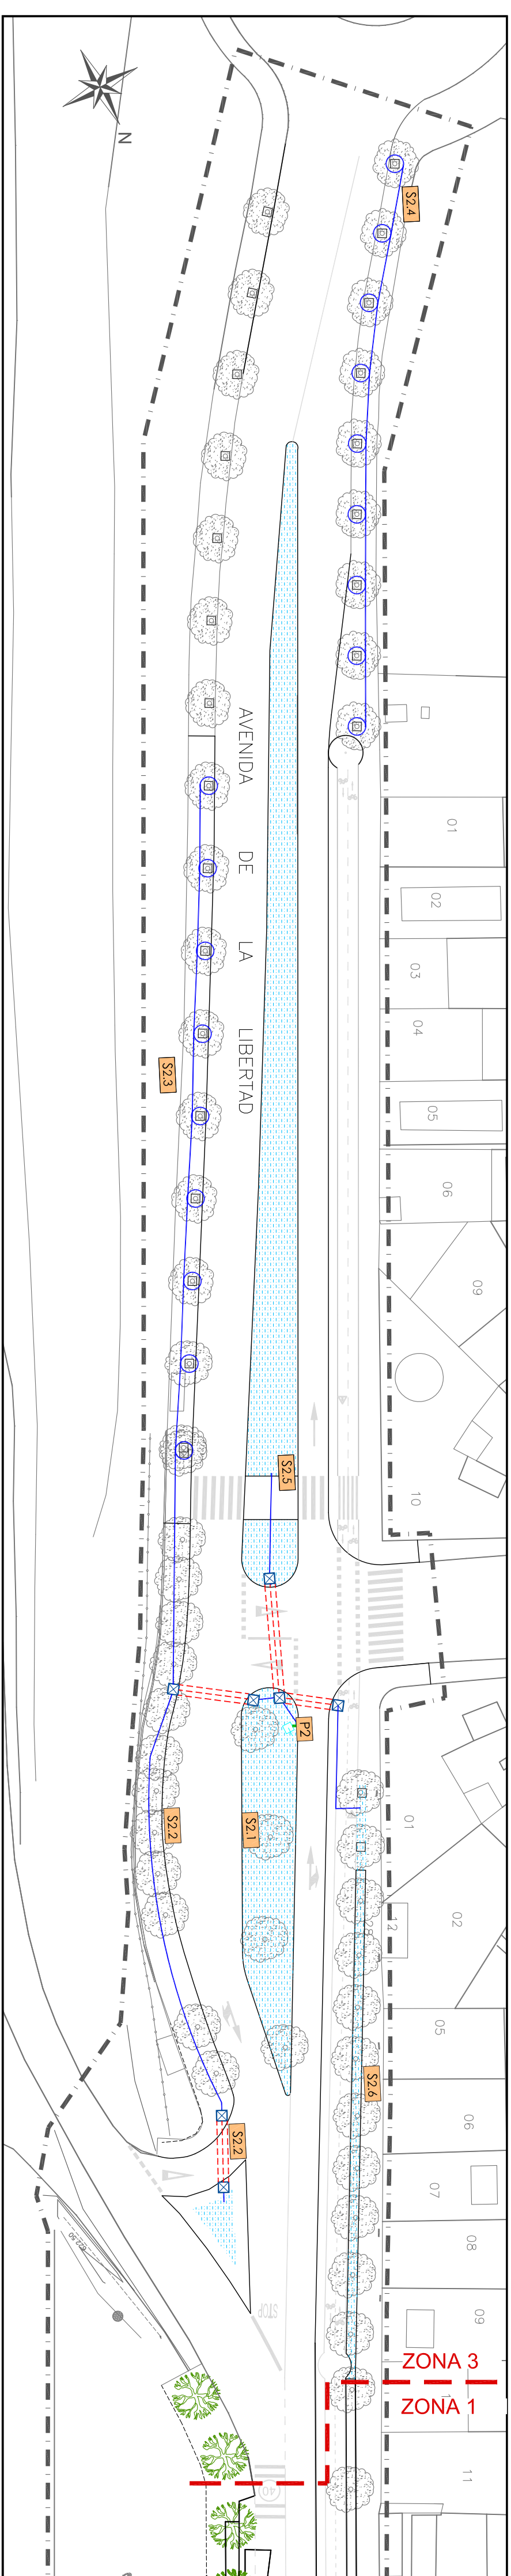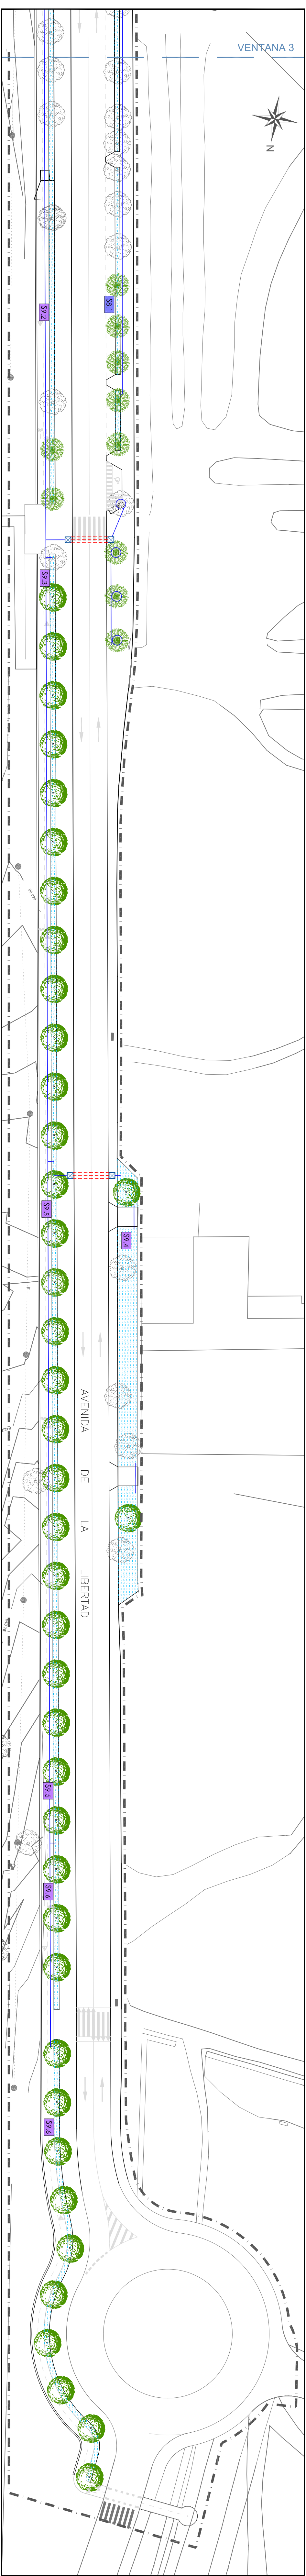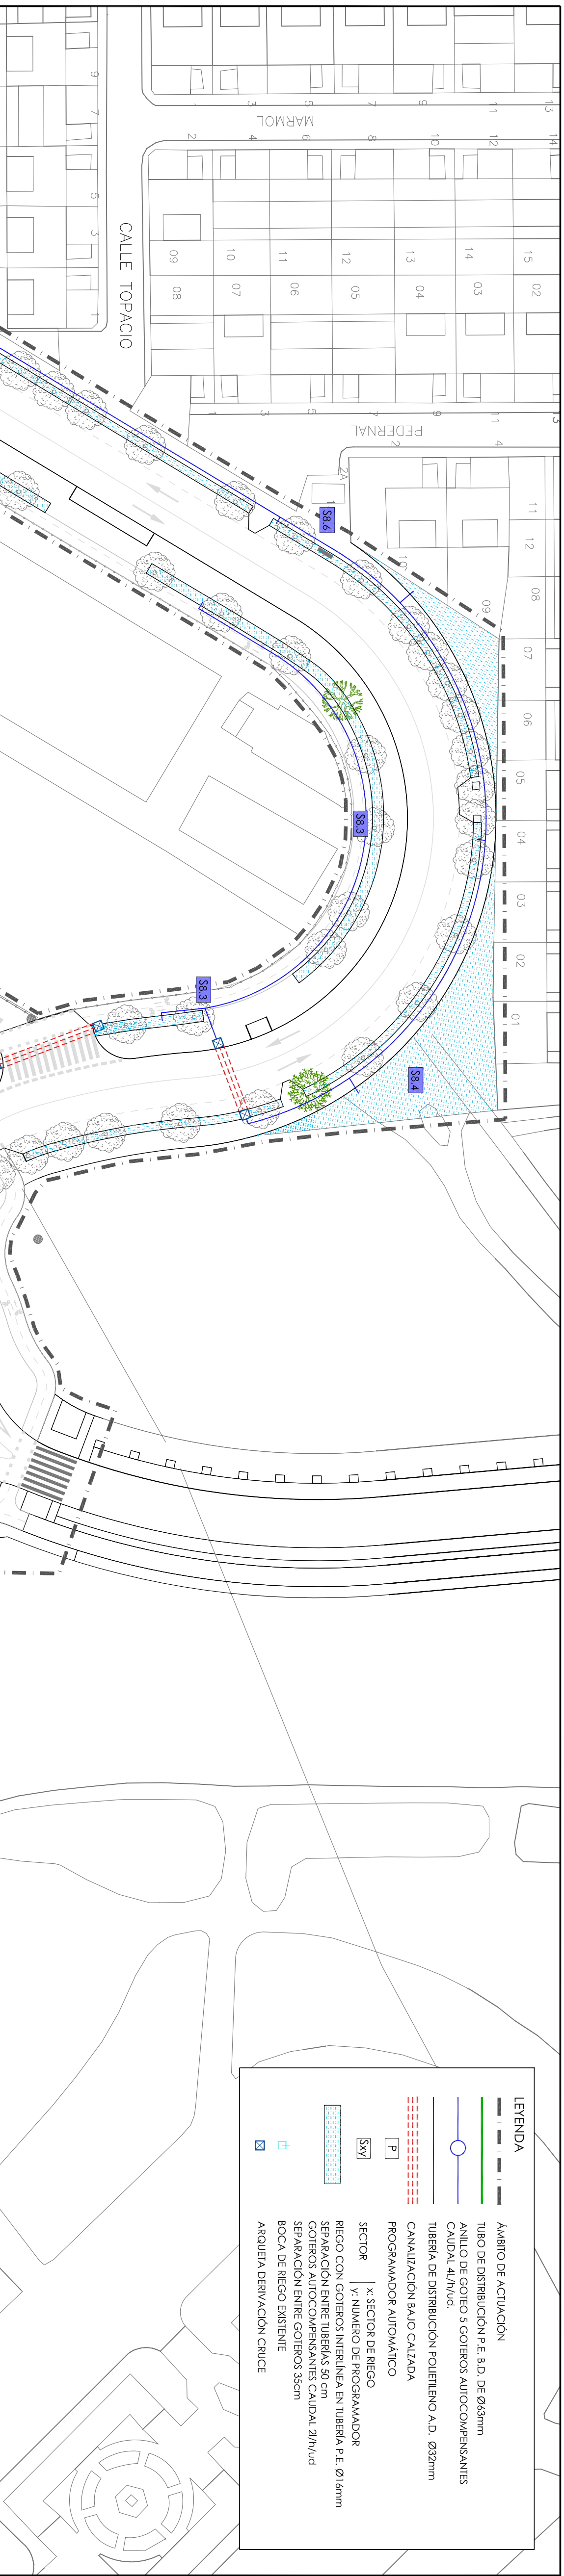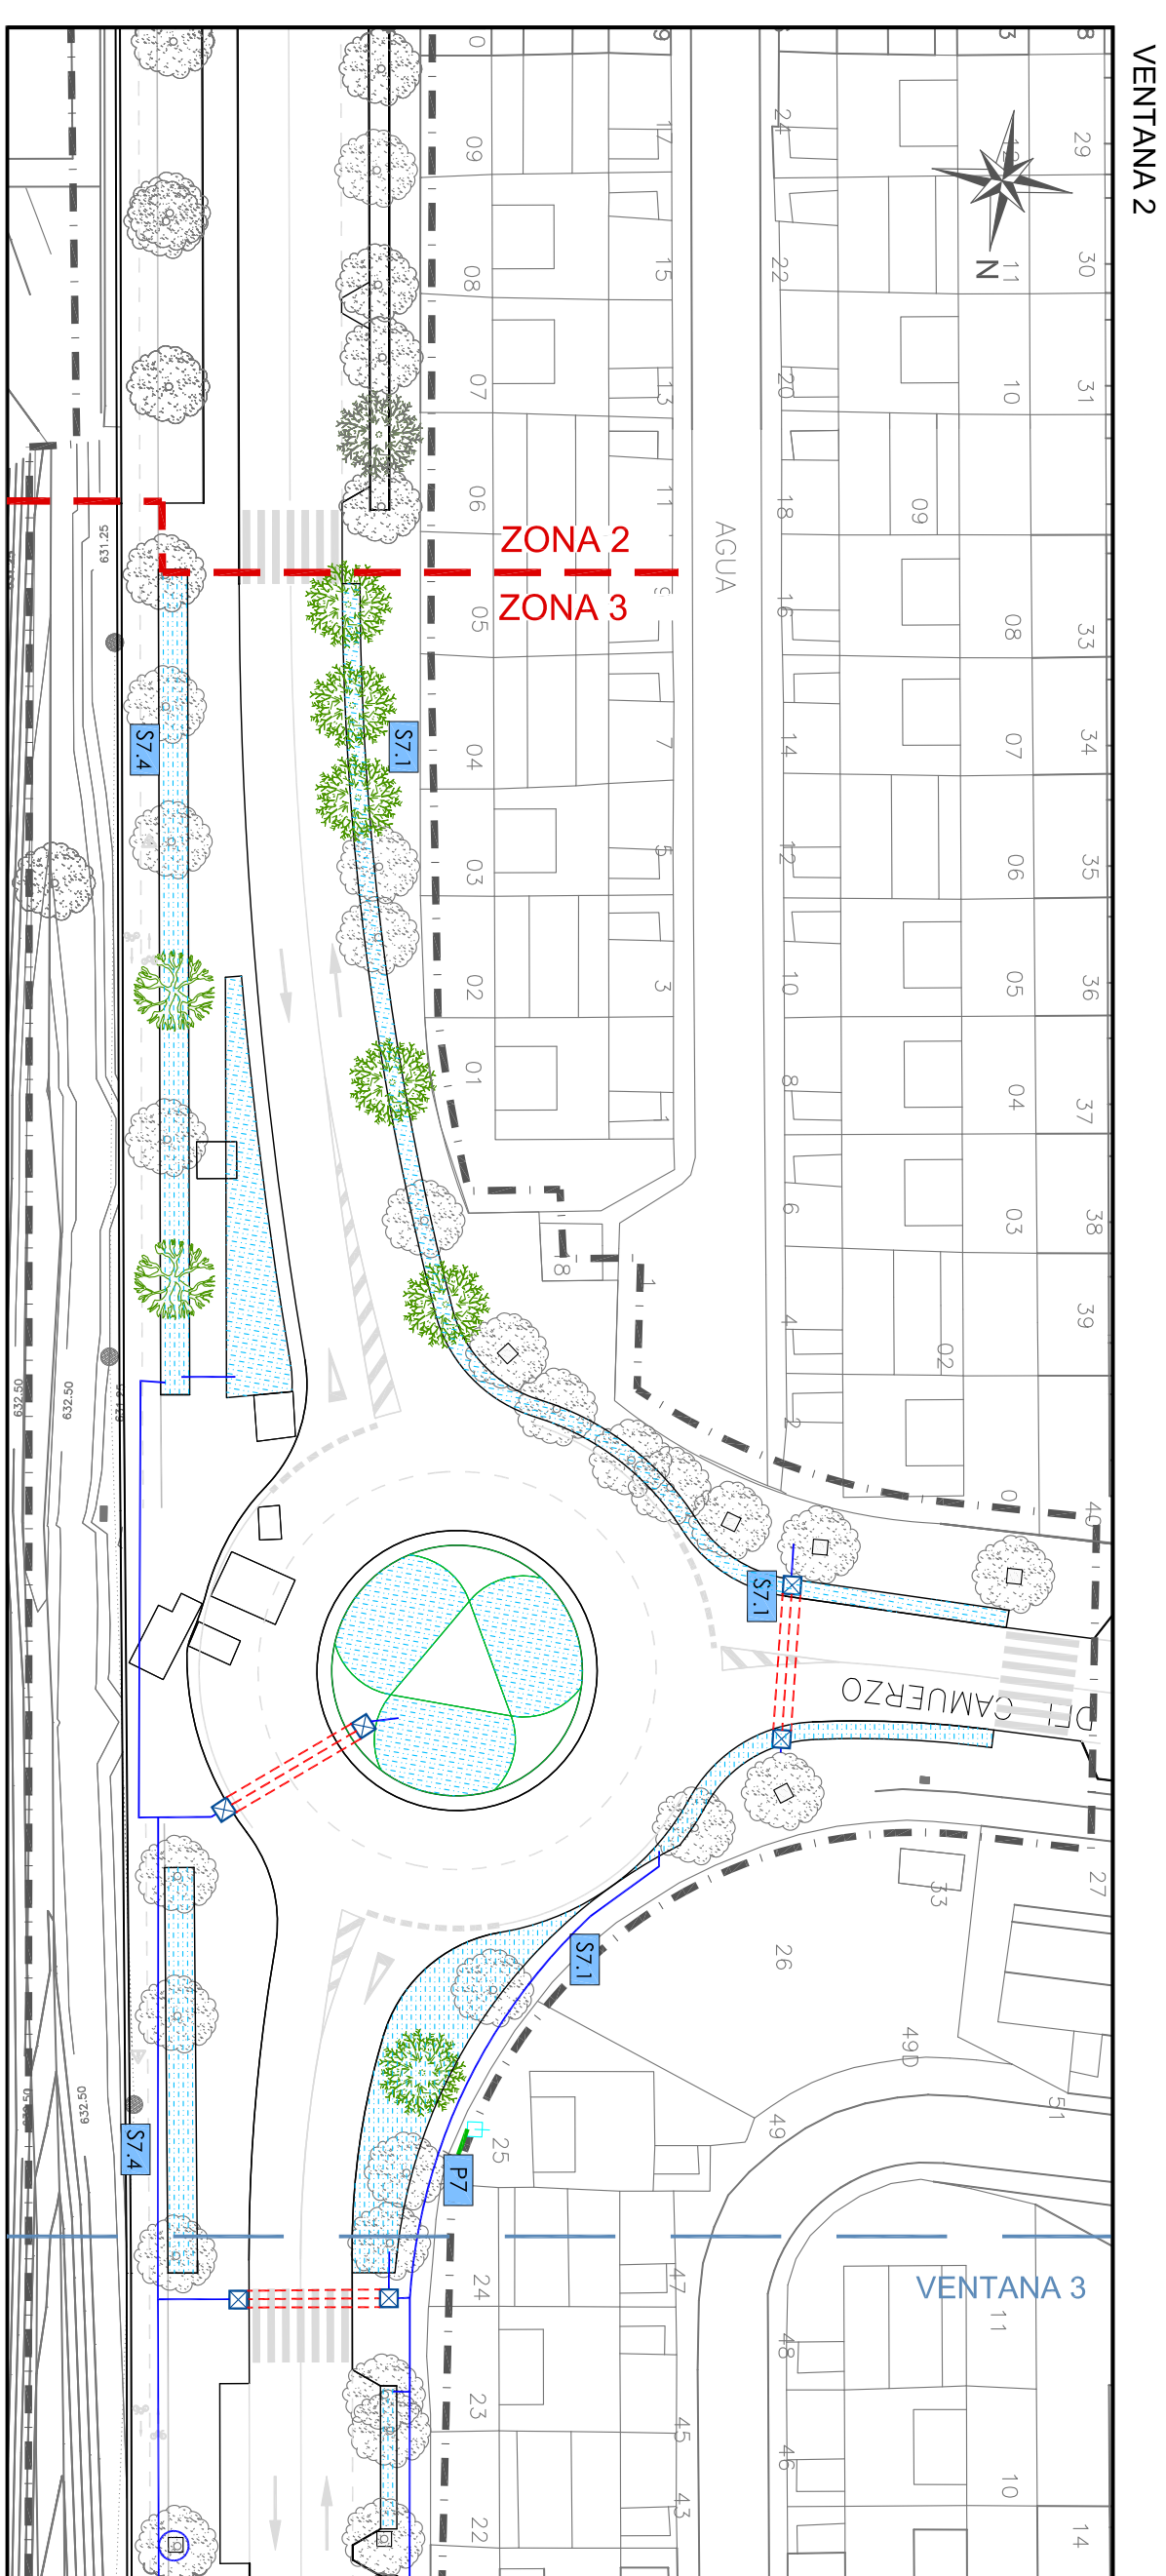FECHA: OCTUBRE 2017




 Comunidad de Madrid	
PROYECTO: PROYECTO DE ACONDICIONAMIENTO DE LA ZONA 3 DE LA AVENIDA DE LA LIBERTAD EN EL SECTOR III. GETAFE	
TÍTULO DEL PLANO: RED DE RIEGO. PLANTA GENERAL. ZONA - 3	
AUTOR DEL PROYECTO: 	
D. ANTONIO MONTES ROTO INGENIERO DE CAMINOS	
ESCALA: 1/600	FECHA: OCTUBRE 2017
N.º PLANO: 8.1 HOLLA 1 DE 3	


ZANUA TIPO PARA RED DE RIEGO BAJO ZONAS VERDES

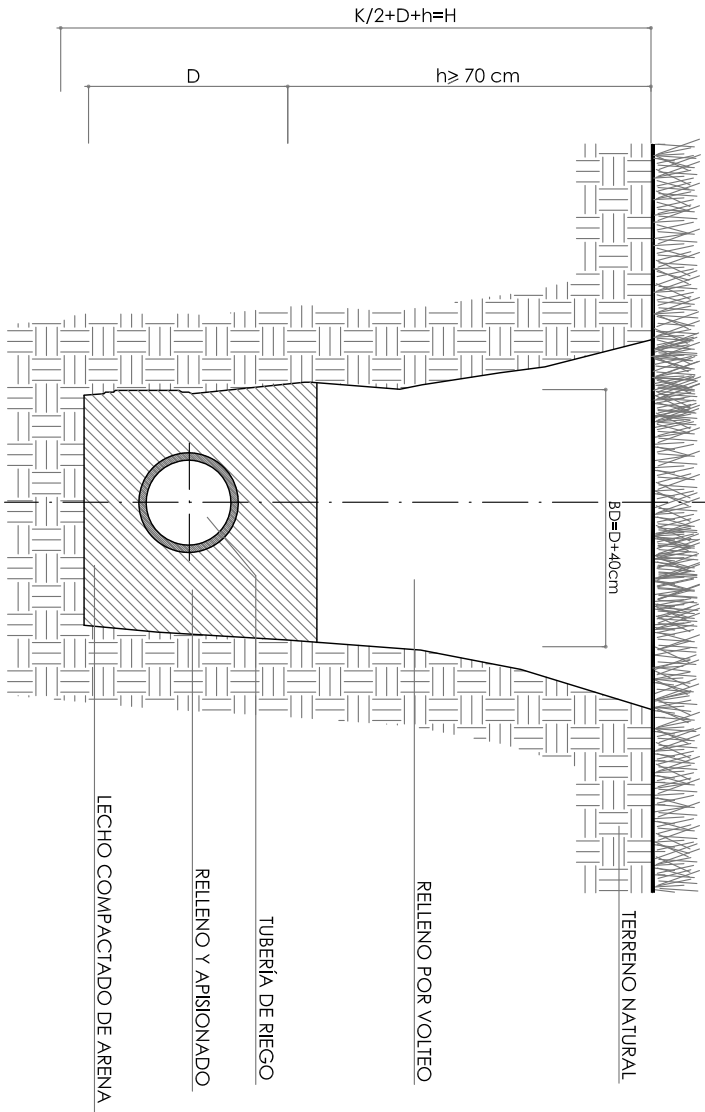


ZANUA TIPO PARA RED DE RIEGO BAJO CALZADAS

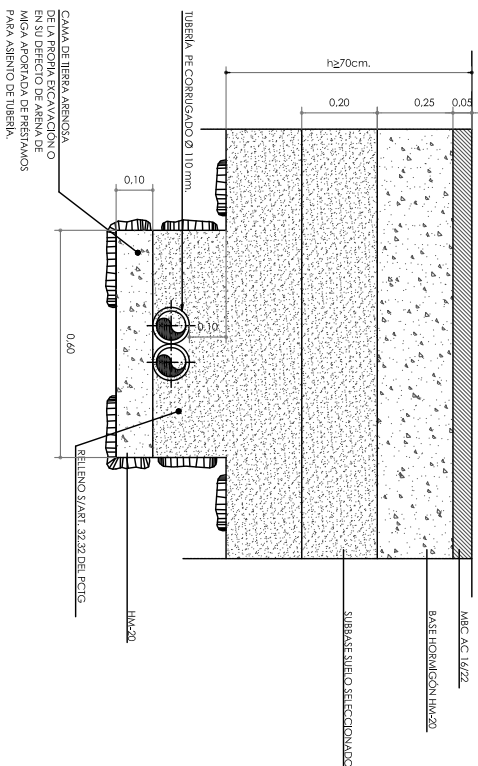


RIEGO POR GOTEO
ARQUETA FASES GOTEO

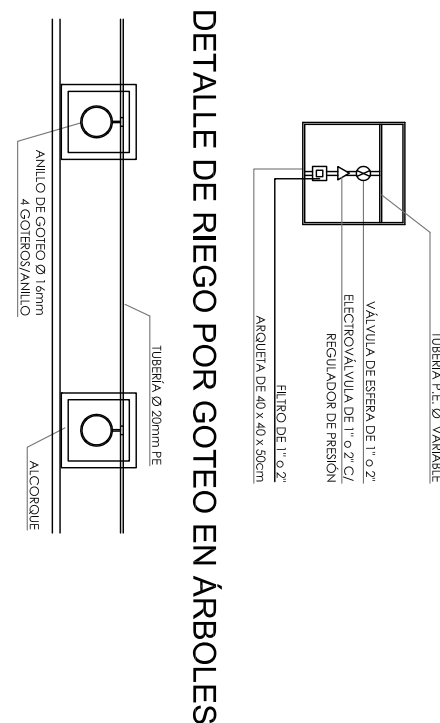


ESQUEMA DISTRIBUCIÓN GOTEROS EN ARBOLES
RIEGO POR GOTEO TIPO

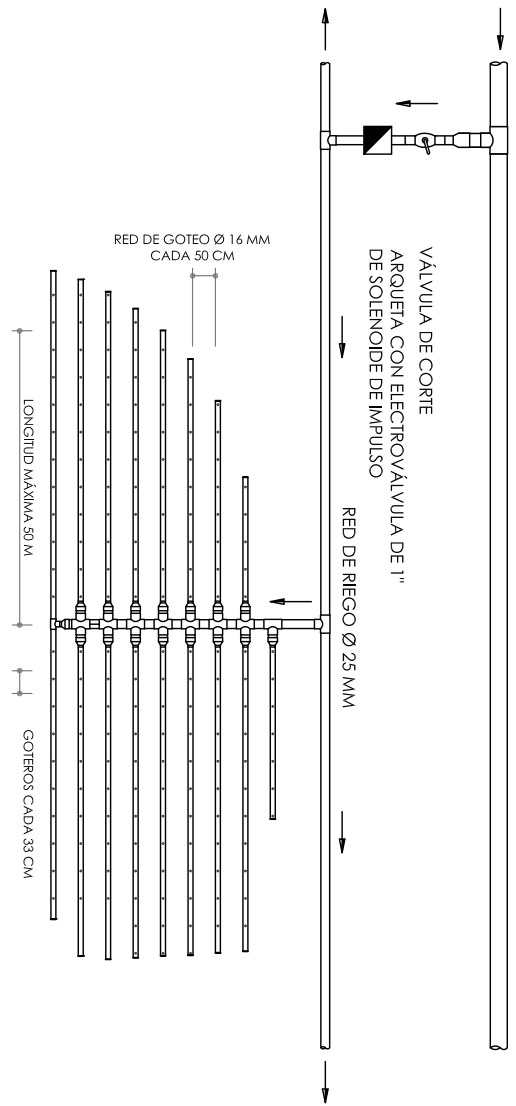


ARQUETA PARA CRUCE DE CALZADA

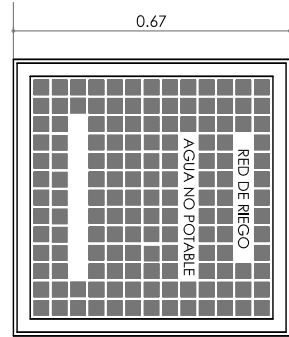


ZANUA TIPO PARA RED DE RIEGO BAJO ACERAS

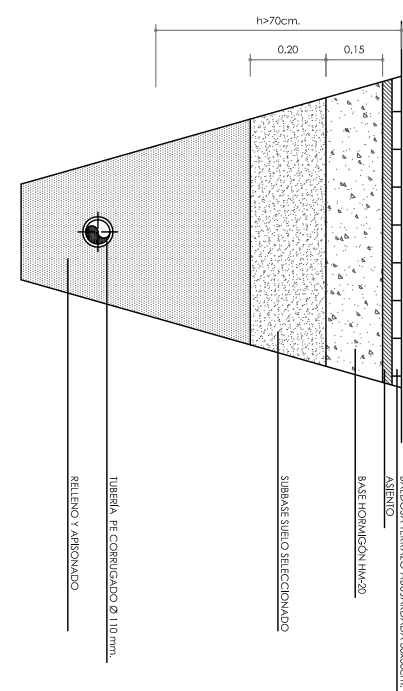


RIEGO POR DIFUSIÓN / ASPERSIÓN
DETALLE ARQUETA

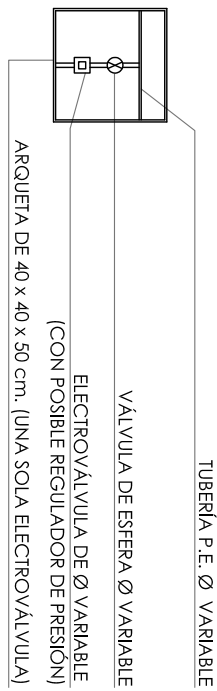


ESQUEMA INSTALACIÓN EN ARQUETA

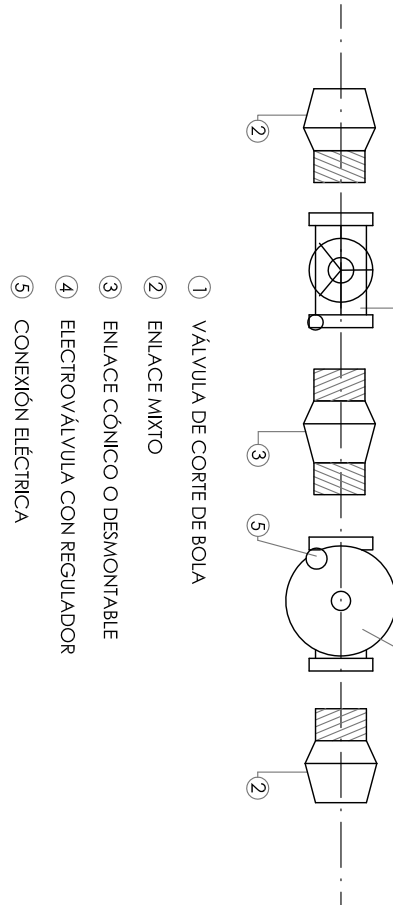

ESQUEMA DE EMPLAZAMIENTO DE BOCAS DE RIEGO Y
CONEXIÓN A LA RED GENERAL DE DISTRIBUCIÓN DE AGUA

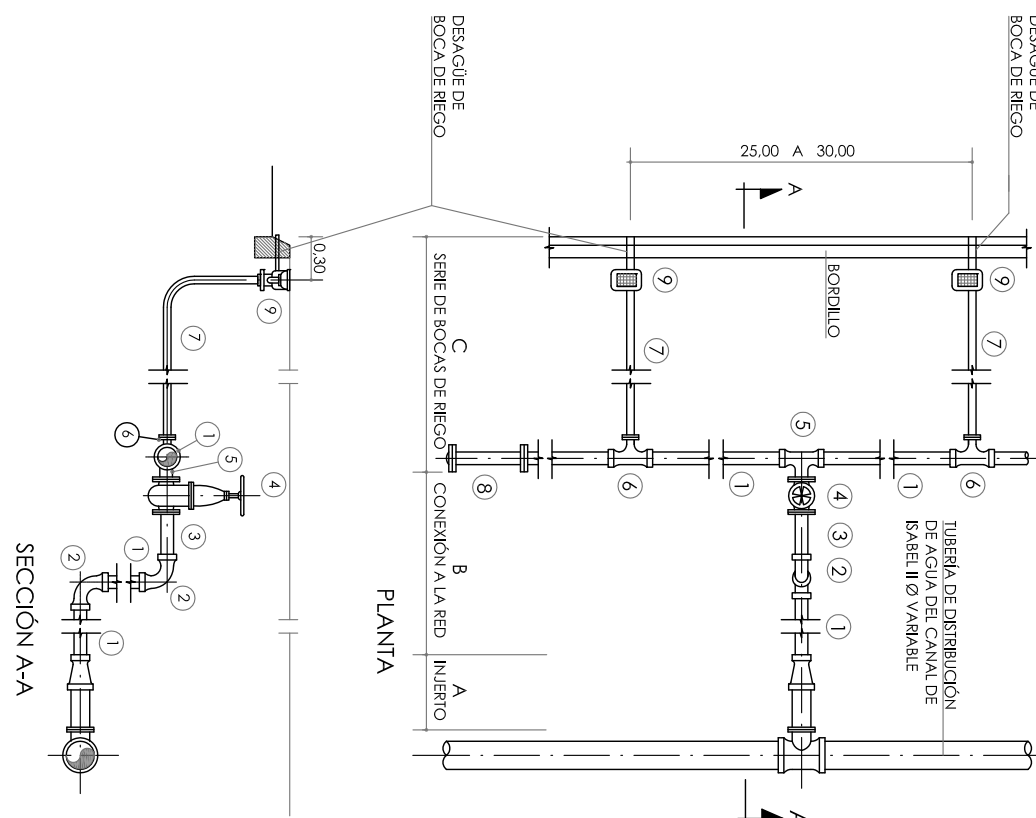


TRAMO	PIEZA	UNIDADES (ESQUEMAS REPRESENTADO)	MATERIAL
A INJERTO	1	1 UD. INJERTO NOCTURNO EN TUBERIA DEL CANAL Y/I	
	2	UDS. PIEZAS ESPECIALES NECESARIAS PARA DERIVACIÓN Ø 80mm.	
B A LA RED	1	TUBO Ø 80 mm. CON JUNTAS AUTOMÁTICAS FIBRILES	
	2	UD. CODO DE 90° CON JUNTAS MECÁNICAS EXPRES	
	3	UD. LLAVE DE PASO TIPO INCHES Ø 80 mm. (INCLUISE CABLE DE ANCLAJE)	
	4	TUBO Ø 80 mm. CON JUNTAS AUTOMÁTICAS FIBRILES	
	5	UD. PIEZA EN T EE-80/80 CON JUNTAS MECÁNICAS EXPRES Y DE BRIDA	
	6	UDS. PIEZAS ESPECIALES Y ACCESORIOS PARA Ø 40 mm. DE BRIDAS O MIXTAS	
	7	UDS. BRIDA CIEGA Ø 80 mm.	
	8	UD. BOCA DE RIEGO MOD. AVANTAJAMIENTO DE LEGANES Y SU DESAGÜE	
	9	VER BR. 5.1 Y BR. 5.2	

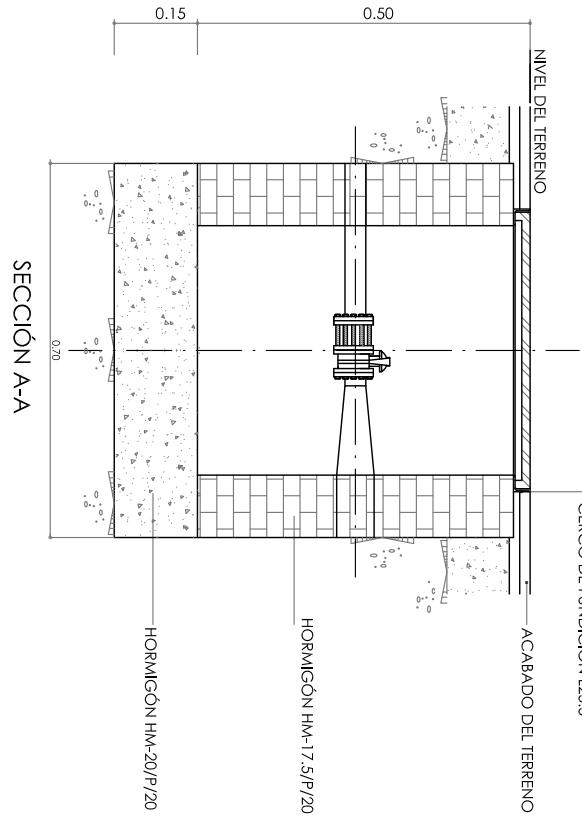


PROYECTO: PROYECTO DE ACONDICIONAMIENTO DE LA ZONA 3 DE LA AVENIDA DE LA LIBERTAD EN EL SECTOR III. GETAFE		
TÍTULO DEL PLANO: RED DE RIEGO. DETALLES		
EMPRESA CONSULTORA: DELFROS	AUTOR DEL PROYECTO: D. ANTOJIN MONTES ROYO INGENIERO DE CAMINOS	ESCALA: S/E
Nº PLANO: 8.2		FECHA: OCTUBRE 2017


BANCO MO128 BUENAVISTA MODELO GETAFE
Con Apoyabrazos

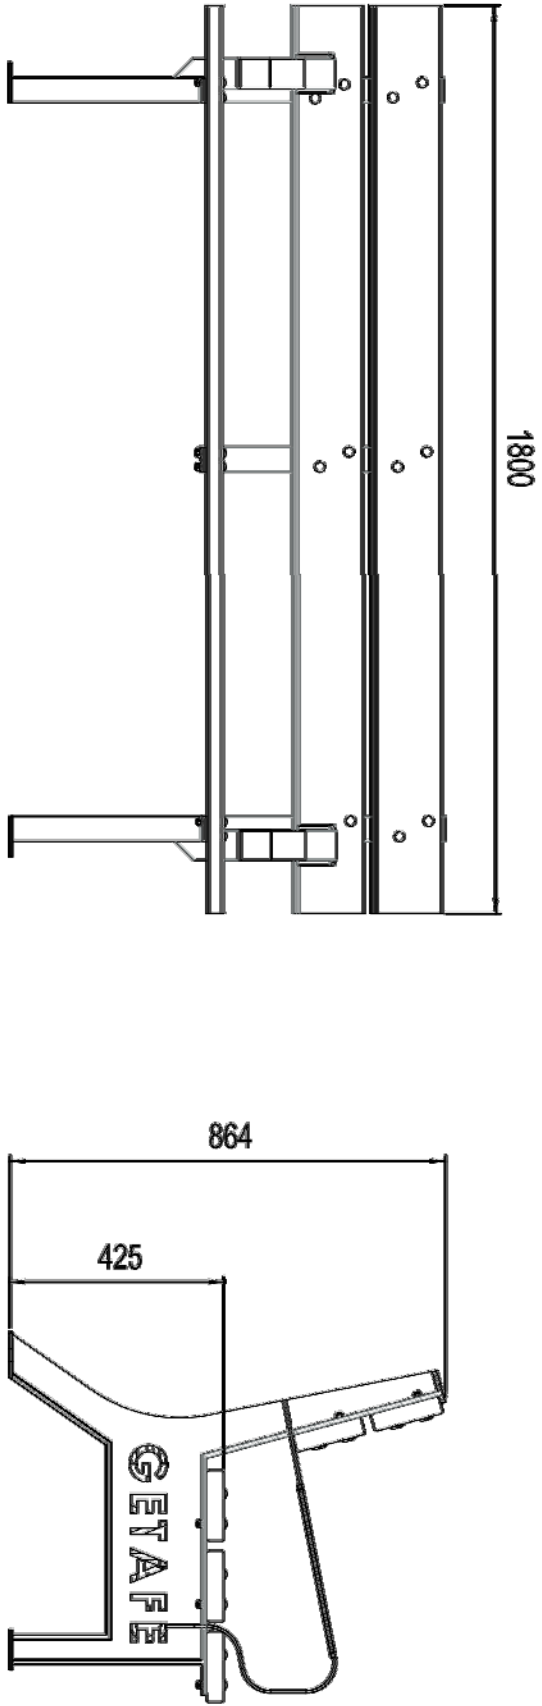

VALLA PEATONAL TIPO SOL ALTA (H=0.93M.)

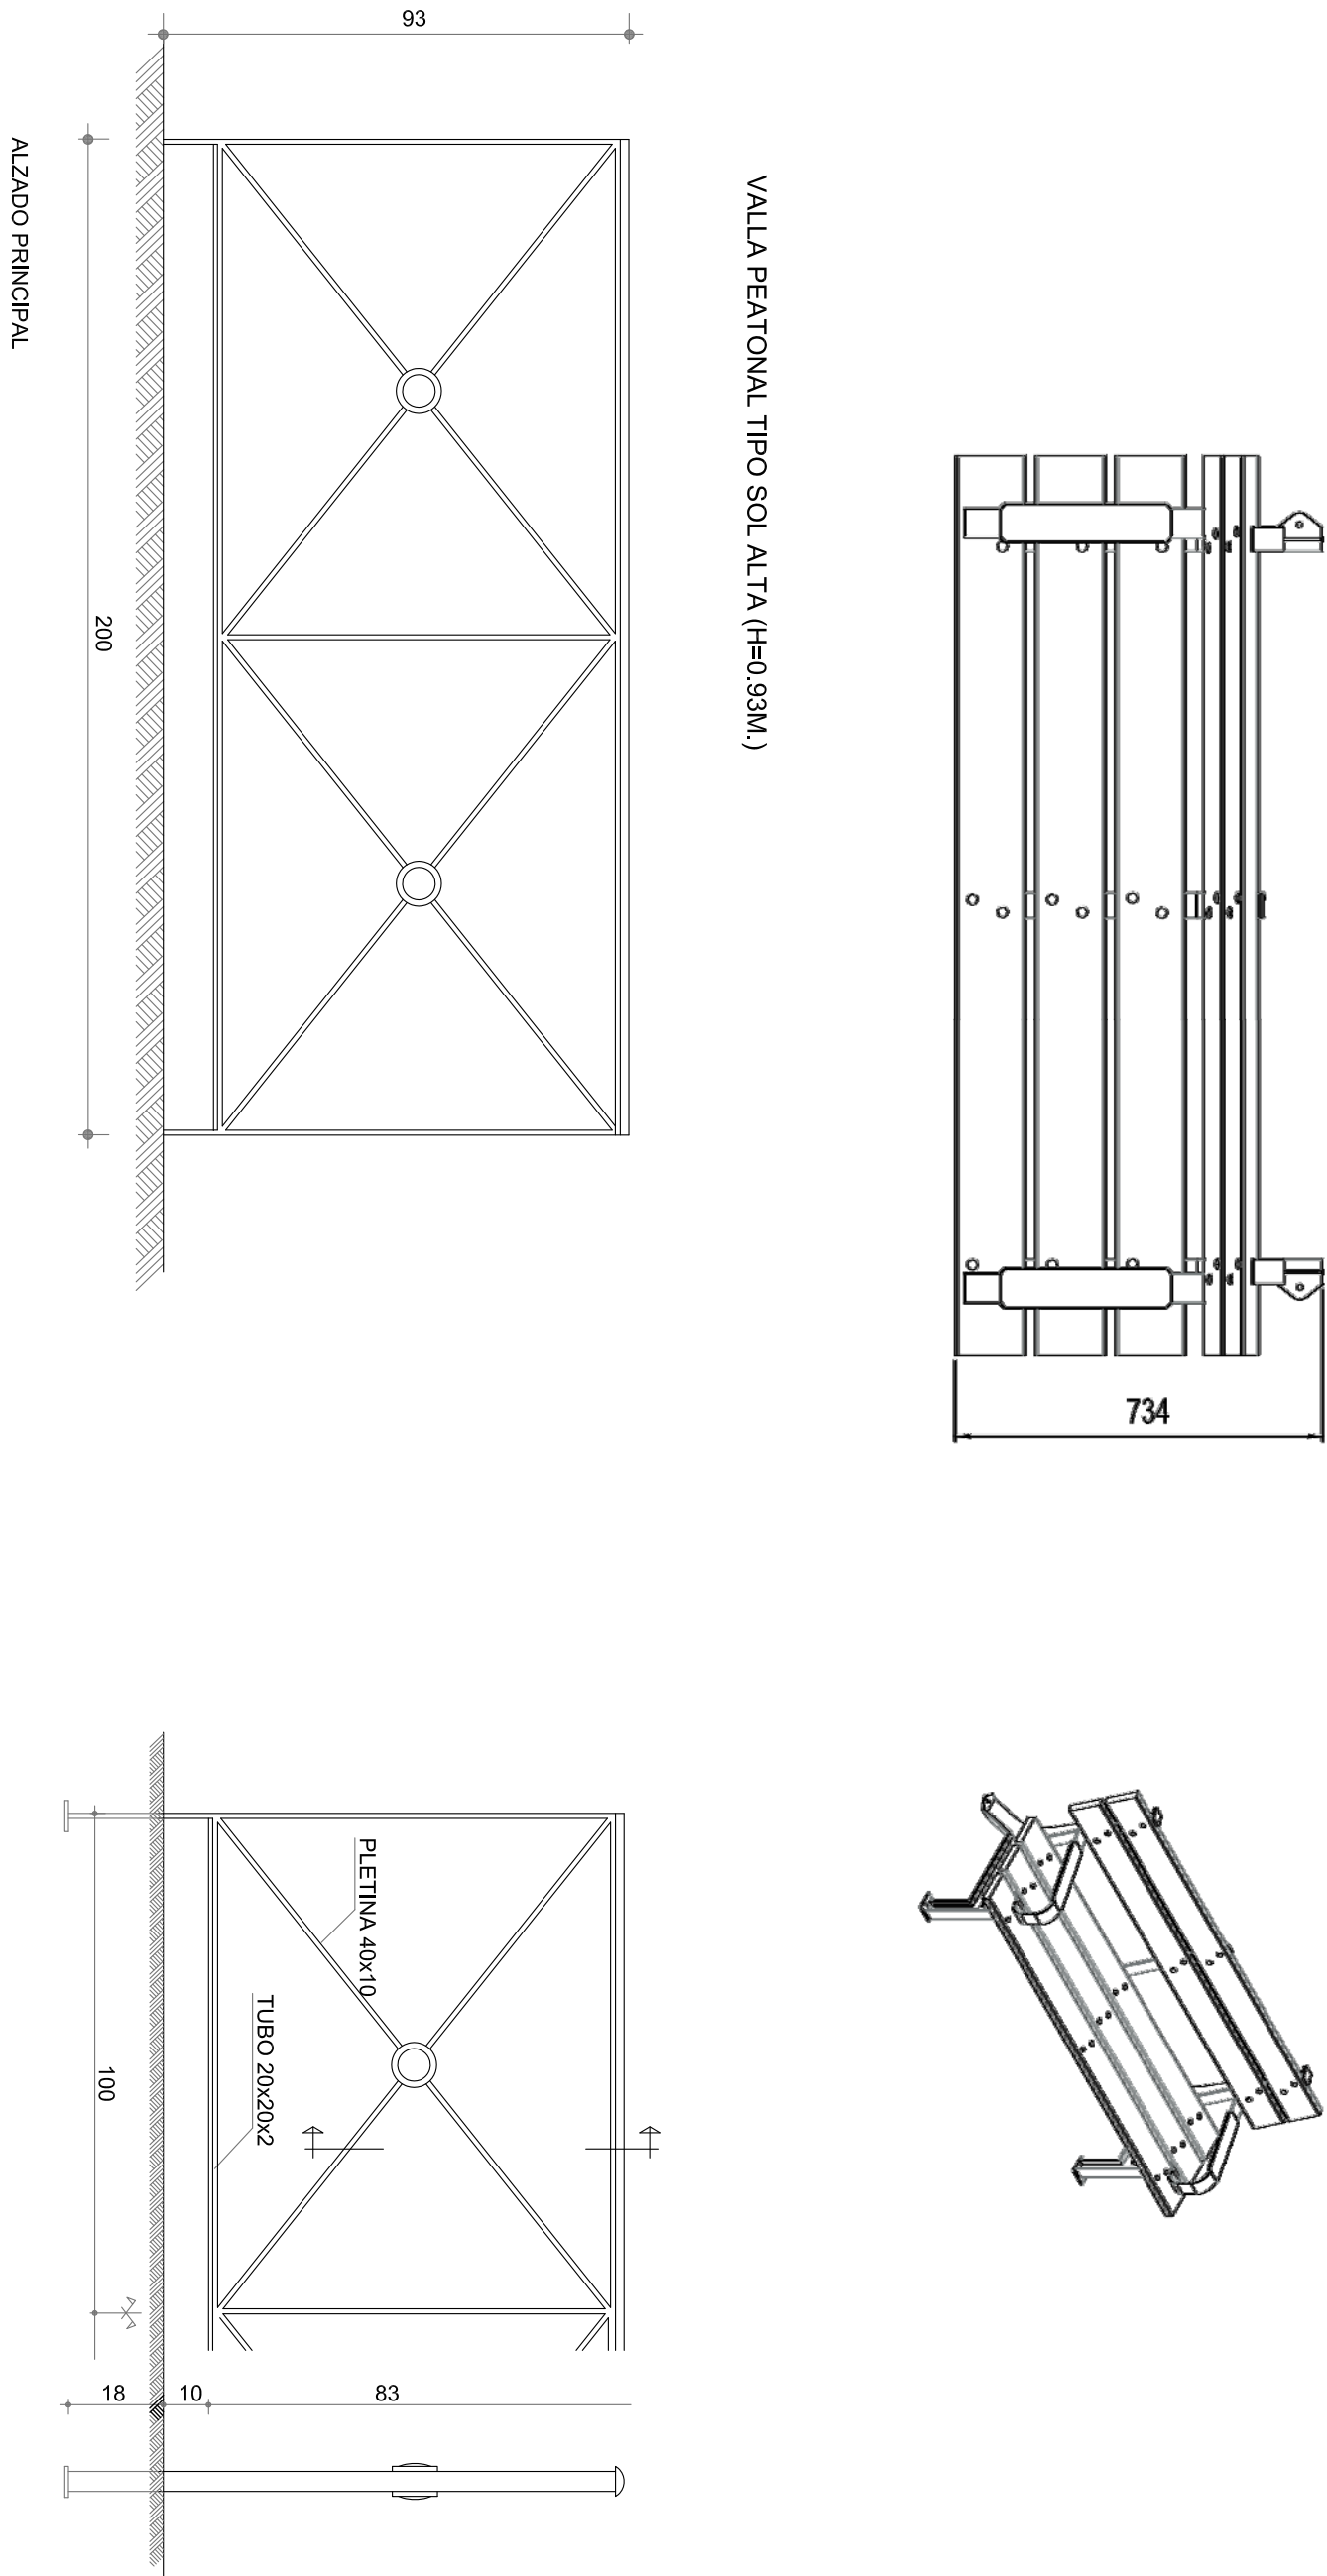





MATERIALES: PLETINA DE ACERO
ACABADO: PINTADO CON SECADO AL HORNO (PCTG. ARTº 48.22), CON
ESMALTE INTÉRICO ANTICORROSION PARA INTERPERIE EN
ATMOSFERAS COSTERAS. COLOR VERDE INGLES (ESPESOR MINIMO
60 MICRAS).

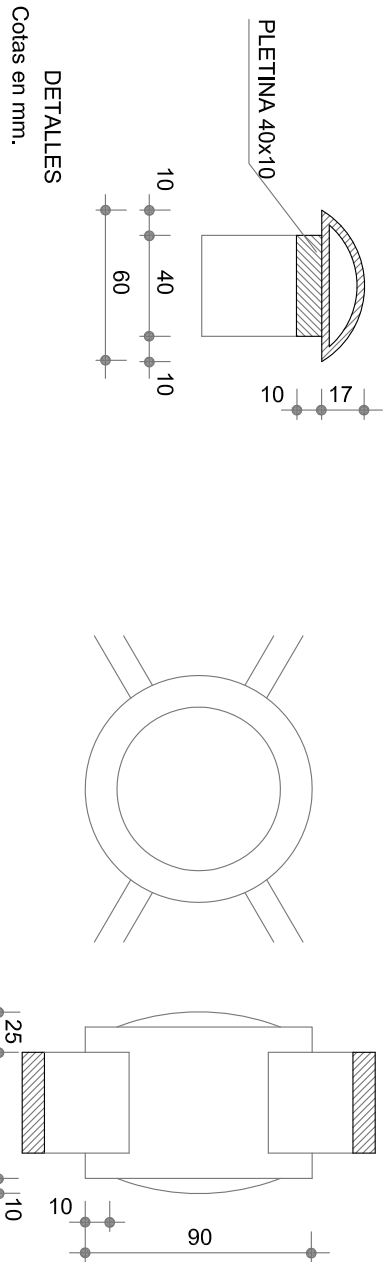








BOLARDO SEMIFLEXIBLE

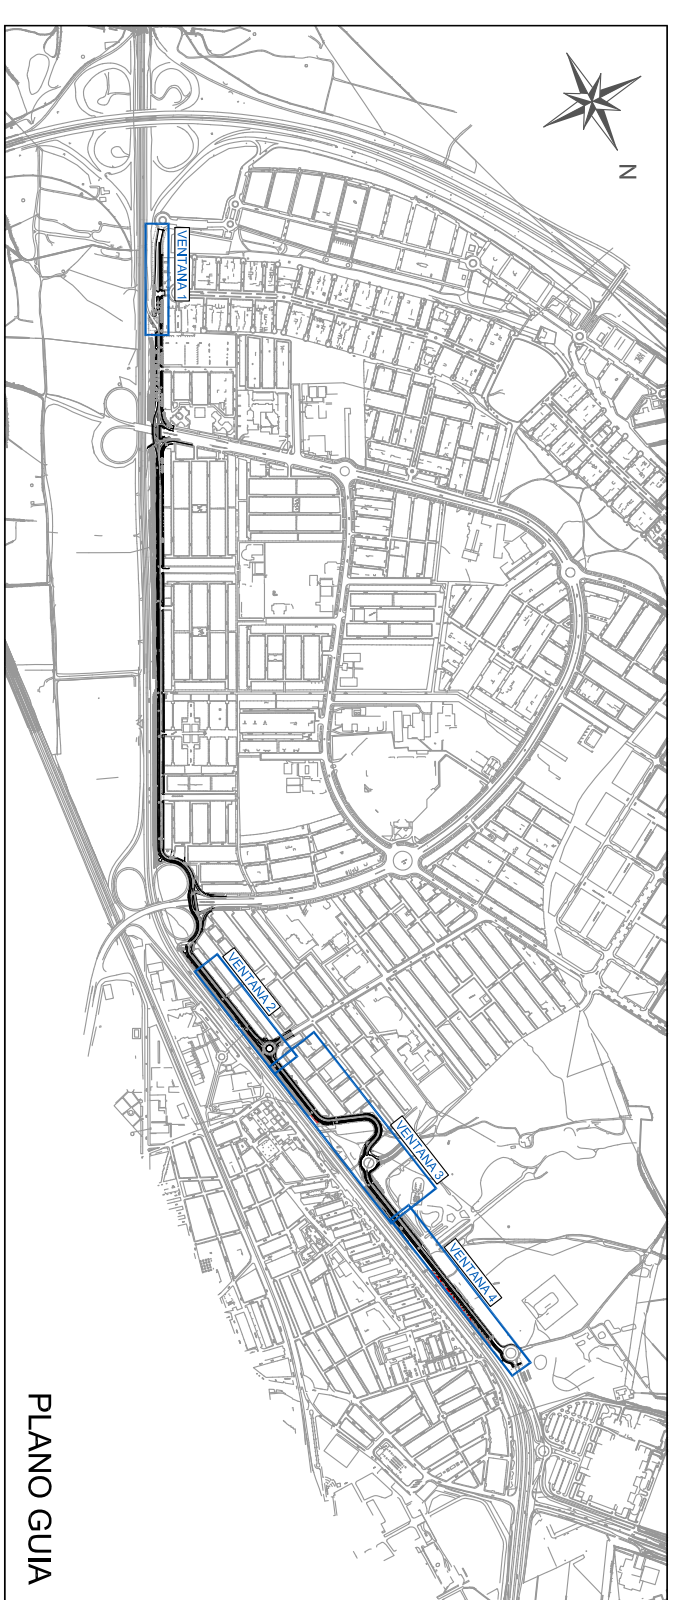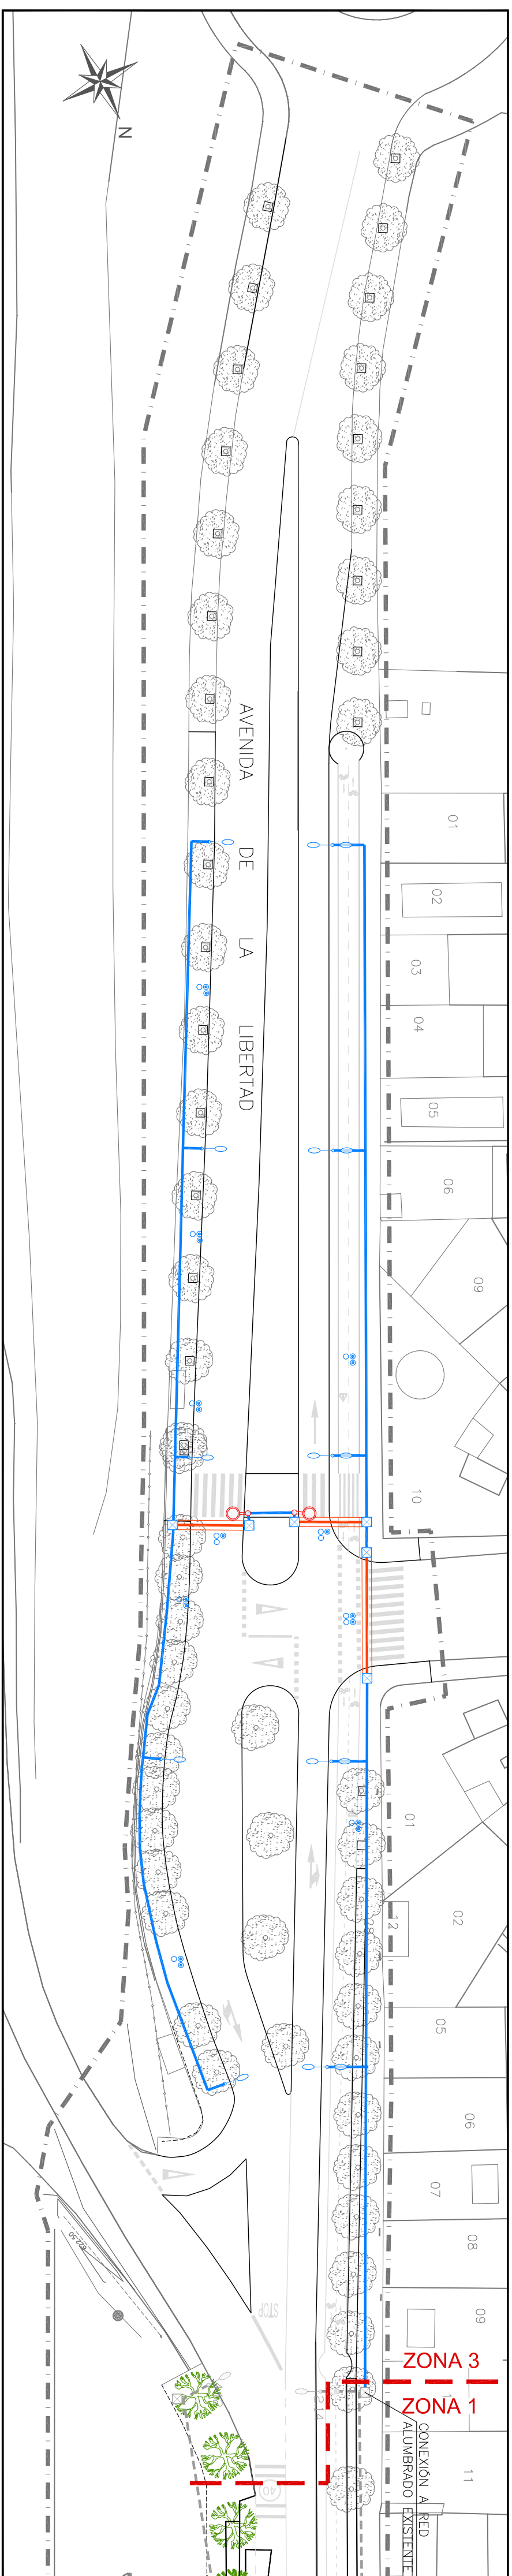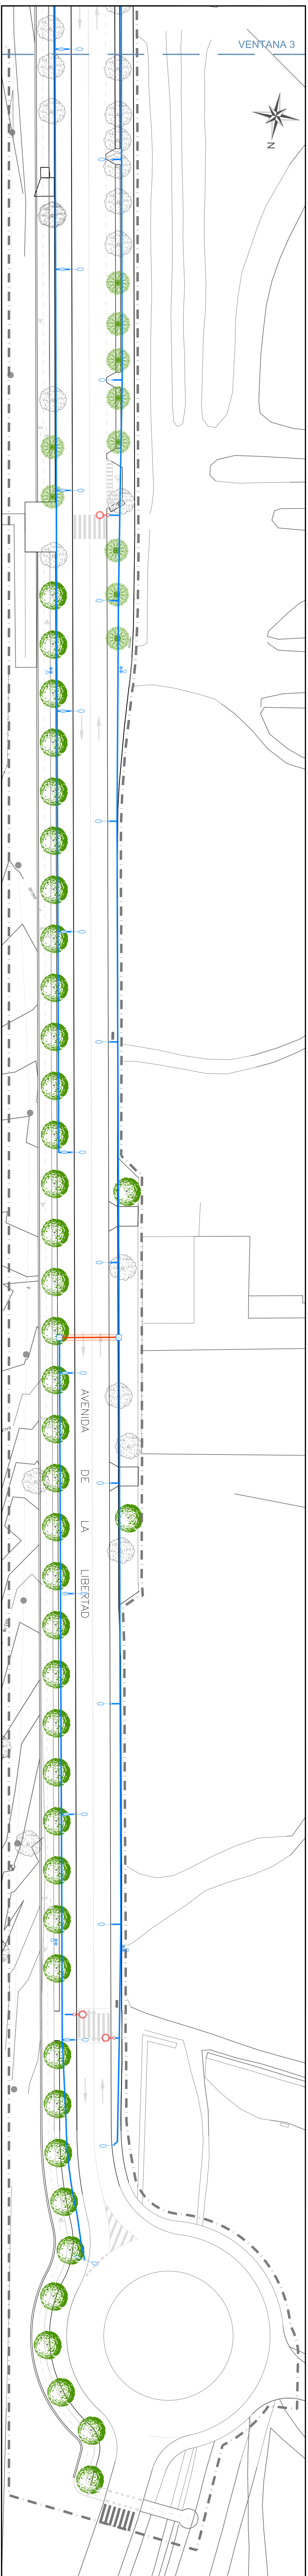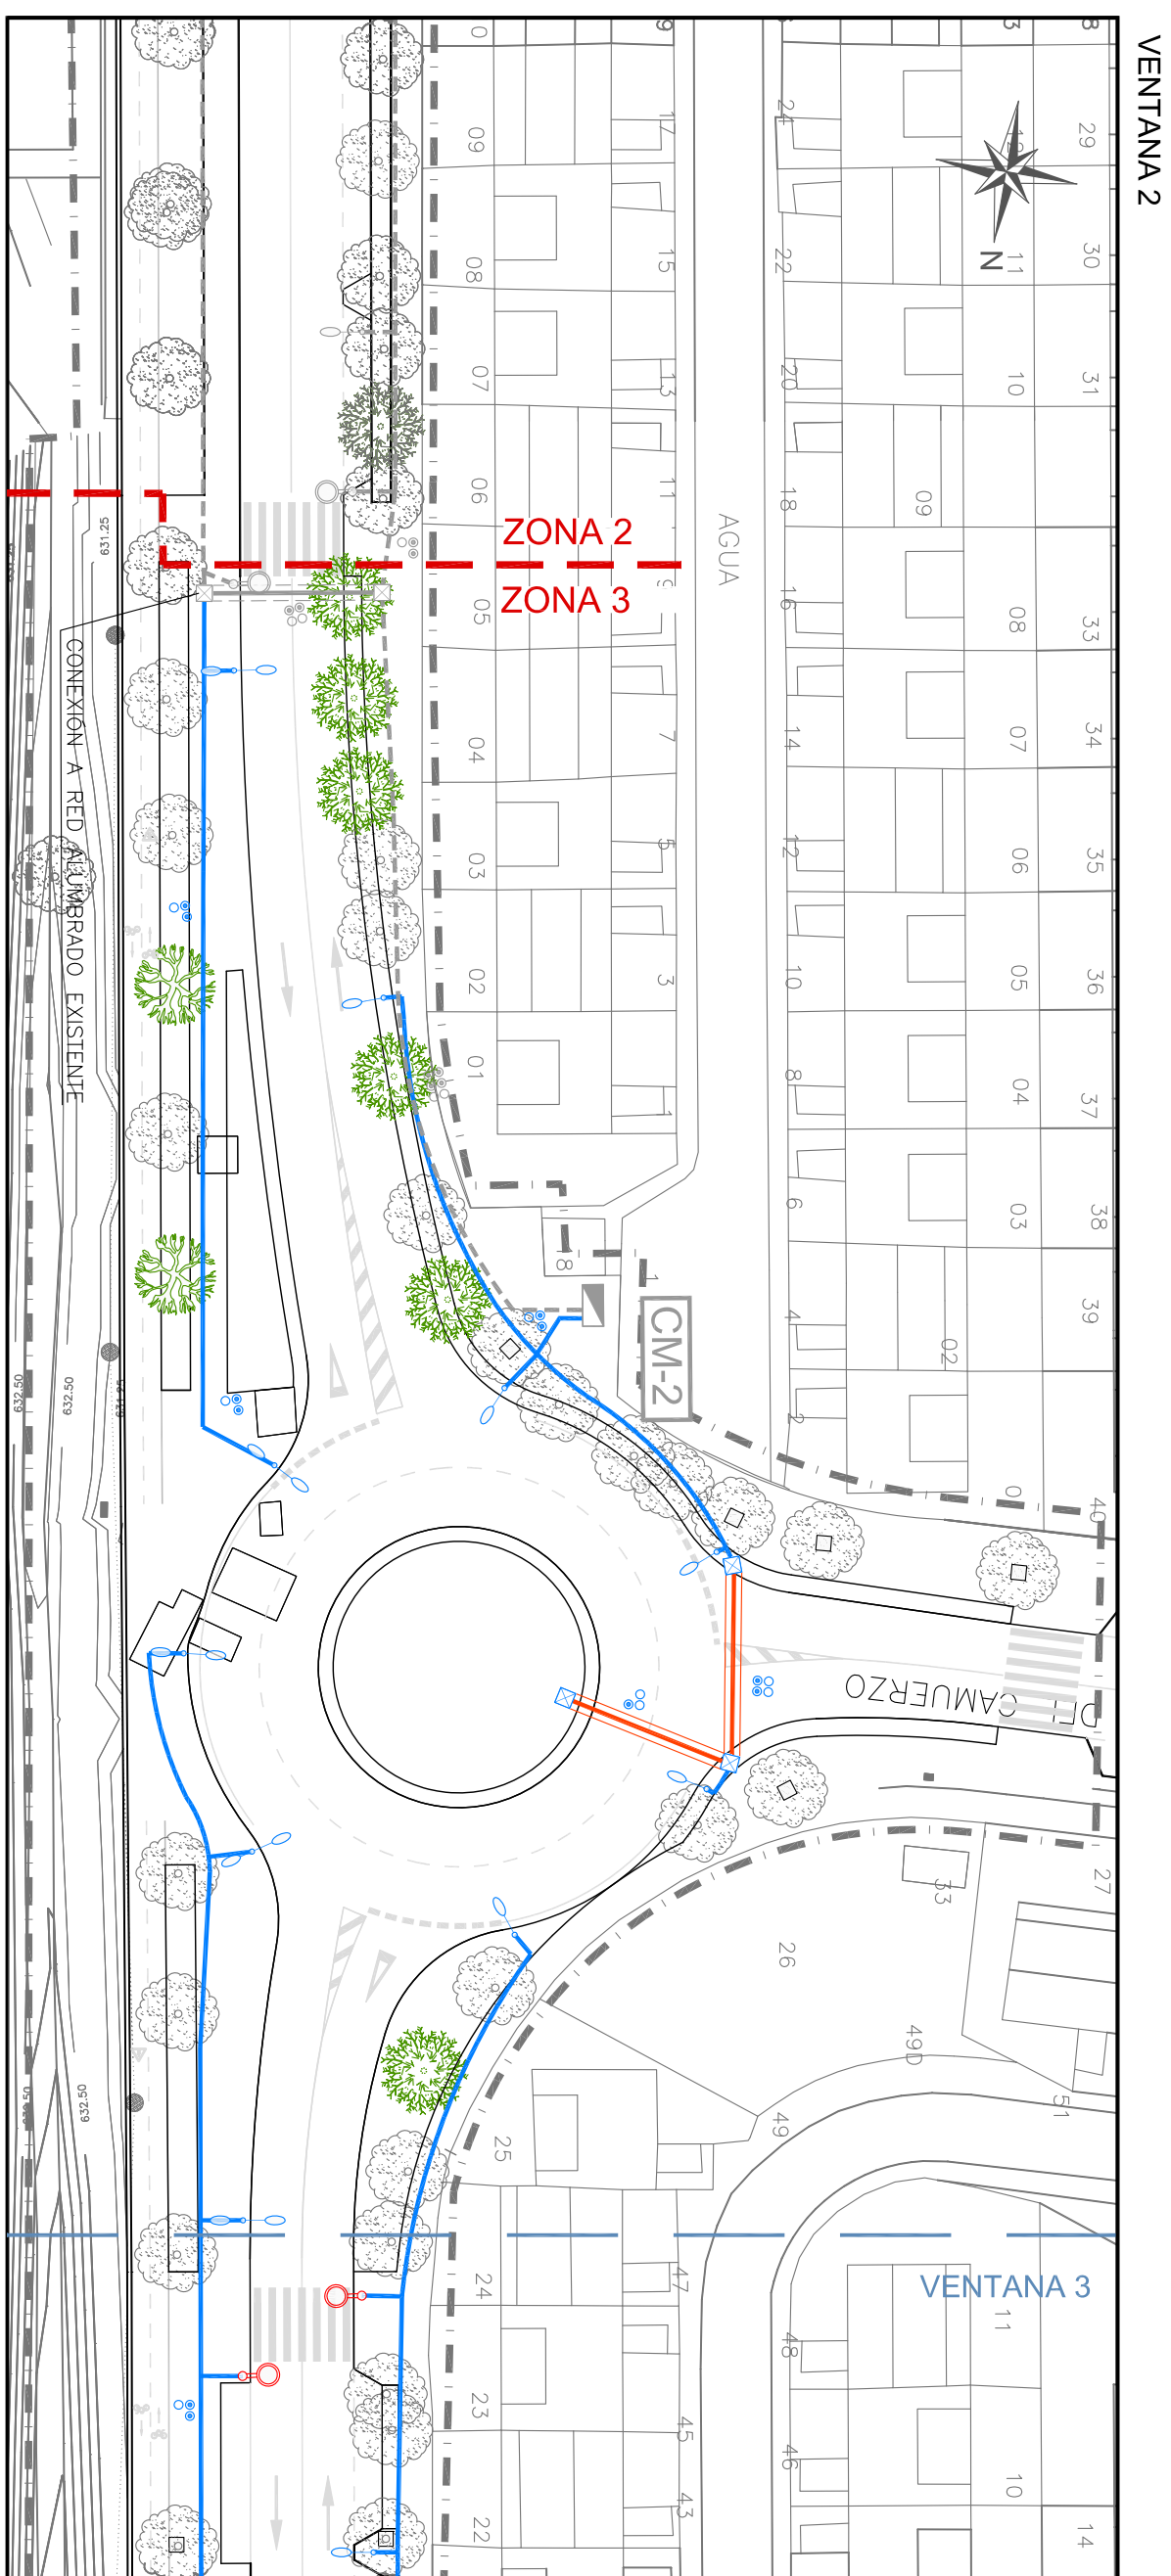



<div><div></div><div>Comunidad de Madrid</div></div>			
PROYECTO: PROYECTO DE ACONDICIONAMIENTO DE LA ZONA 3 DE LA AVENIDA DE LA LIBERTAD EN EL SECTOR III. GETAFE			
TITULO DEL PLANO: MOBILIARIO URBANO. DETALLES		Nº PLANO: 9.2	
EMPRESA CONSULTORA: DELFOS		AUTOR DEL PROYECTO: D. ANTOIN MONTES ROYO INGENIERO DE CAMINOS	
ESCALA: S/E		FECHA: OCTUBRE 2017	



 <h1>Comunidad de Madrid</h1>	
<p>PROYECTO:</p> <h2>PROYECTO DE ACONDICIONAMIENTO DE LA ZONA 3 DE LA AVENIDA DE LA LIBERTAD EN EL SECTOR III. GETAFE</h2>	
<p>TÍTULO DEL PLANO:</p> <h3>RED DE ALUMBRADO. CANALIZACIONES PLANTA GENERAL. ZONA - 3.</h3>	<p>Nº PLANO:</p> <p>10.1</p> <p>HOLA 1 DE 1</p>
<p>EMISORA CONSULTORA:</p> <p>AUTOPROYECTO</p> 	<p>ESCALA:</p> <p>1/500</p>
<p>D. ANTONIO MONTES ROYO</p> <p>INGENIERO DE CAMINOS</p>	<p>FECHA:</p> <p>OCTUBRE 2017</p>

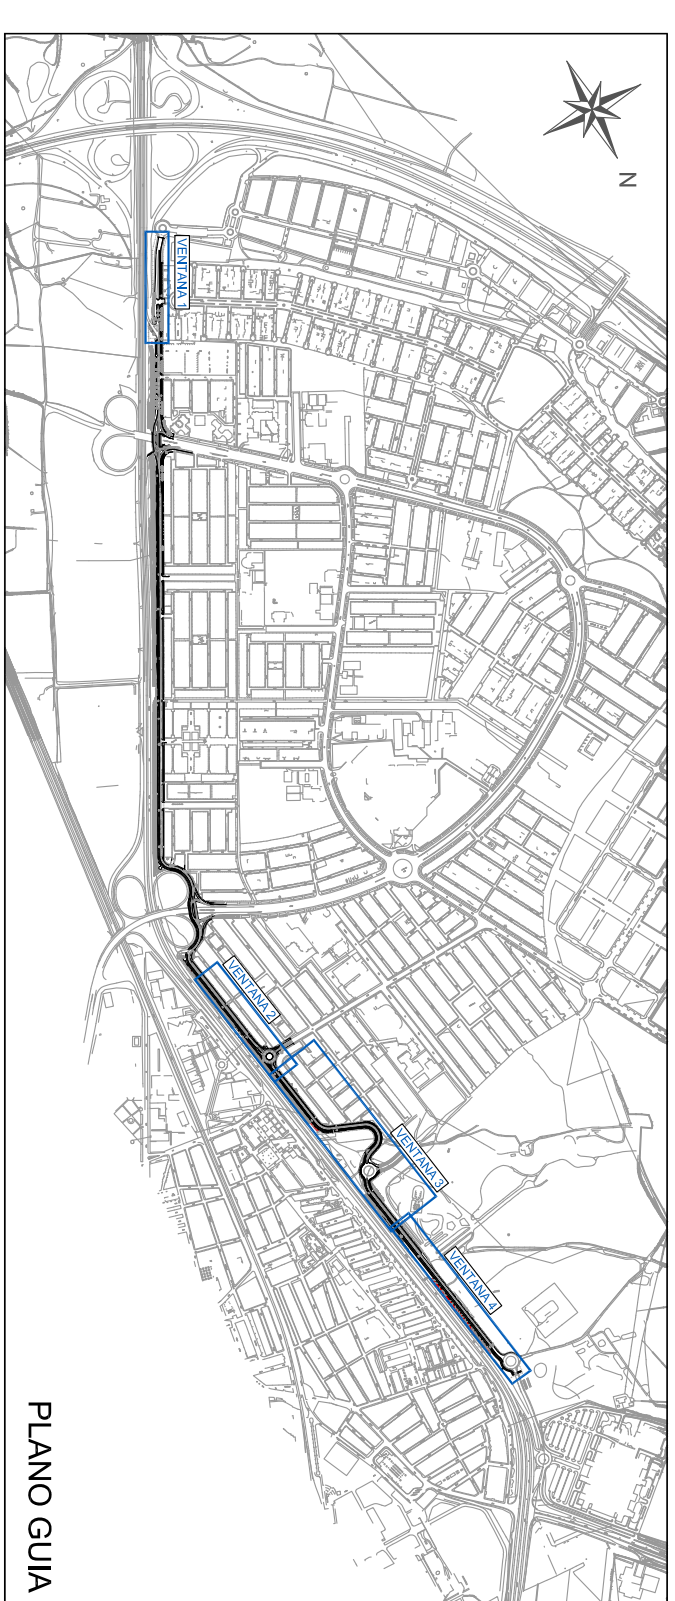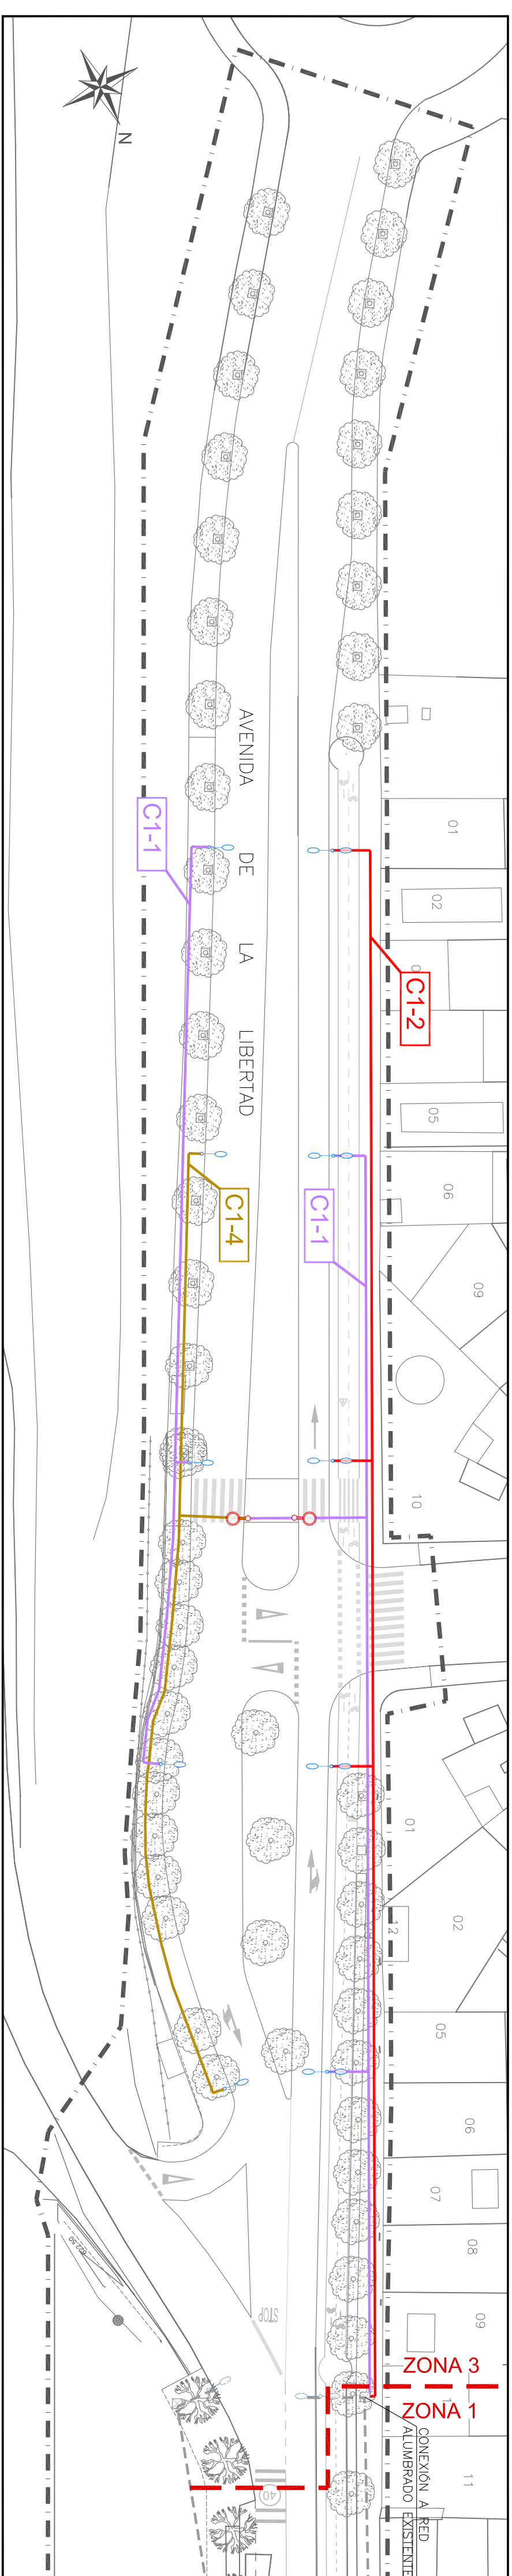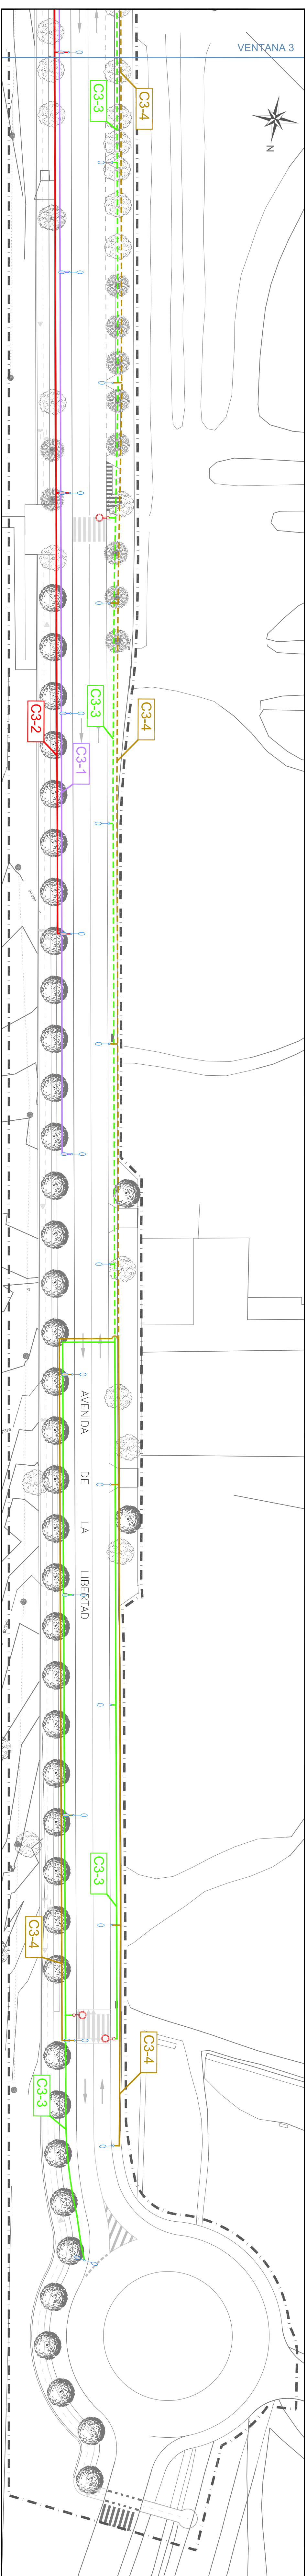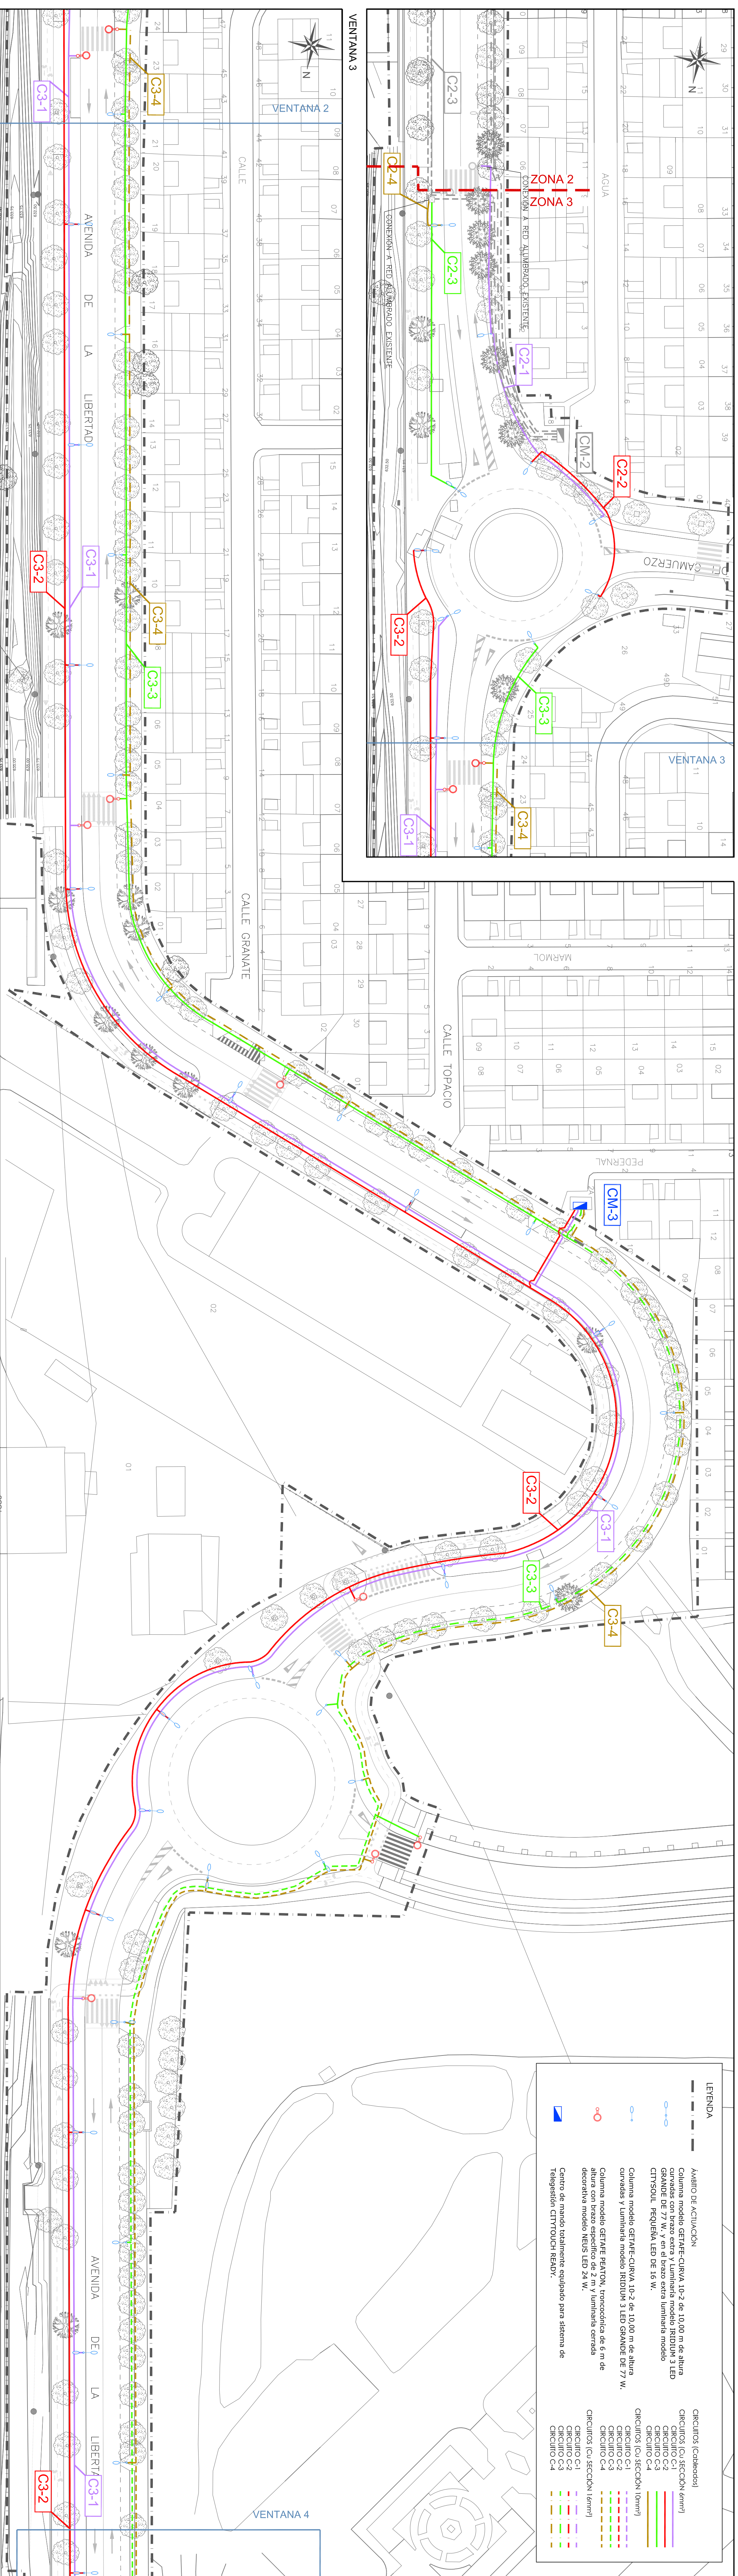
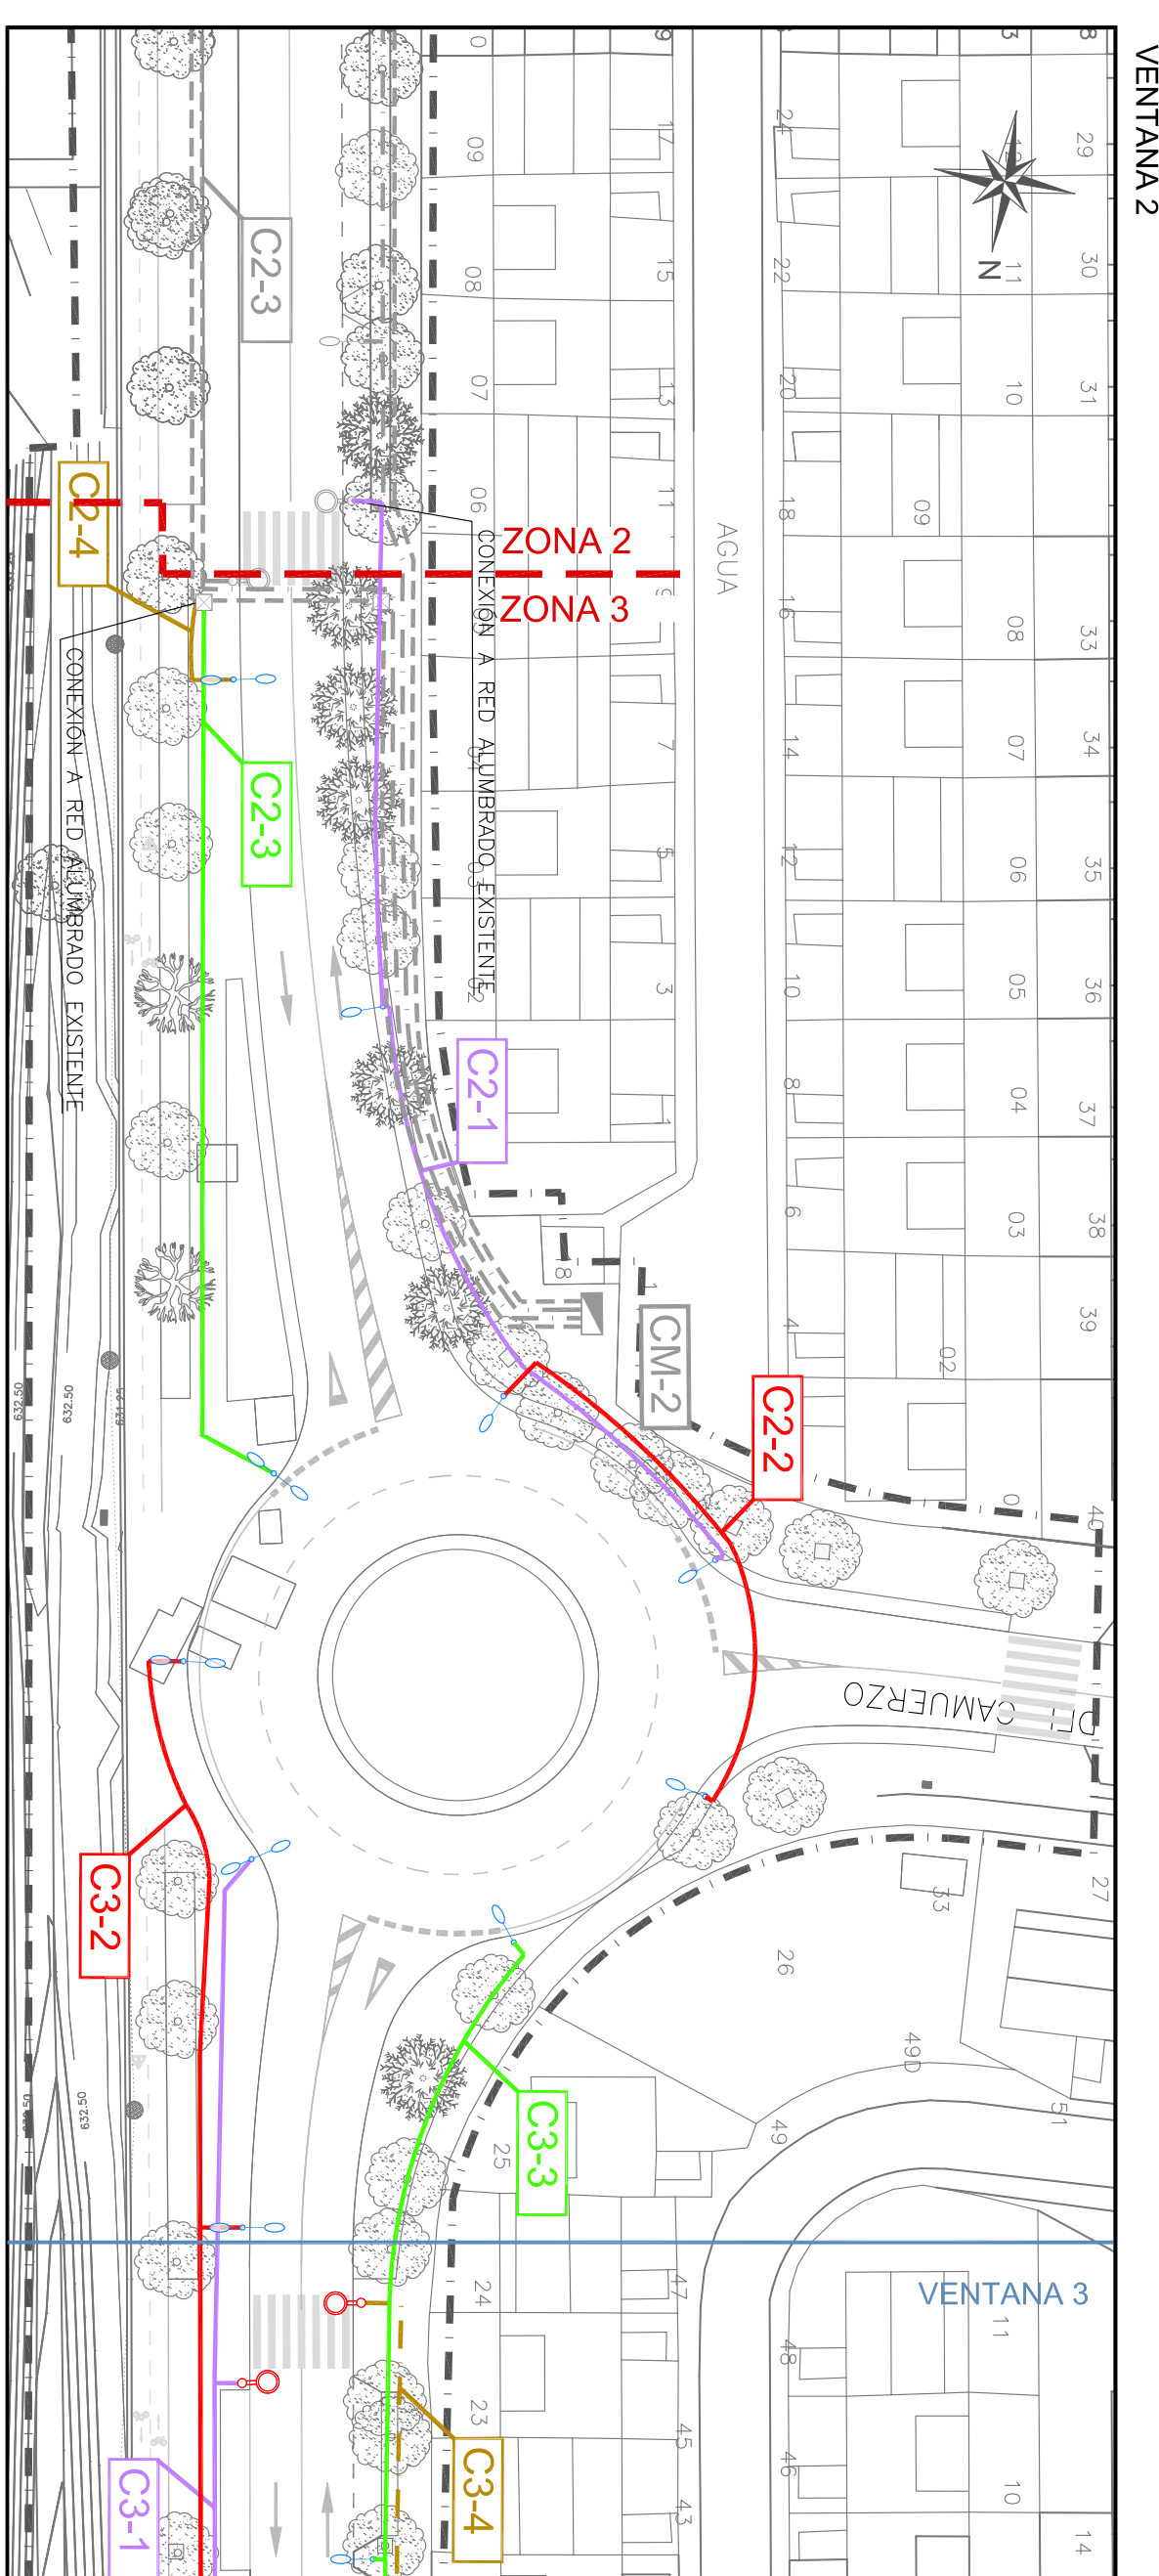


PLACA PARA TOMA DE TIERRA. DETALLE
COTAS EN METROS


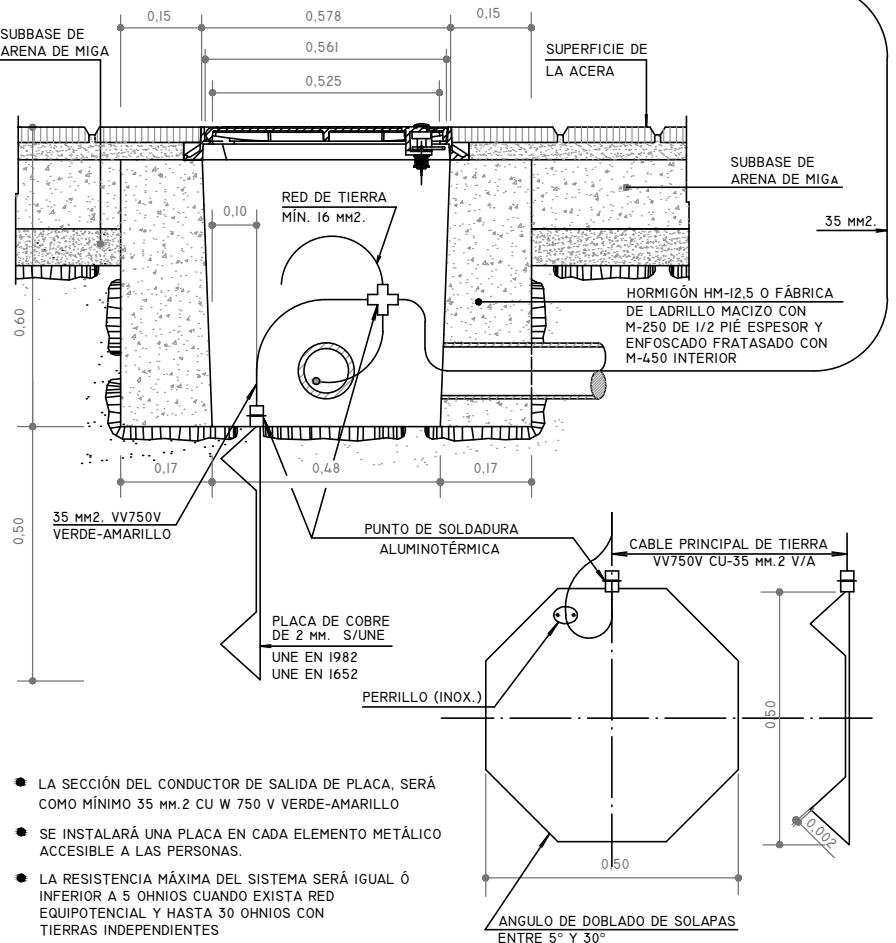
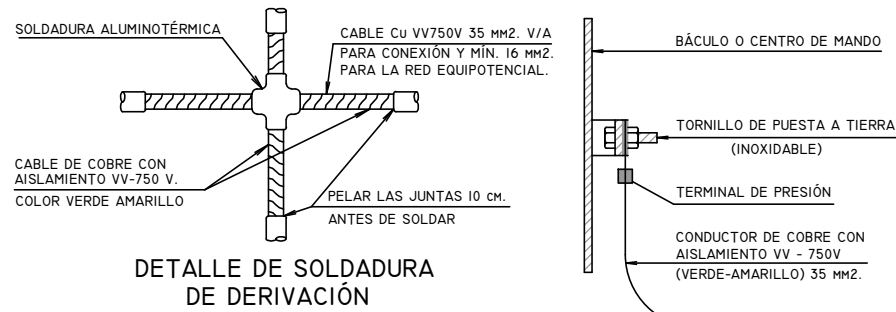


- LA SECCIÓN DEL CONDUCTOR DE SALIDA DE PLACA, SERÁ COMO MÍNIMO 35 mm² CU W 750 V VERDE-AMARILLO
- SE INSTALARÁ UNA PLACA EN CADA ELEMENTO METÁLICO ACCESIBLE A LAS PERSONAS.
- LA RESISTENCIA MÁXIMA DEL SISTEMA SERÁ IGUAL Ó INFERIOR A 5 OHNIOS CUANDO EXISTA RED EQUIPOTENCIAL Y HASTA 30 OHNIOS CON TIERRAS INDEPENDIENTES


ARQUETA CON TAPA DE FUNDICIÓN
PARA CRUZE DE CALZADA
COTAS EN METROS

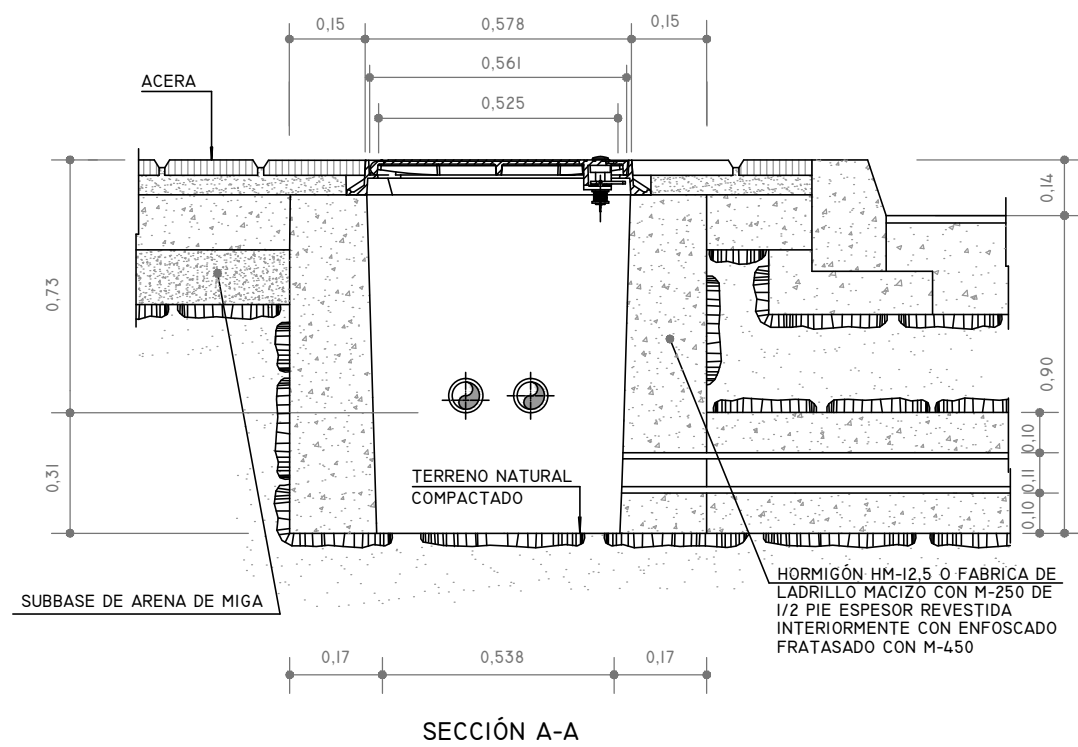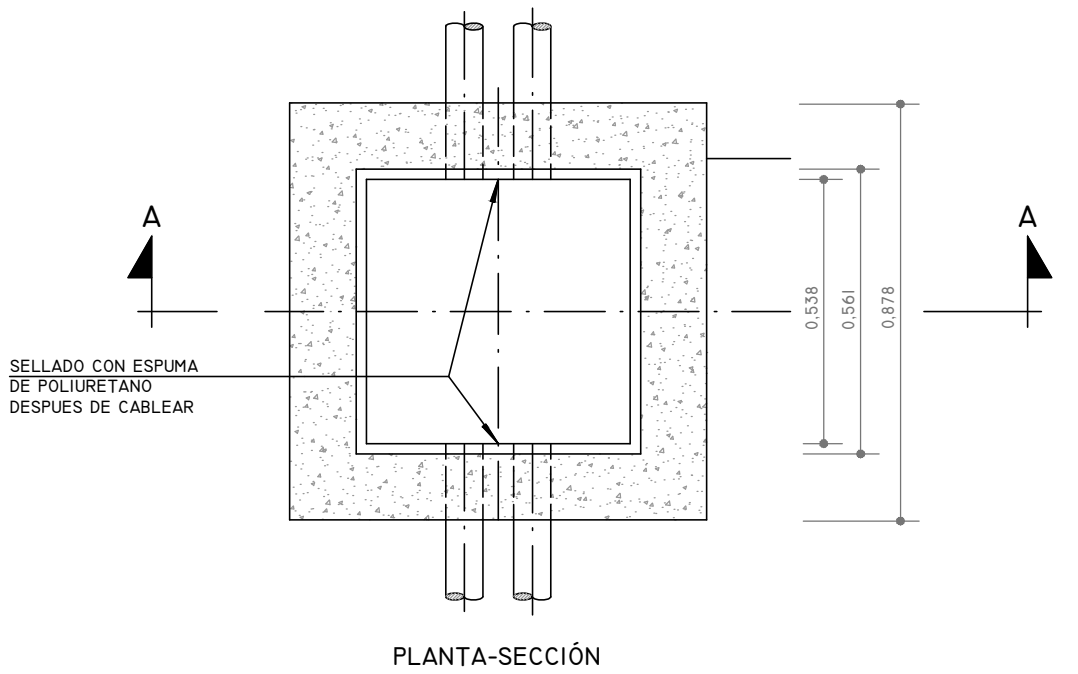



TAPA DE FUNDICIÓN PARA ARQUETAS
COTAS EN MILÍMETROS

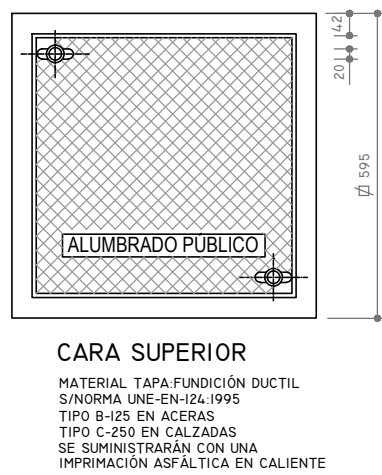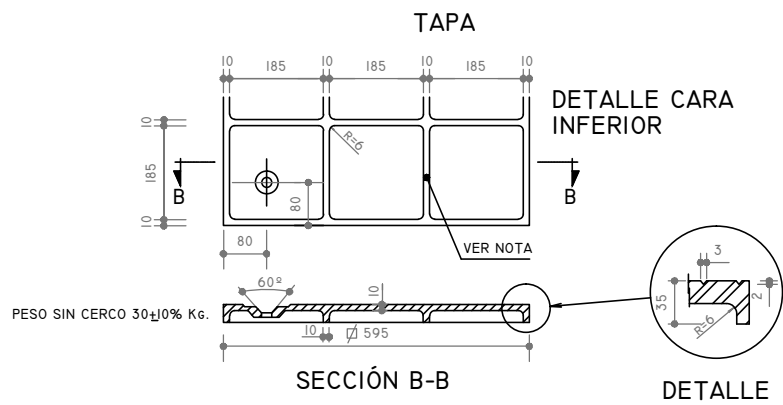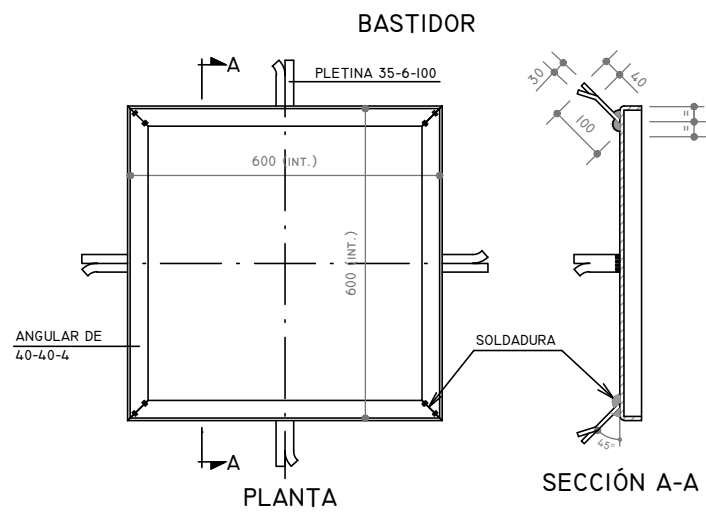



CANALIZACIÓN SUBTERRÁNEA. CRUCE DE CALZADAS
COTAS EN METROS

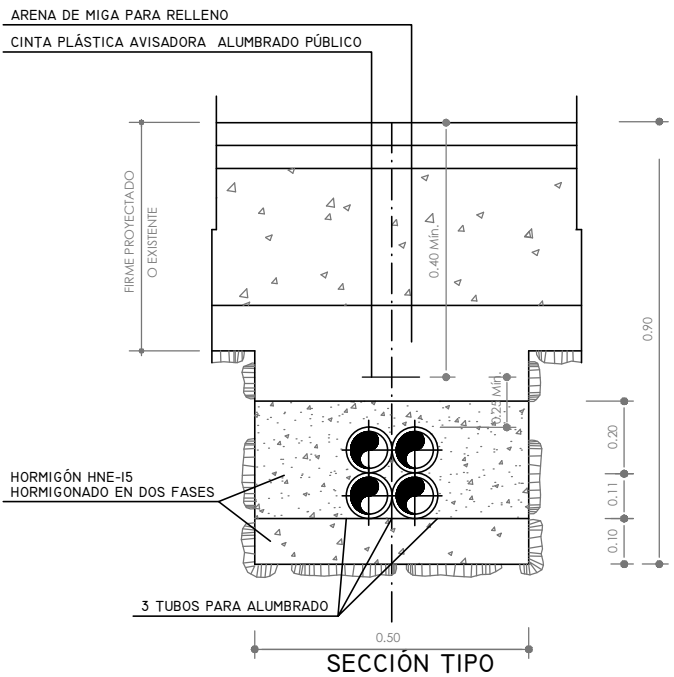

CANALIZACIÓN SUBTERRÁNEA. ACERAS PROYECTADAS
COTAS EN METROS

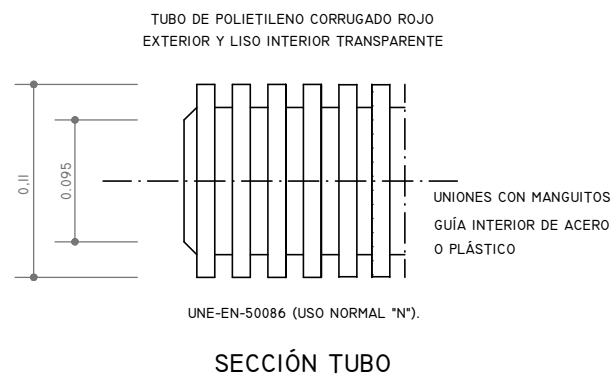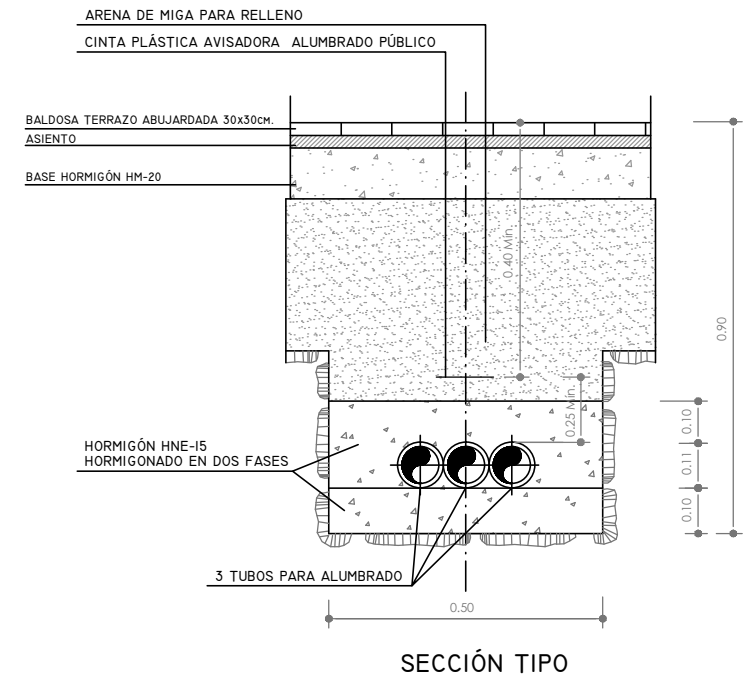

CIMENTACIÓN C-I PARA FAROLAS DE 4 A 6 M. DE ALTURA
COTAS EN METROS

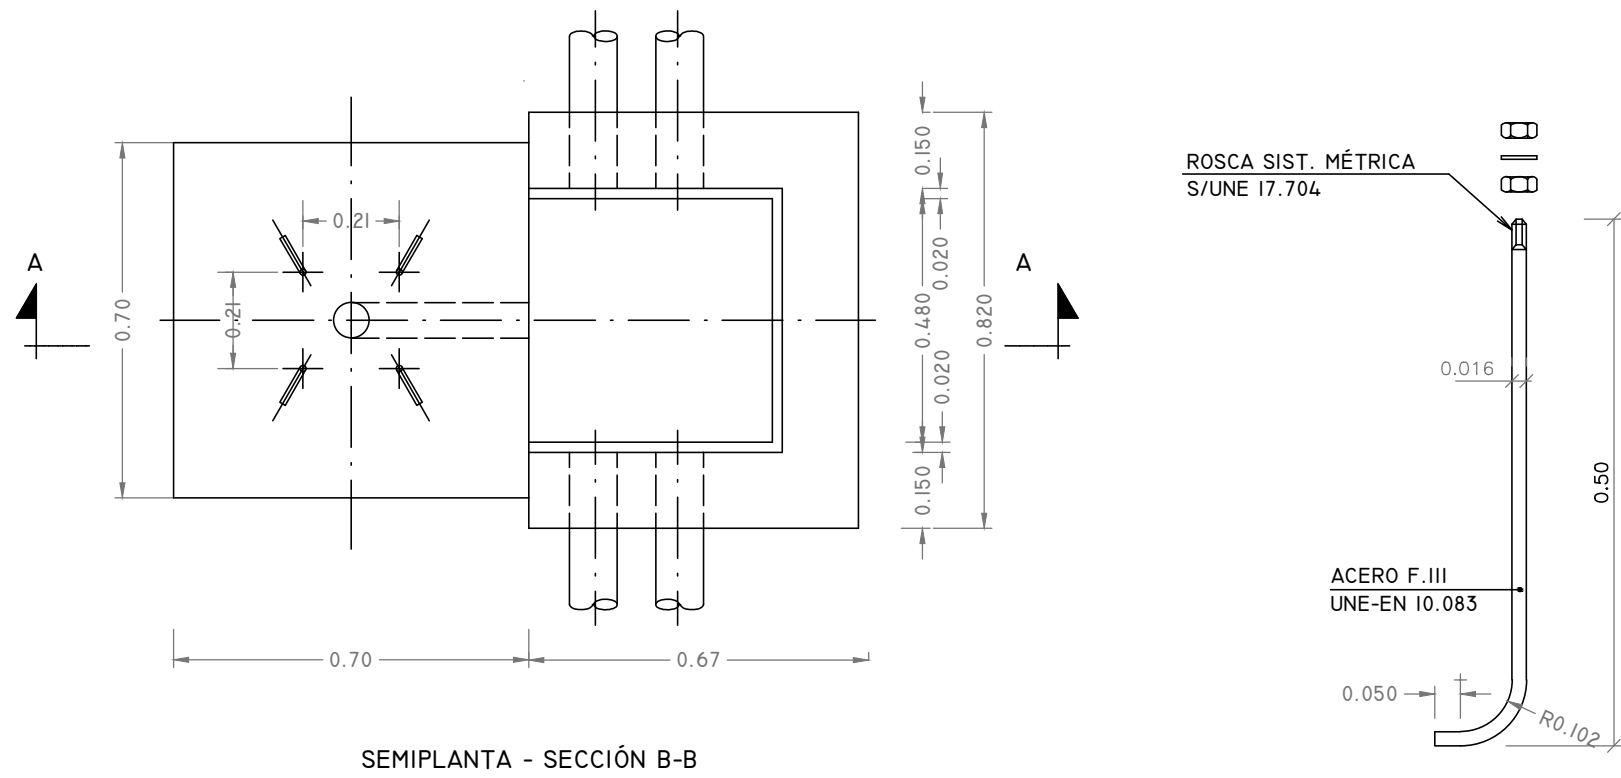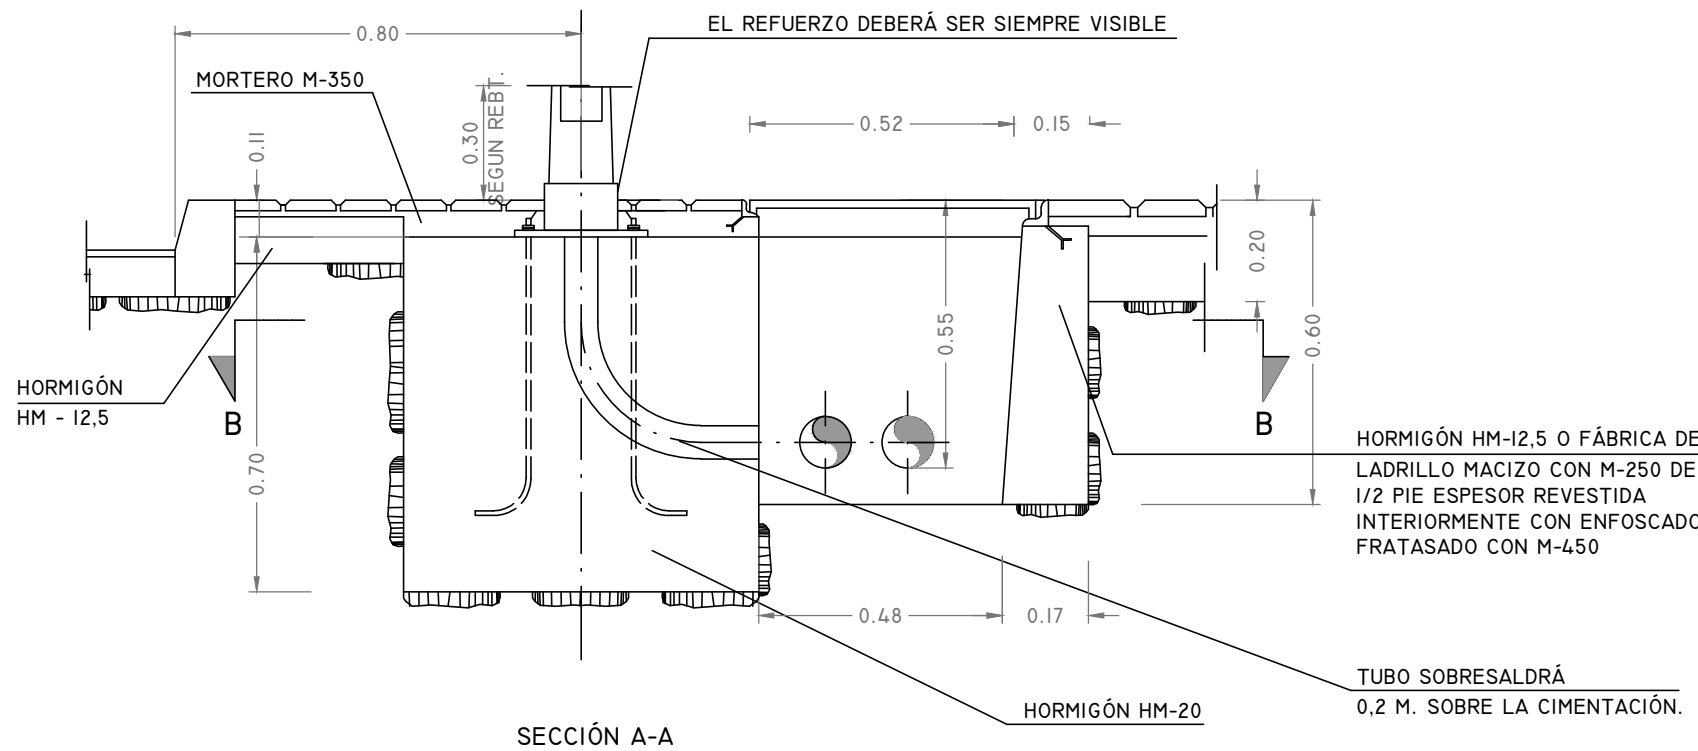

SEMIPLANTA - SECCIÓN B-B

BACULO

H (MM.)	A (MM.)
7000	1000

PERNO DE ANCLAJE


PAR DE APRIETE DE LAS TUERCAS	
ALTURA (M.)	PAR DE APRIETE (M.Kp)
3 A 6	8,5 A 10
8 A 12	17 A 20
14 A 18	25 A 35



PROYECTO: PROYECTO DE ACONDICIONAMIENTO DE LA ZONA 3 DE LA AVENIDA DE LA LIBERTAD EN EL SECTOR III. GETAFE

TITULO DEL PLANO: RED DE ALUMBRADO. DETALLES
Nº PLANO: 10.3
HOJA 1 DE 3


EMPRESA CONSULTORA: D. ANTONÍN MONTES ROYO INGENIERO DE CAMINOS
AUTOR DEL PROYECTO: S/E
ESCALA: S/E
FECHA: OCTUBRE 2017

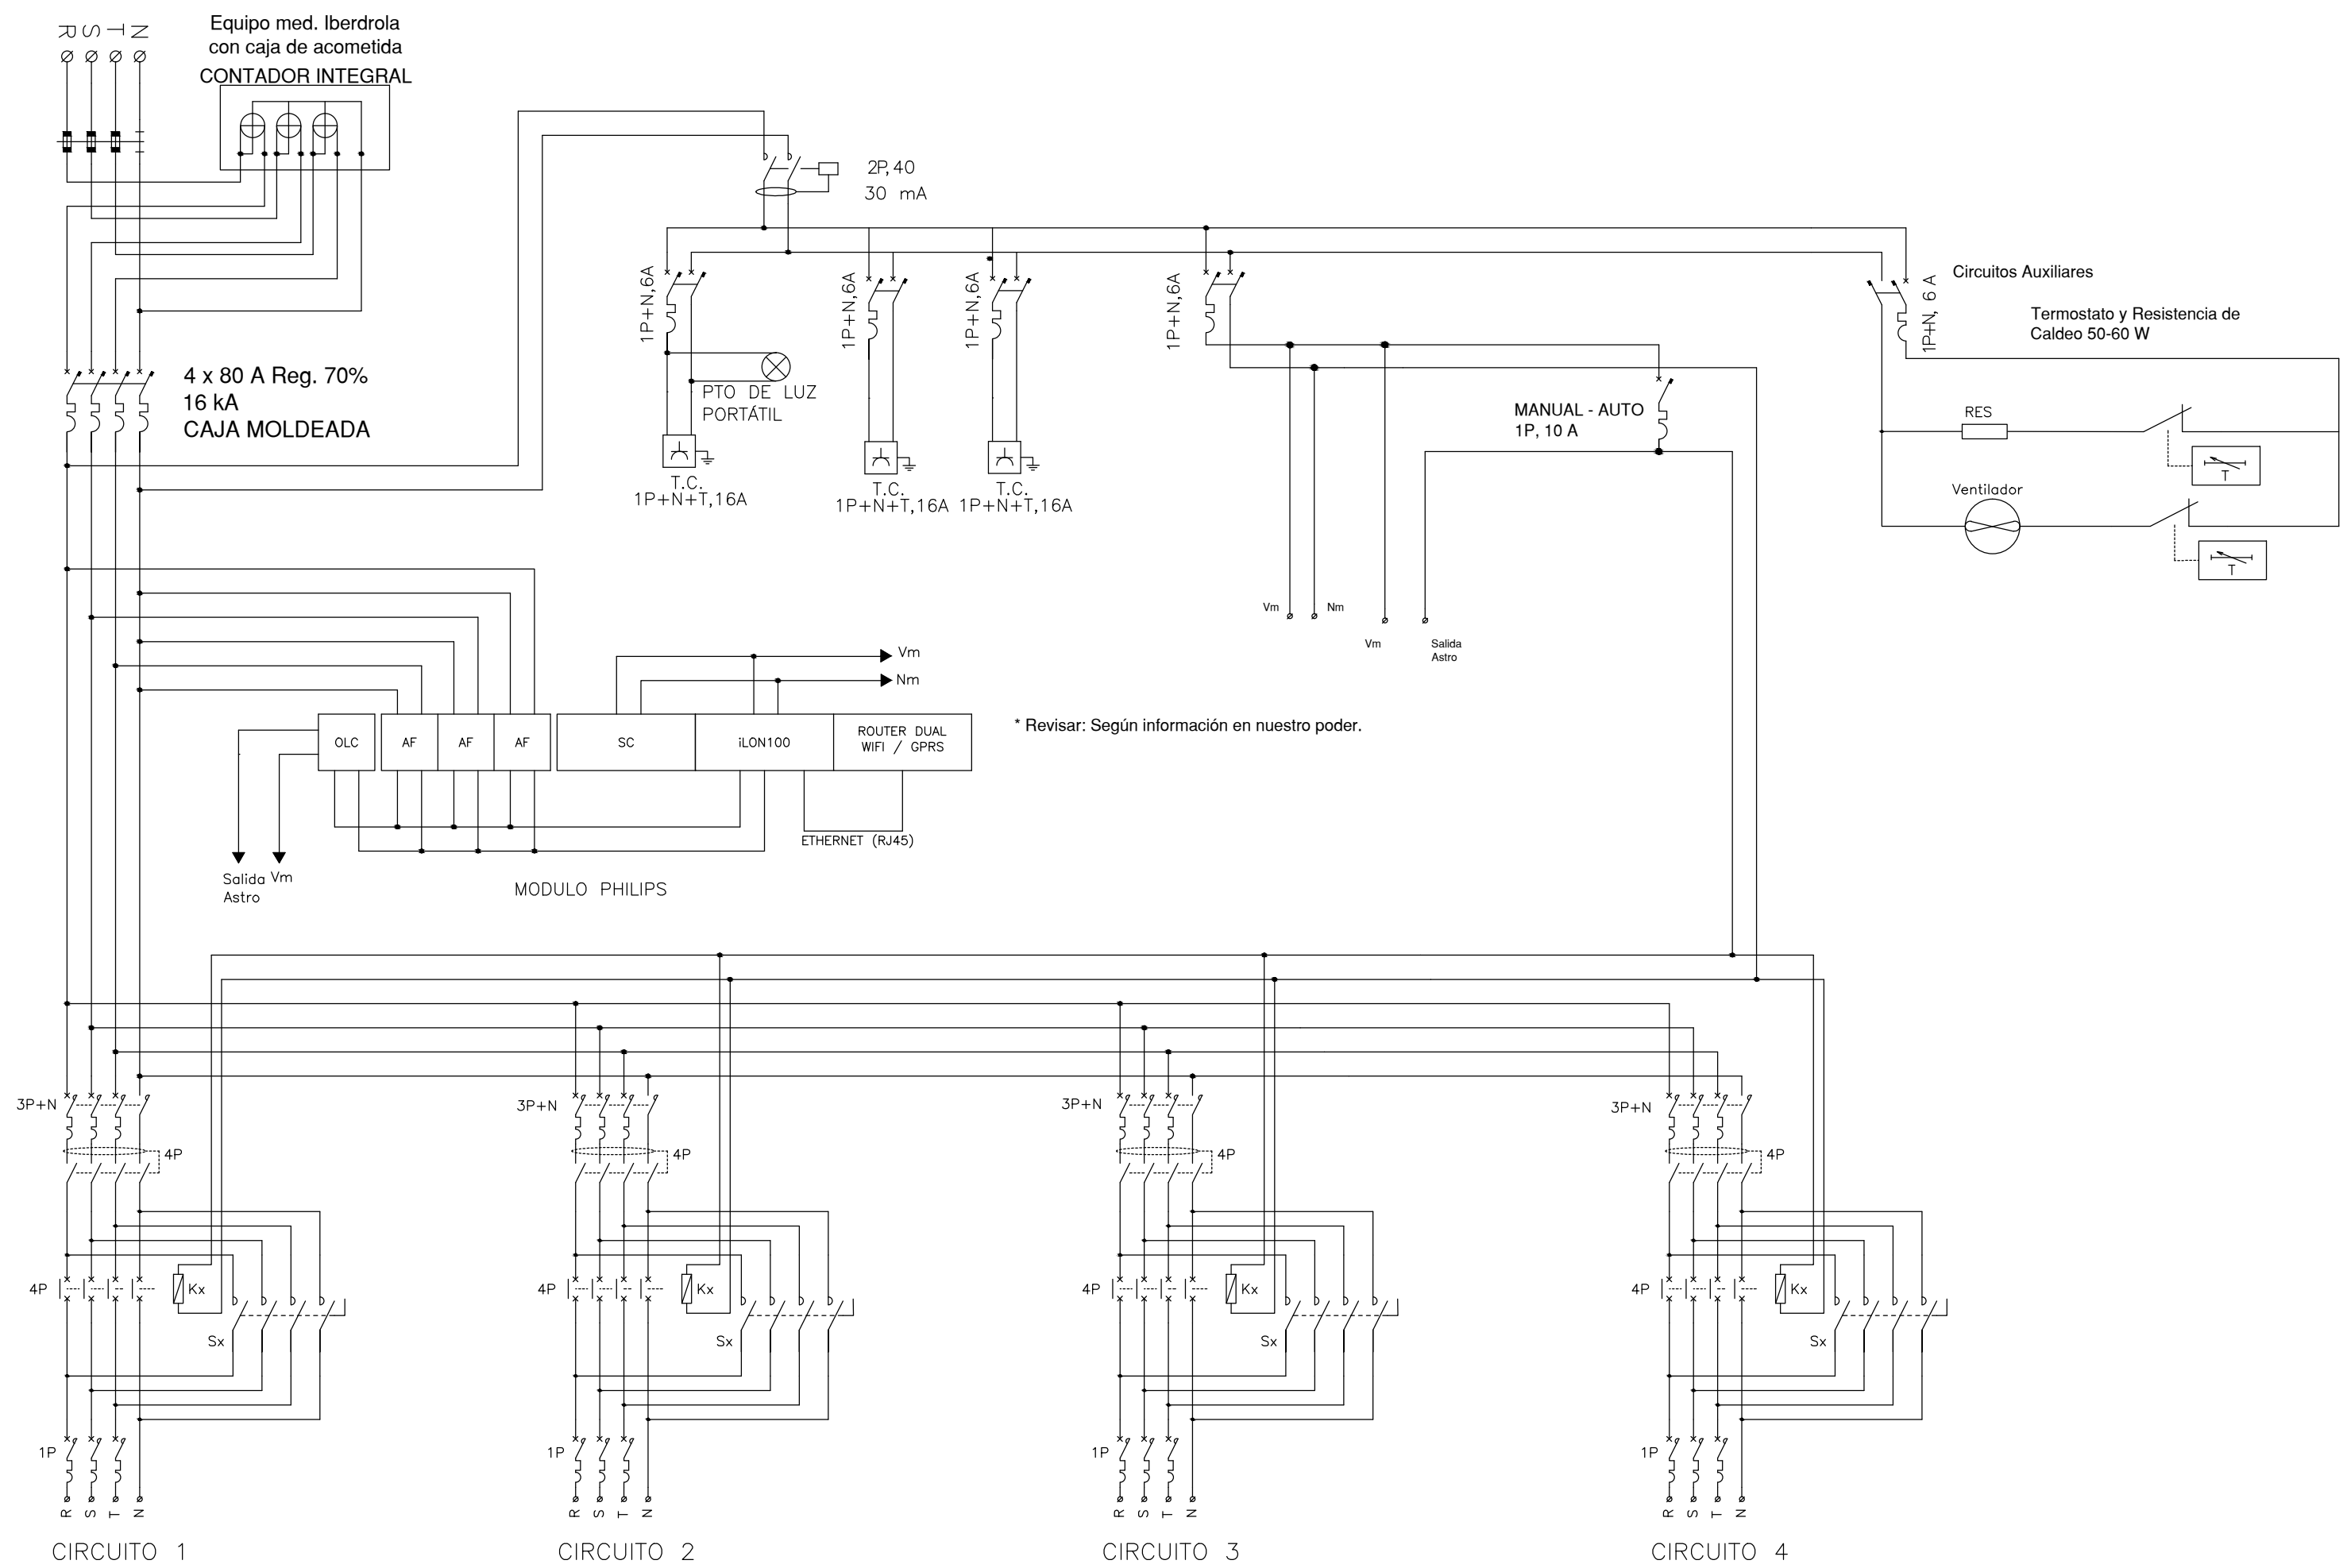


<div><div></div><div>Comunidad de Madrid</div></div>			
PROYECTO: PROYECTO DE ACONDICIONAMIENTO DE LA ZONA 3 DE LA AVENIDA DE LA LIBERTAD EN EL SECTOR III. GETAFE			
TITULO DEL PLANO:			Nº PLANO:
RED DE ALUMBRADO. DETALLES			10.3
EMPRESA CONSULTORA:		AUTOR DEL PROYECTO:	FECHA:
<div><div></div><div>DEL FOS</div></div>		<div><div></div><div>D. ANTOLÍN MONTES ROYO INGENIERO DE CAMINOS</div></div>	OCTUBRE 2017
ESCALA:		HOJA 2 DE 3	
S/E			

CENTRO DE MANDO

DIMENSIONES GENERALES Y DE LAS PUERTAS. VISTA ANTERIOR

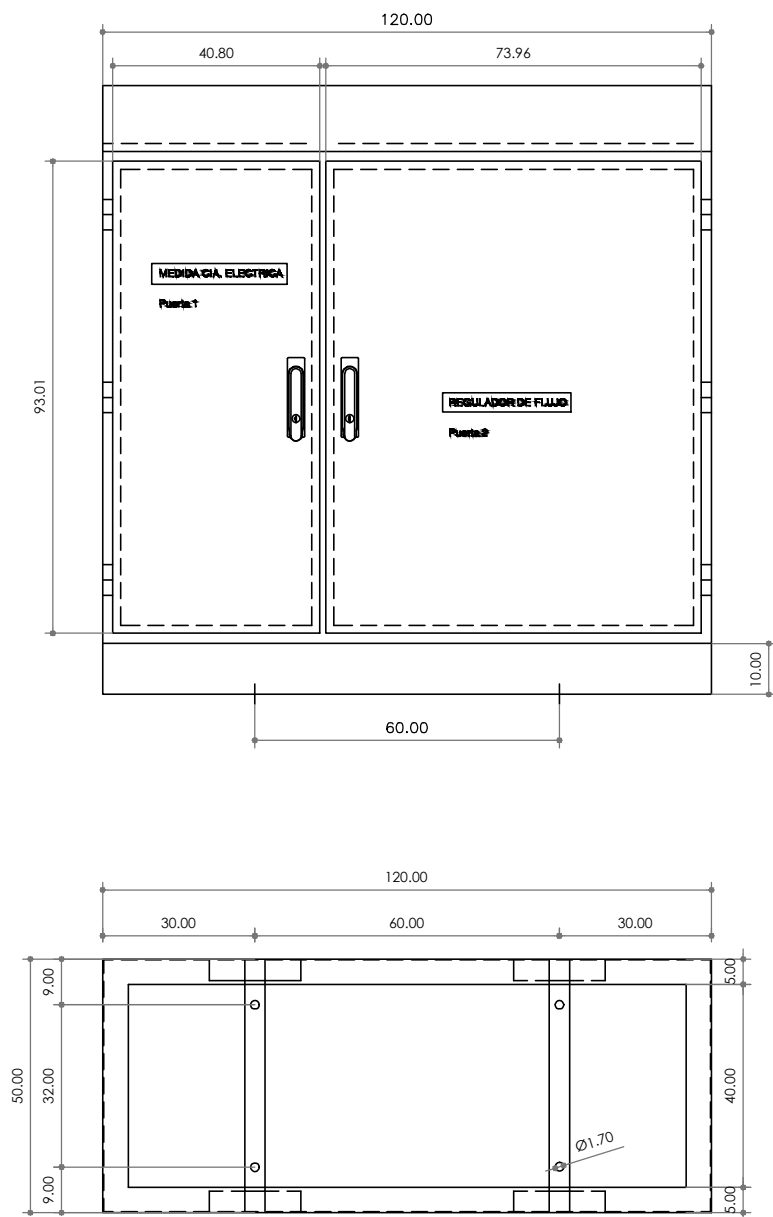


DIMENSIONES GENERALES Y DE LAS PUERTAS. VISTA POSTERIOR

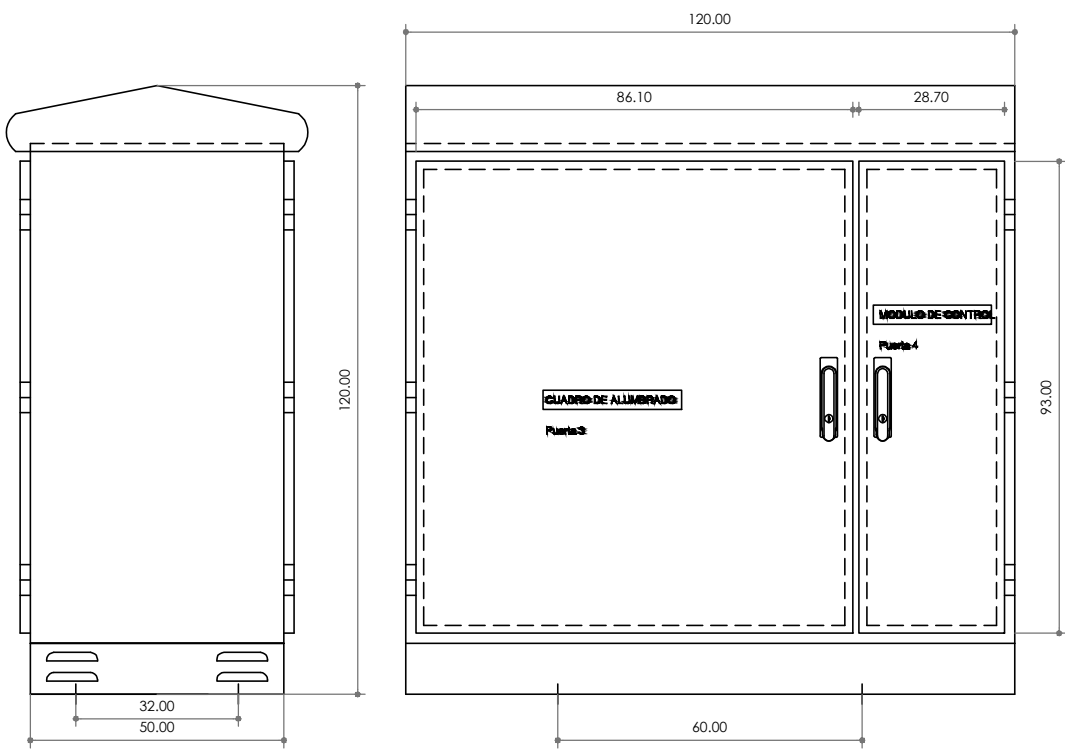


ANCLAR CON 4 PERNOS DE M14x30 (MÍNIMO) O M14x70 (MÁXIMO)


BACULO 10M. "GETAFE"

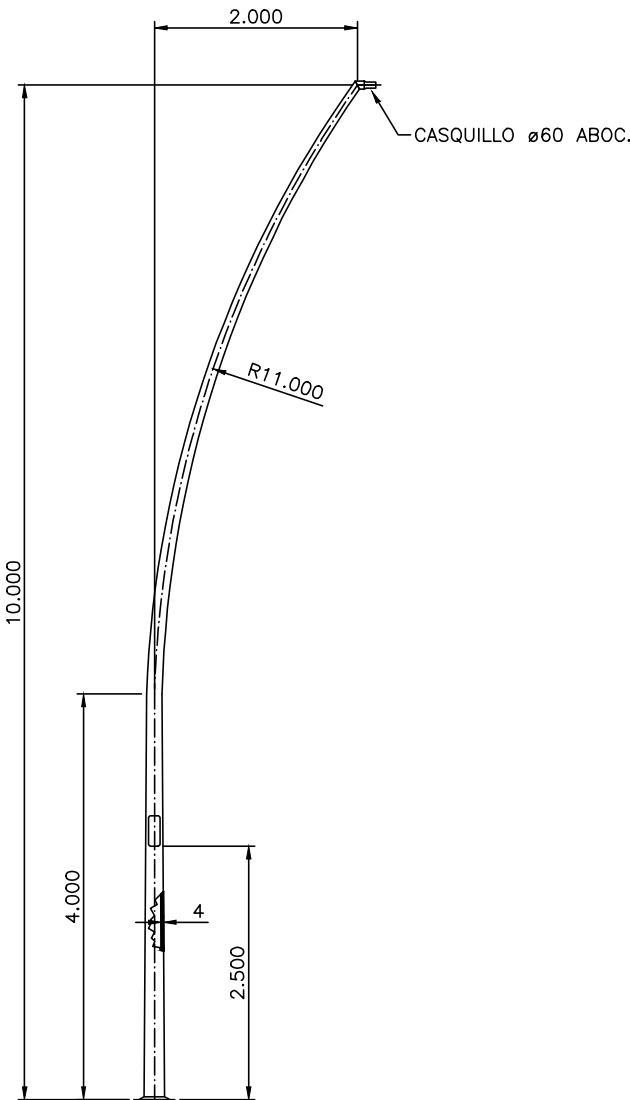

BACULO 10M. "GETAFE"


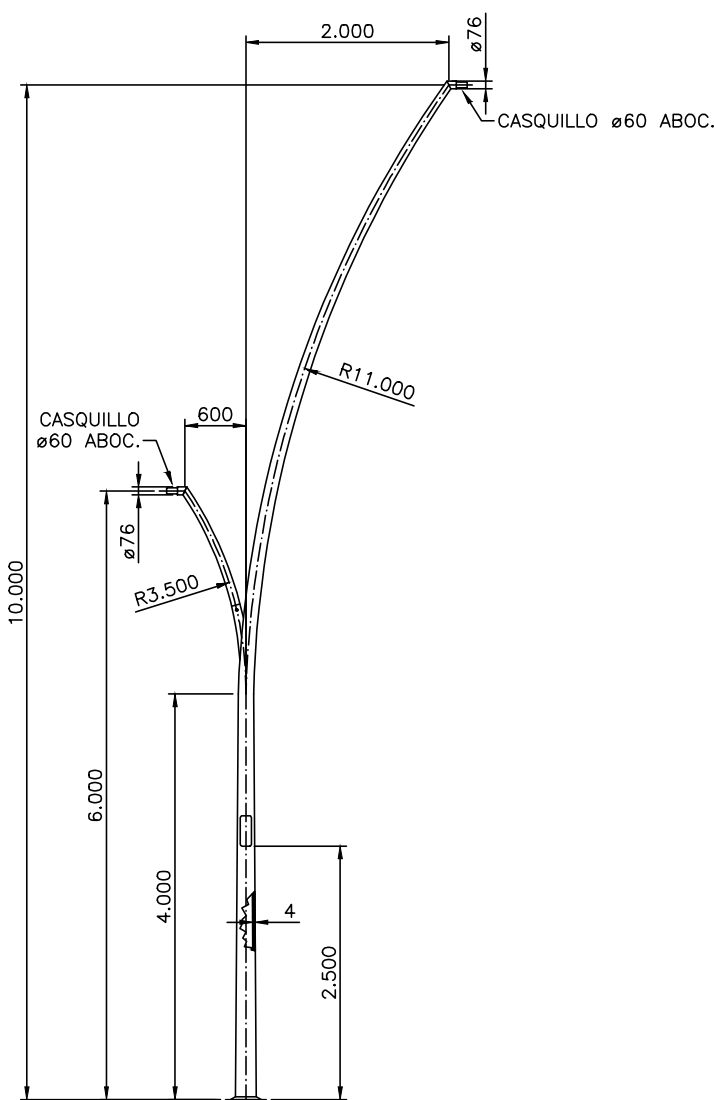


CEU-6763 GETAFE CON BRAZO PARA PASO DE CEBRA


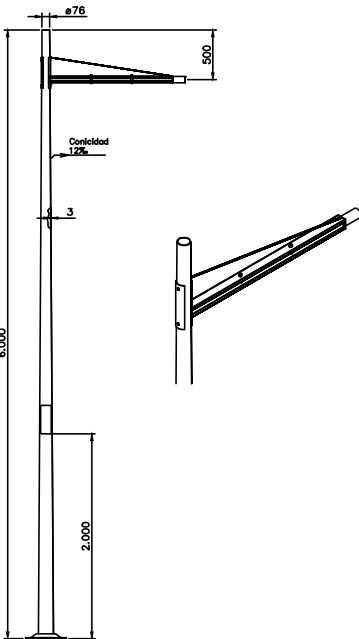


BRAZO "PASO CEBRA"


DETALLE BACULO 10M. "GETAFE"

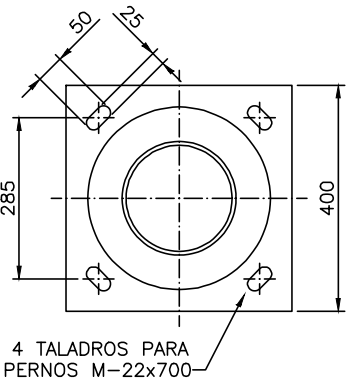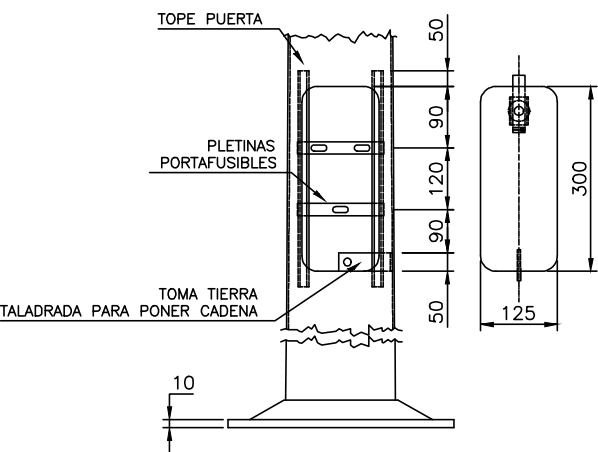


DETALLE CEU-6763 GETAFE

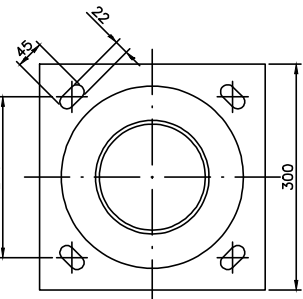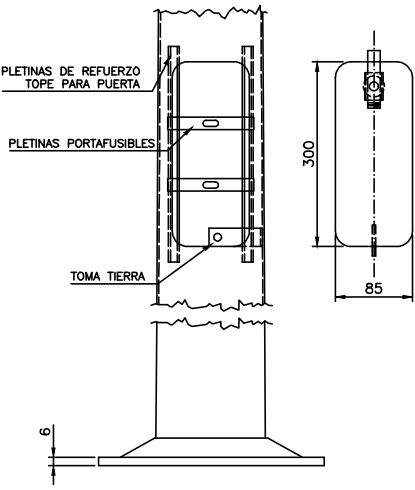



DETALLE TEJA BRAZO

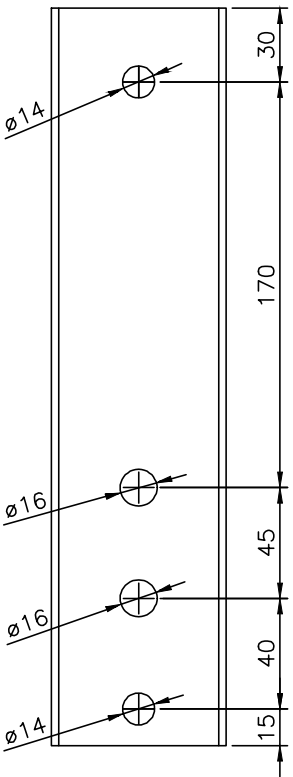



DETALLE BRIDA PUNTA

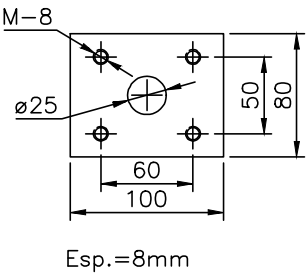



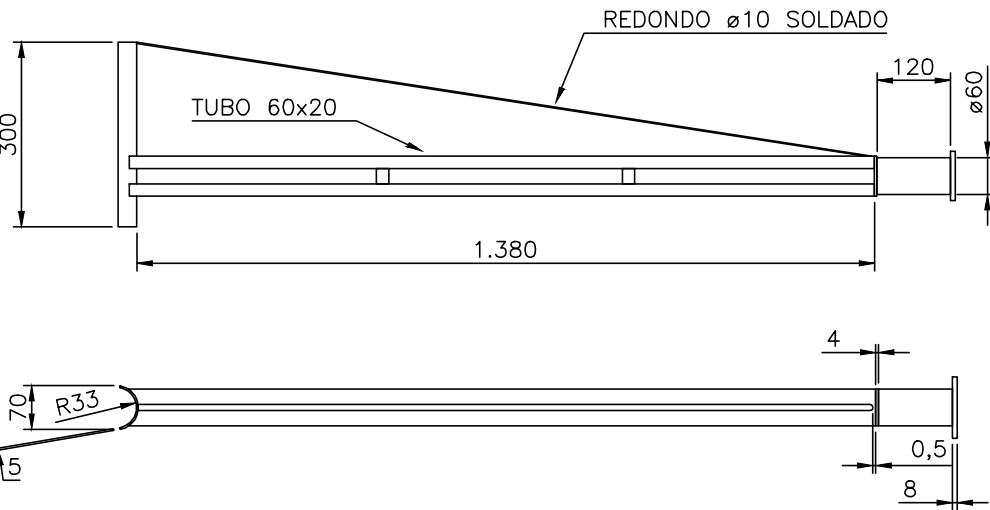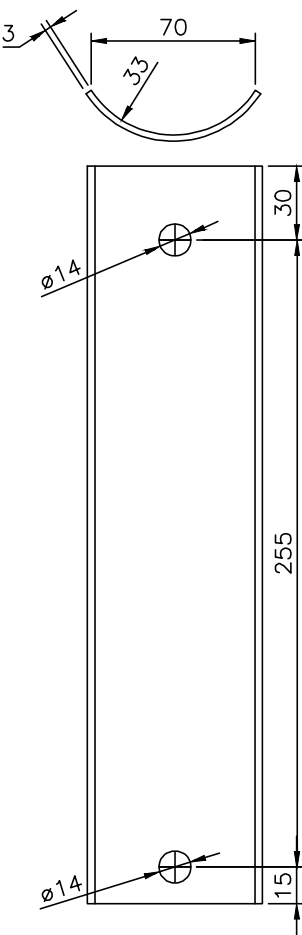



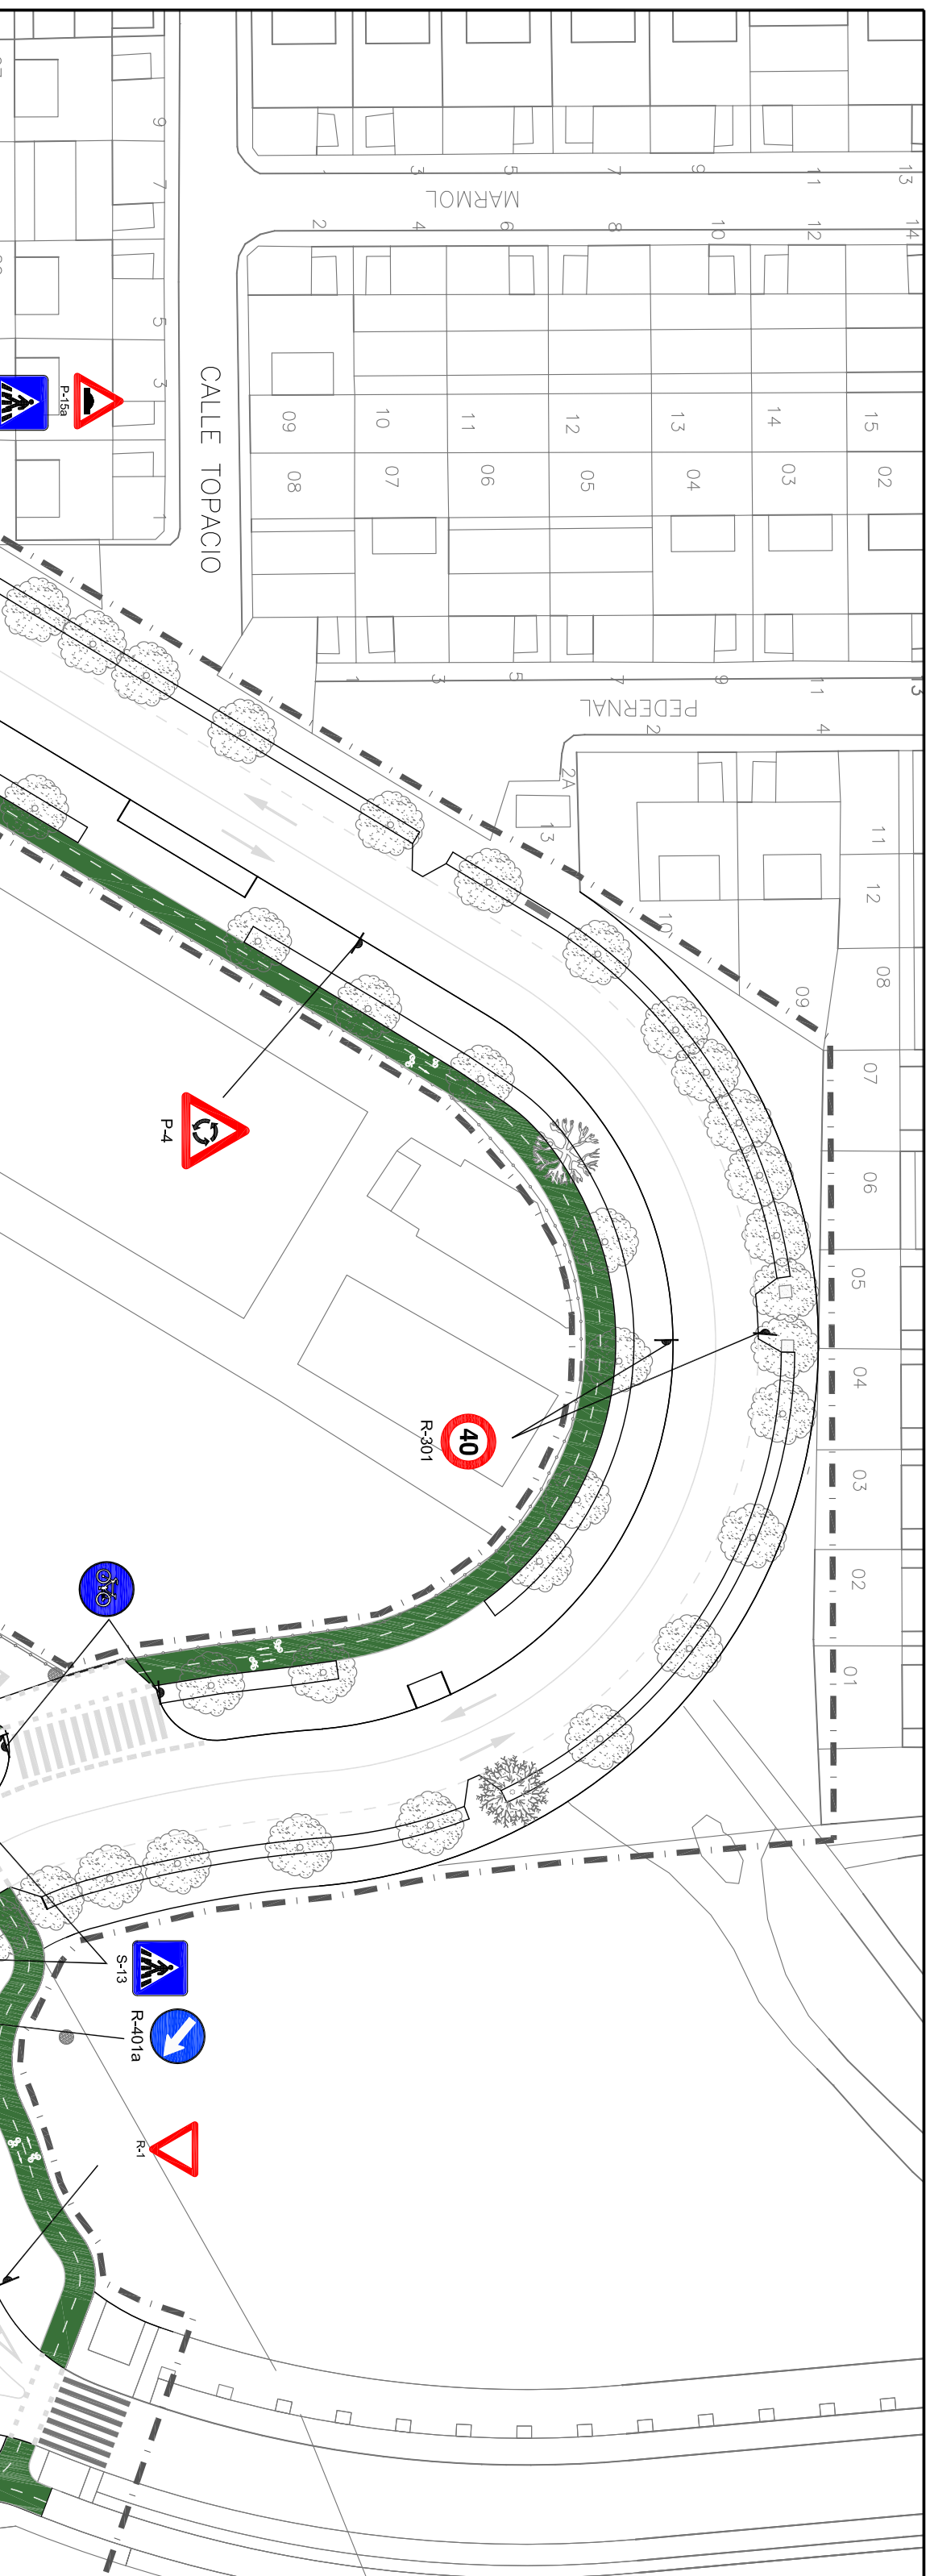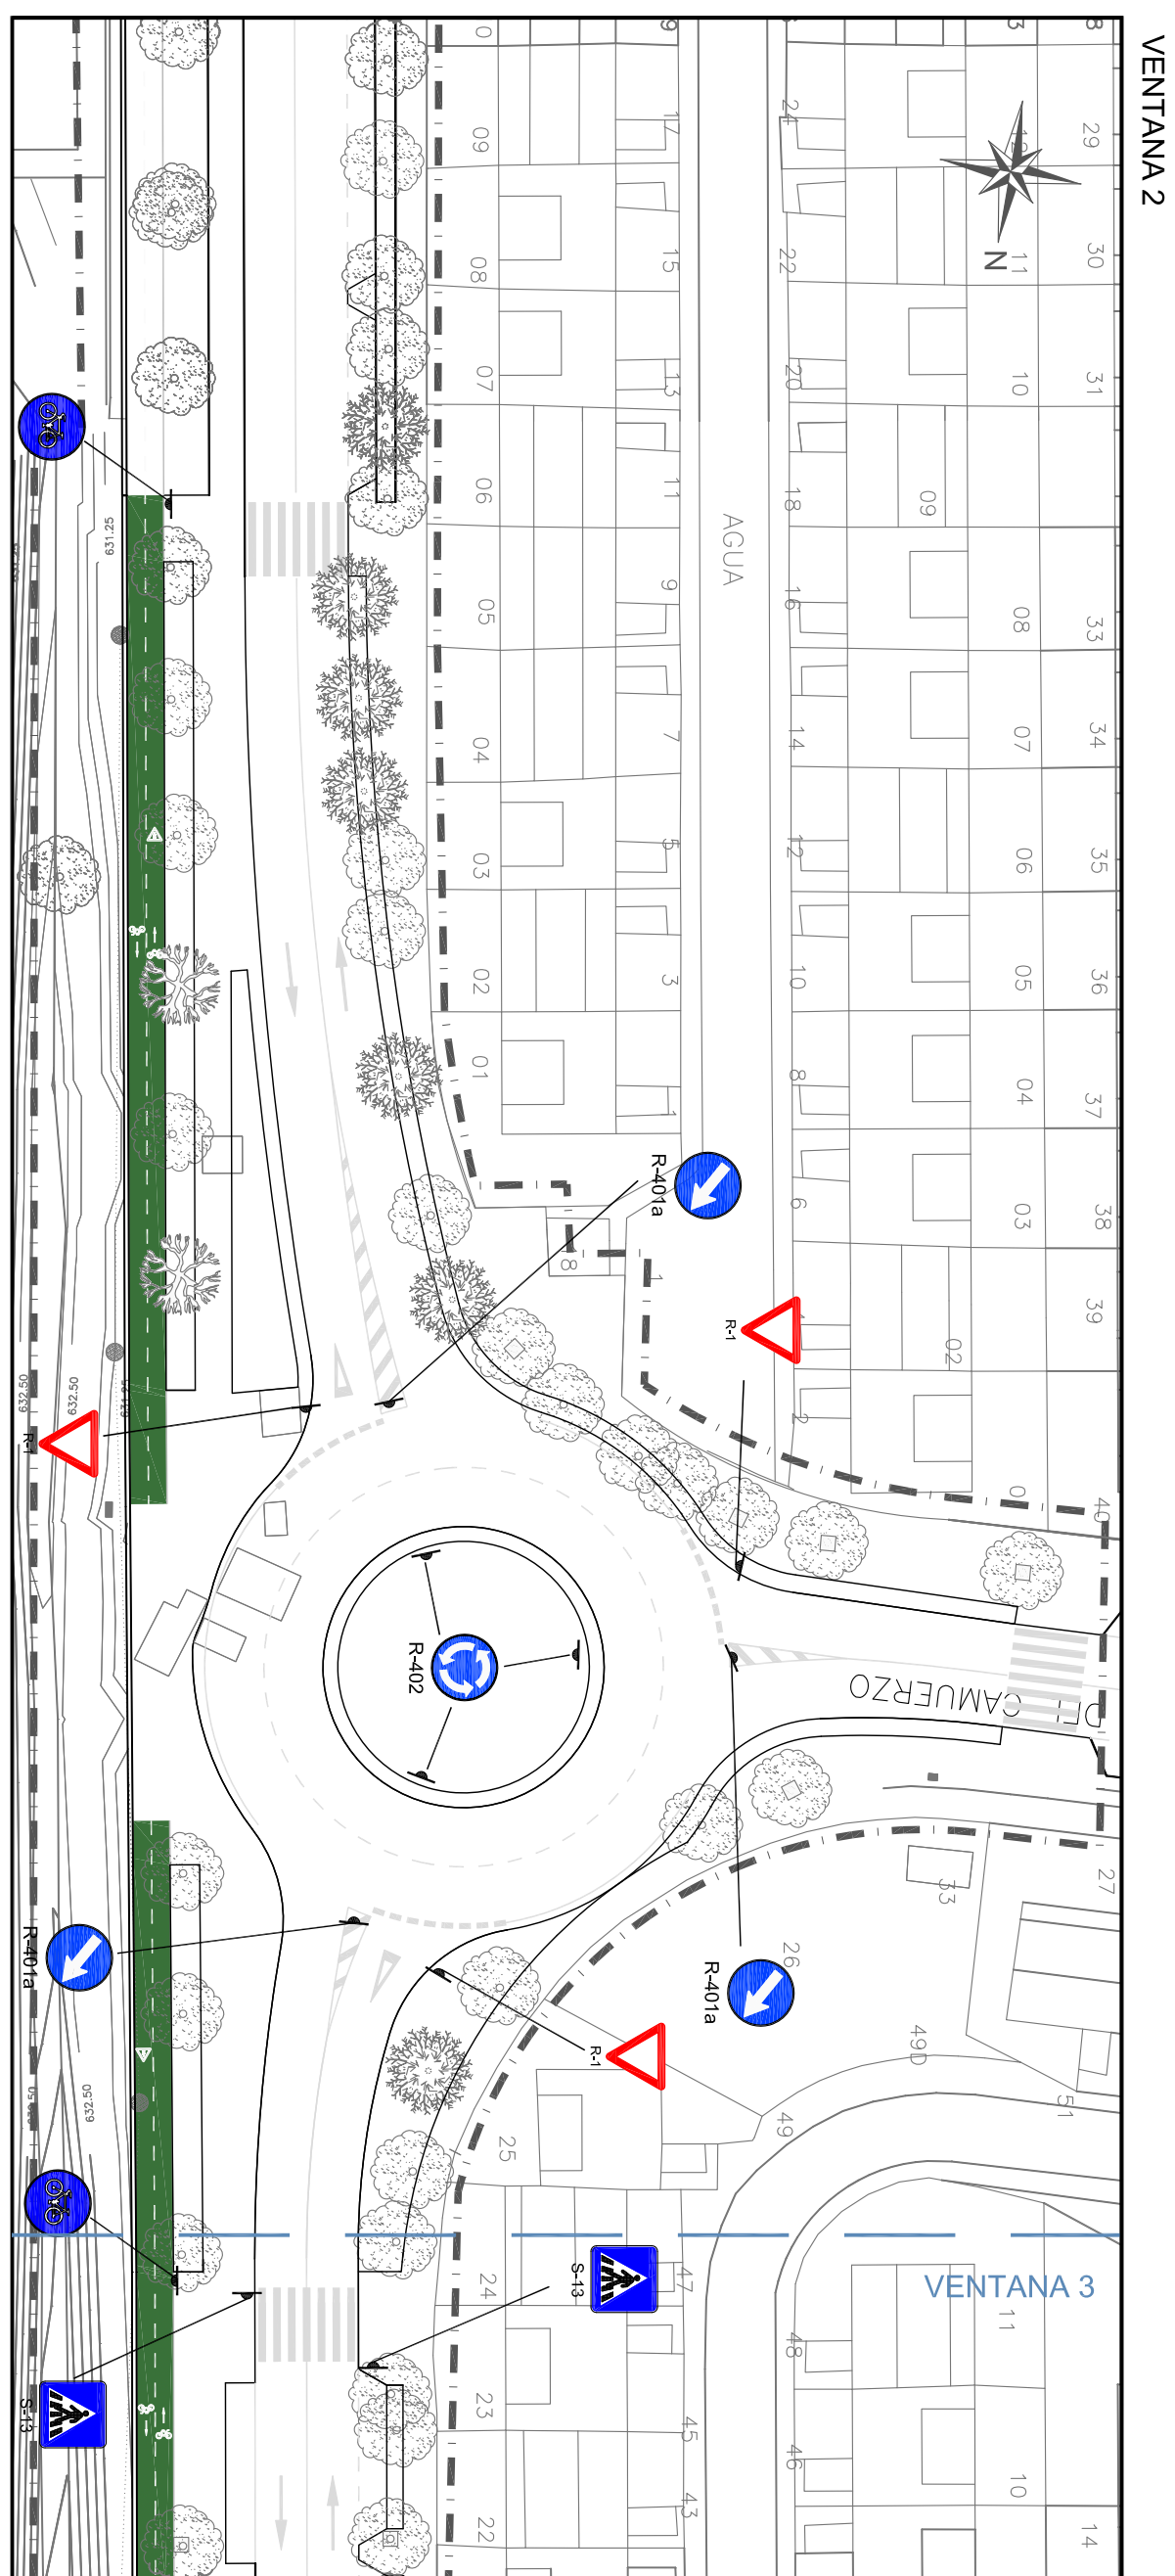


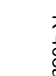






DETALLE CONTRATEJA










			
PROYECTO: PROYECTO DE ACONDICIONAMIENTO DE LA ZONA 3 DE LA AVENIDA DE LA LIBERTAD EN EL SECTOR III. GETAFE			
TITULO DEL PLANO: RED DE ALUMBRADO. DETALLES		Nº PLANO: 10.3 HOJA 3 DE 3	
EMPRESA CONSULTORA: 	AUTOR DEL PROYECTO:  D. ANTOLÍN MONTES ROYO INGENIERO DE CAMINOS	ESCALA: S/E	FECHA: OCTUBRE 2017


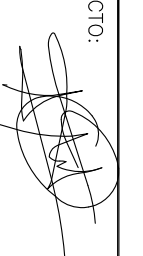


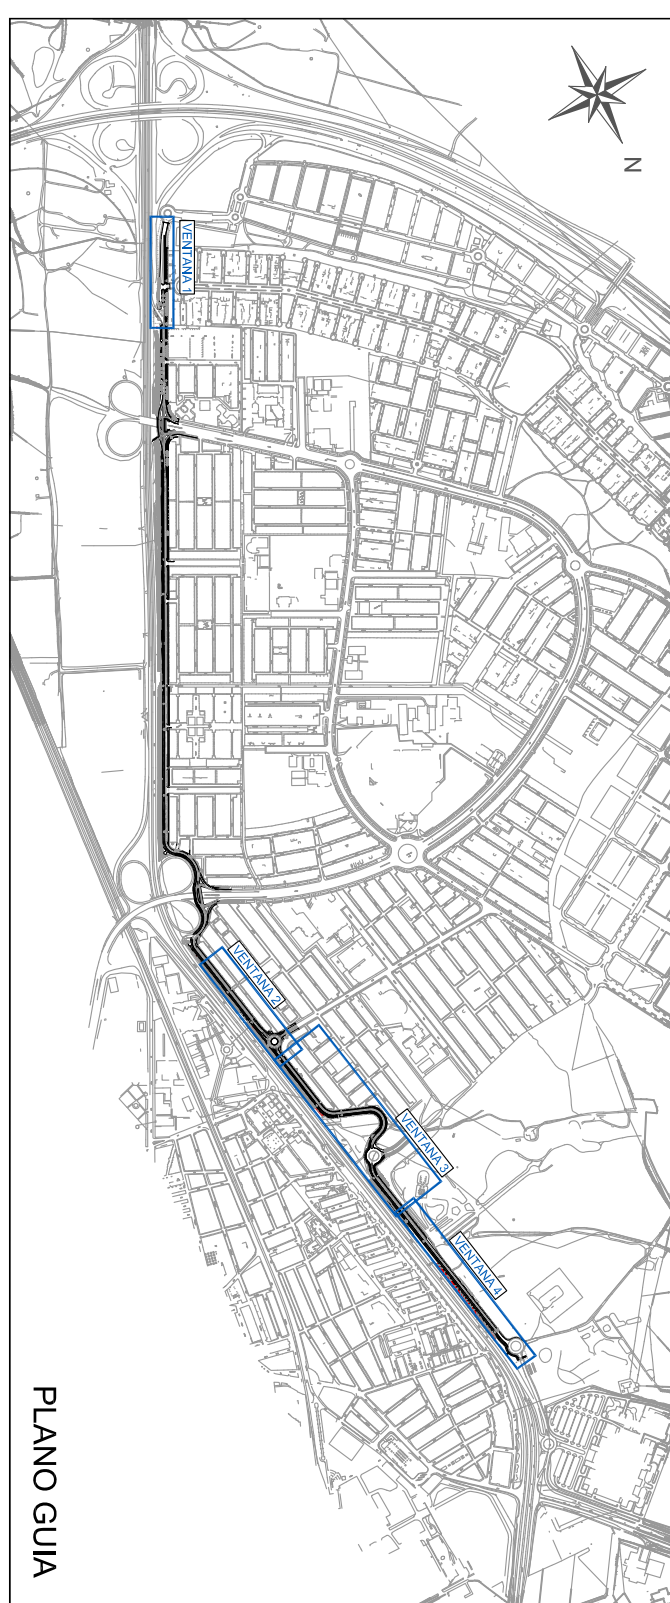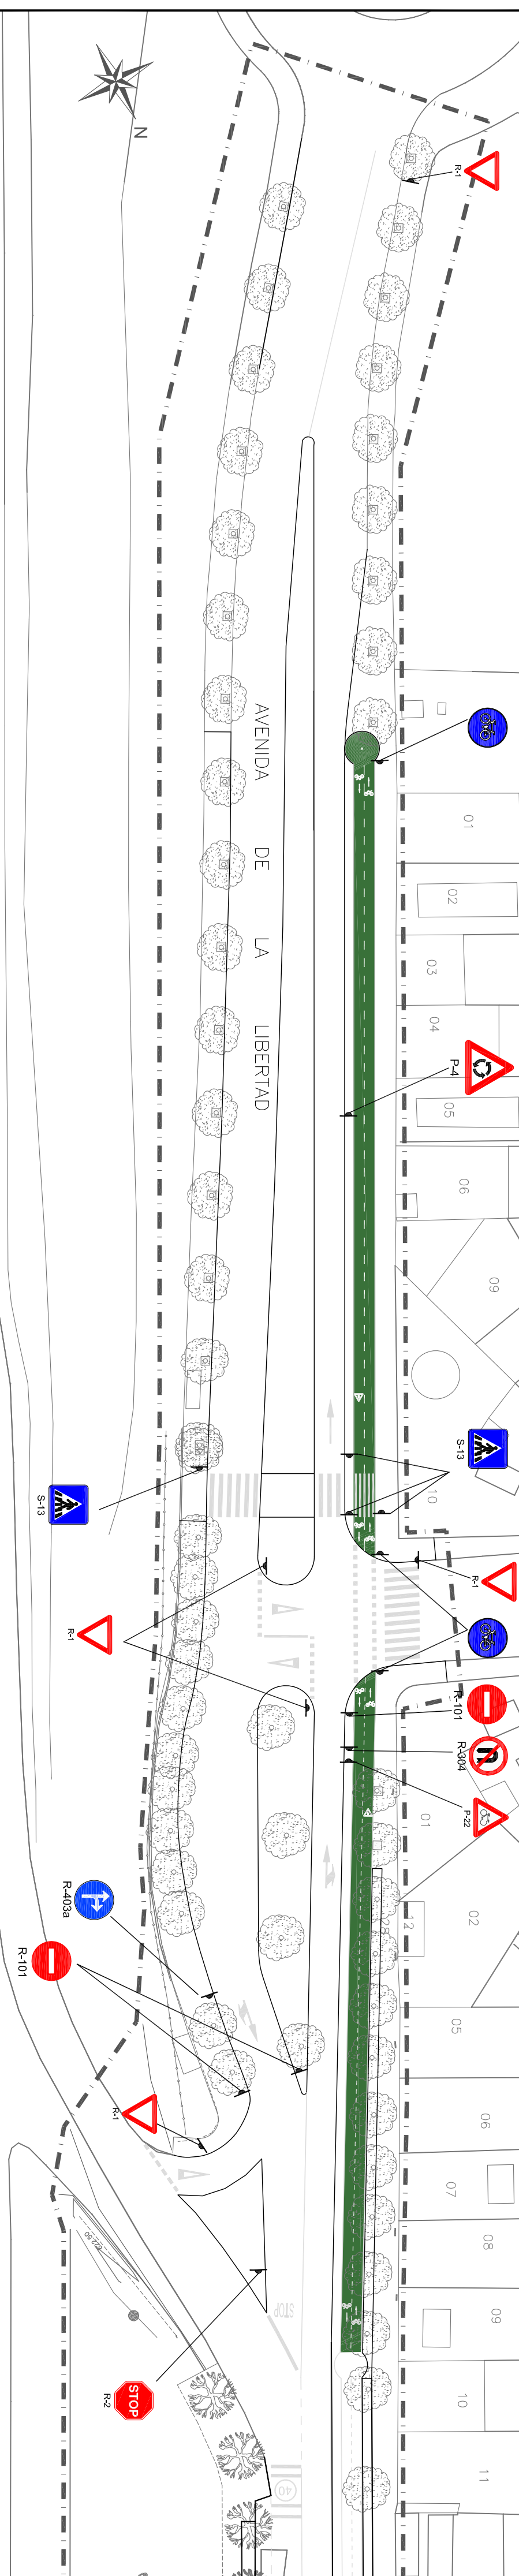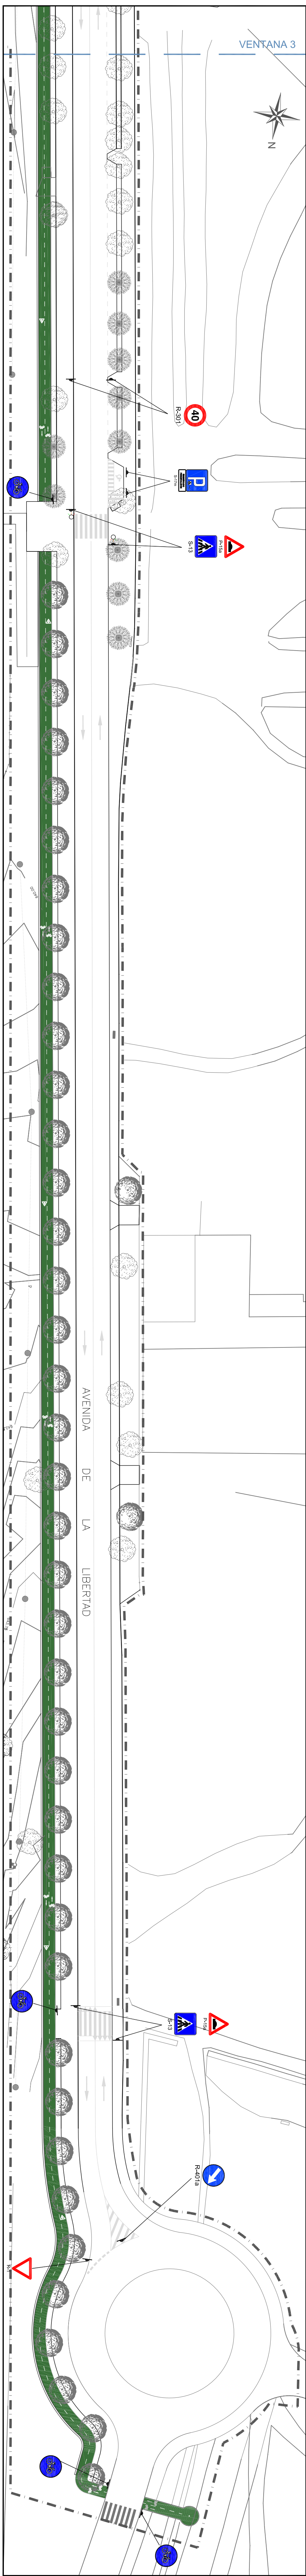
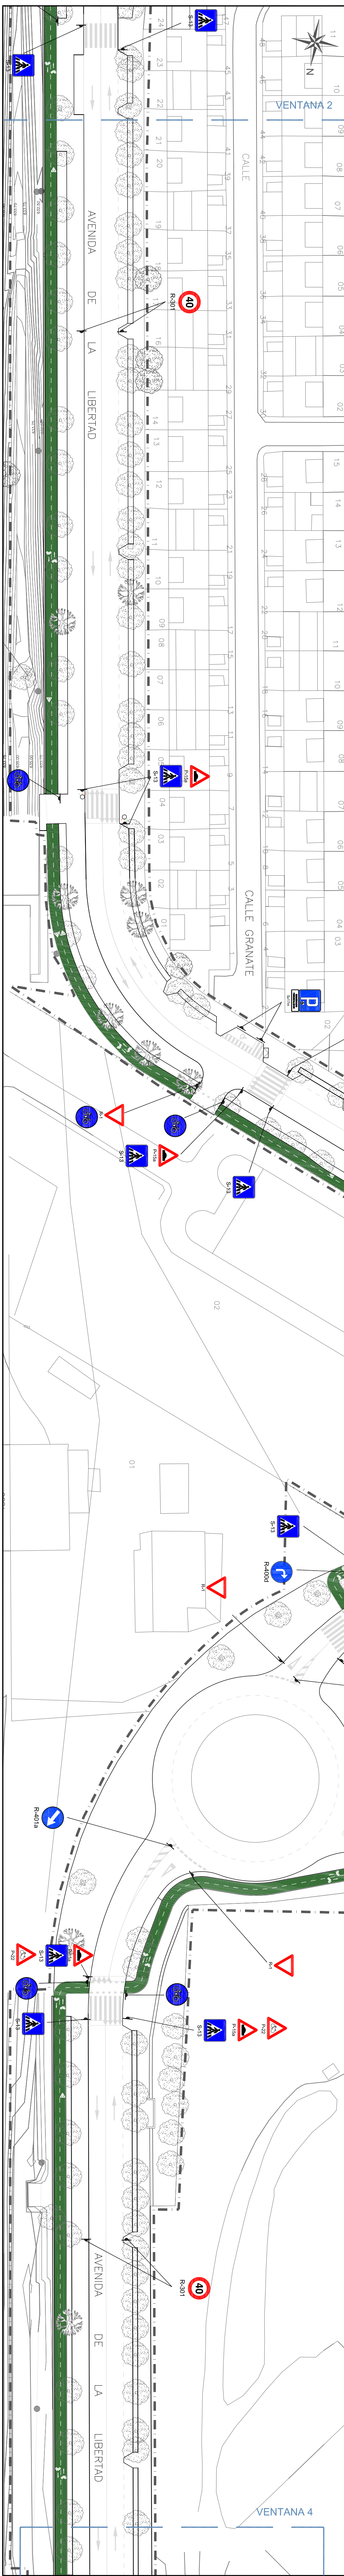
LETRADA		ÁMBITO DE ACTIVACIÓN	
	PROHIBIDA		VELOCIDAD MÁXIMA PERMITIDA
R-001	DIRECCIÓN PROHIBIDA	R-001	STOP
	CEDA EL PASO		STOP
	SENTIDO OBLIGATORIO		
R-003	SENTIDO OBLIGATORIO	R-003	
	SENTIDO OBLIGATORIO	R-004	
R-004		R-005	
		R-006	
R-005		R-007	




 Comunidad de Madrid	
PROYECTO: PROYECTO DE ACONDICIONAMIENTO DE LA ZONA 3 DE LA AVENIDA DE LA LIBERTAD EN EL SECTOR III.	
TÍTULO DEL PLANO: SEÑALIZACIÓN	
ELABORA: D. ANTONIO VARGAS ROYO INGENIERO EN CAMINOS	AUTORA DEL PROYECTO: 
ESCALA: 1/600	FECHA: OCTUBRE 2017
Nº PLANO: 11.1	HOJA 1 DE 1

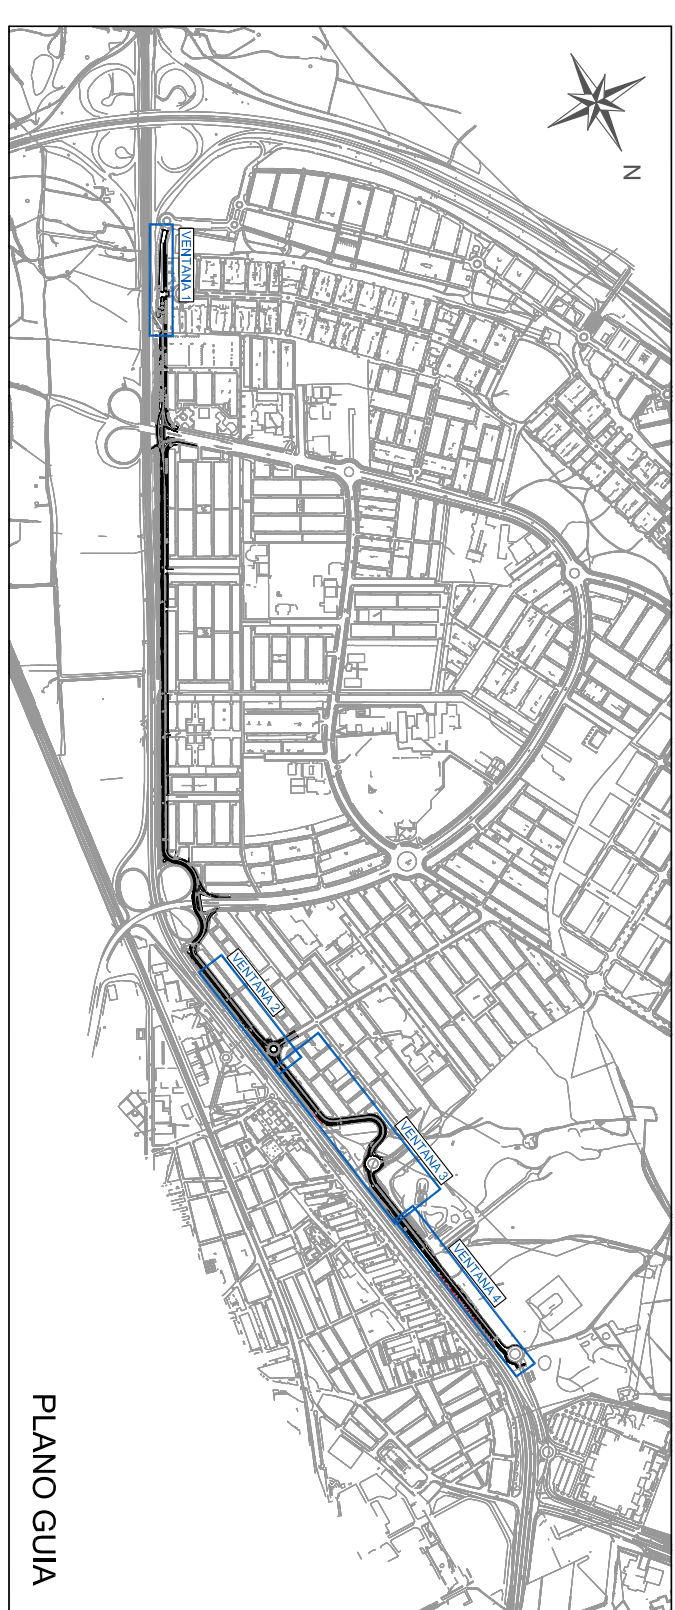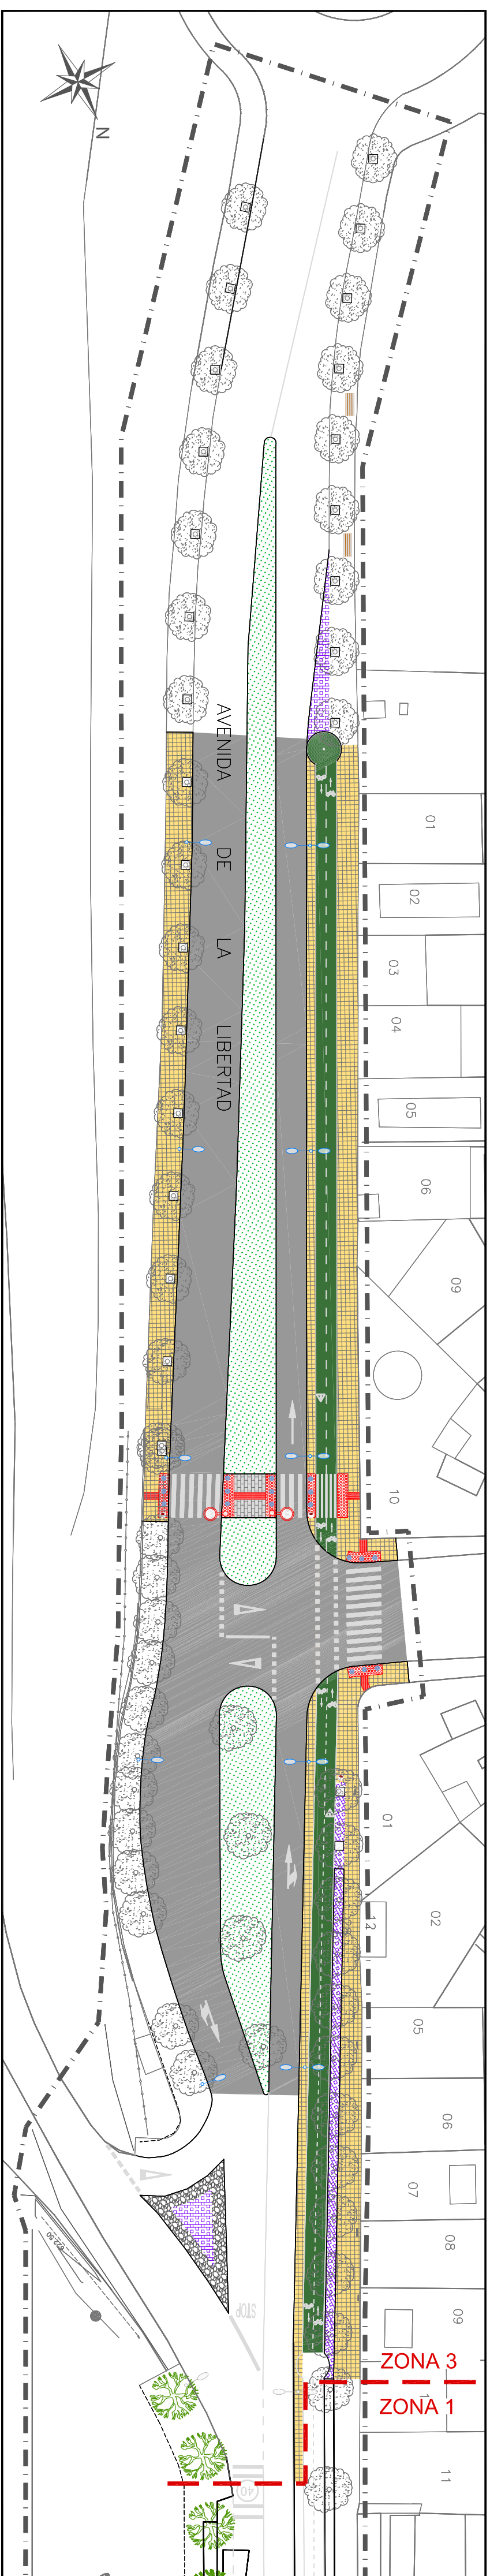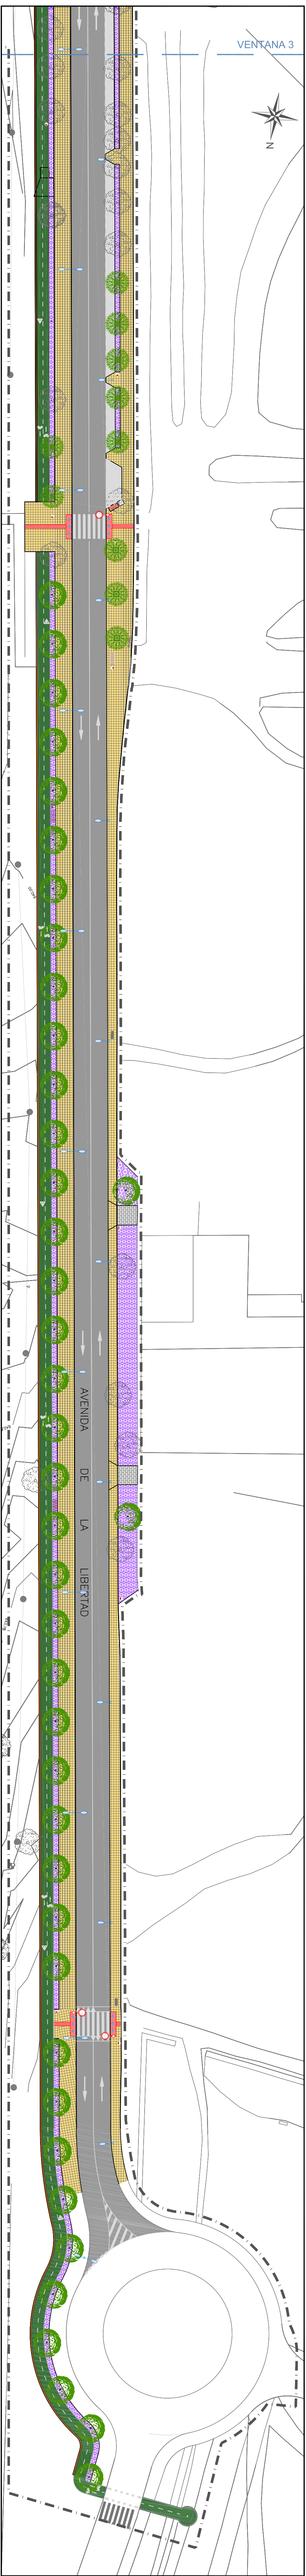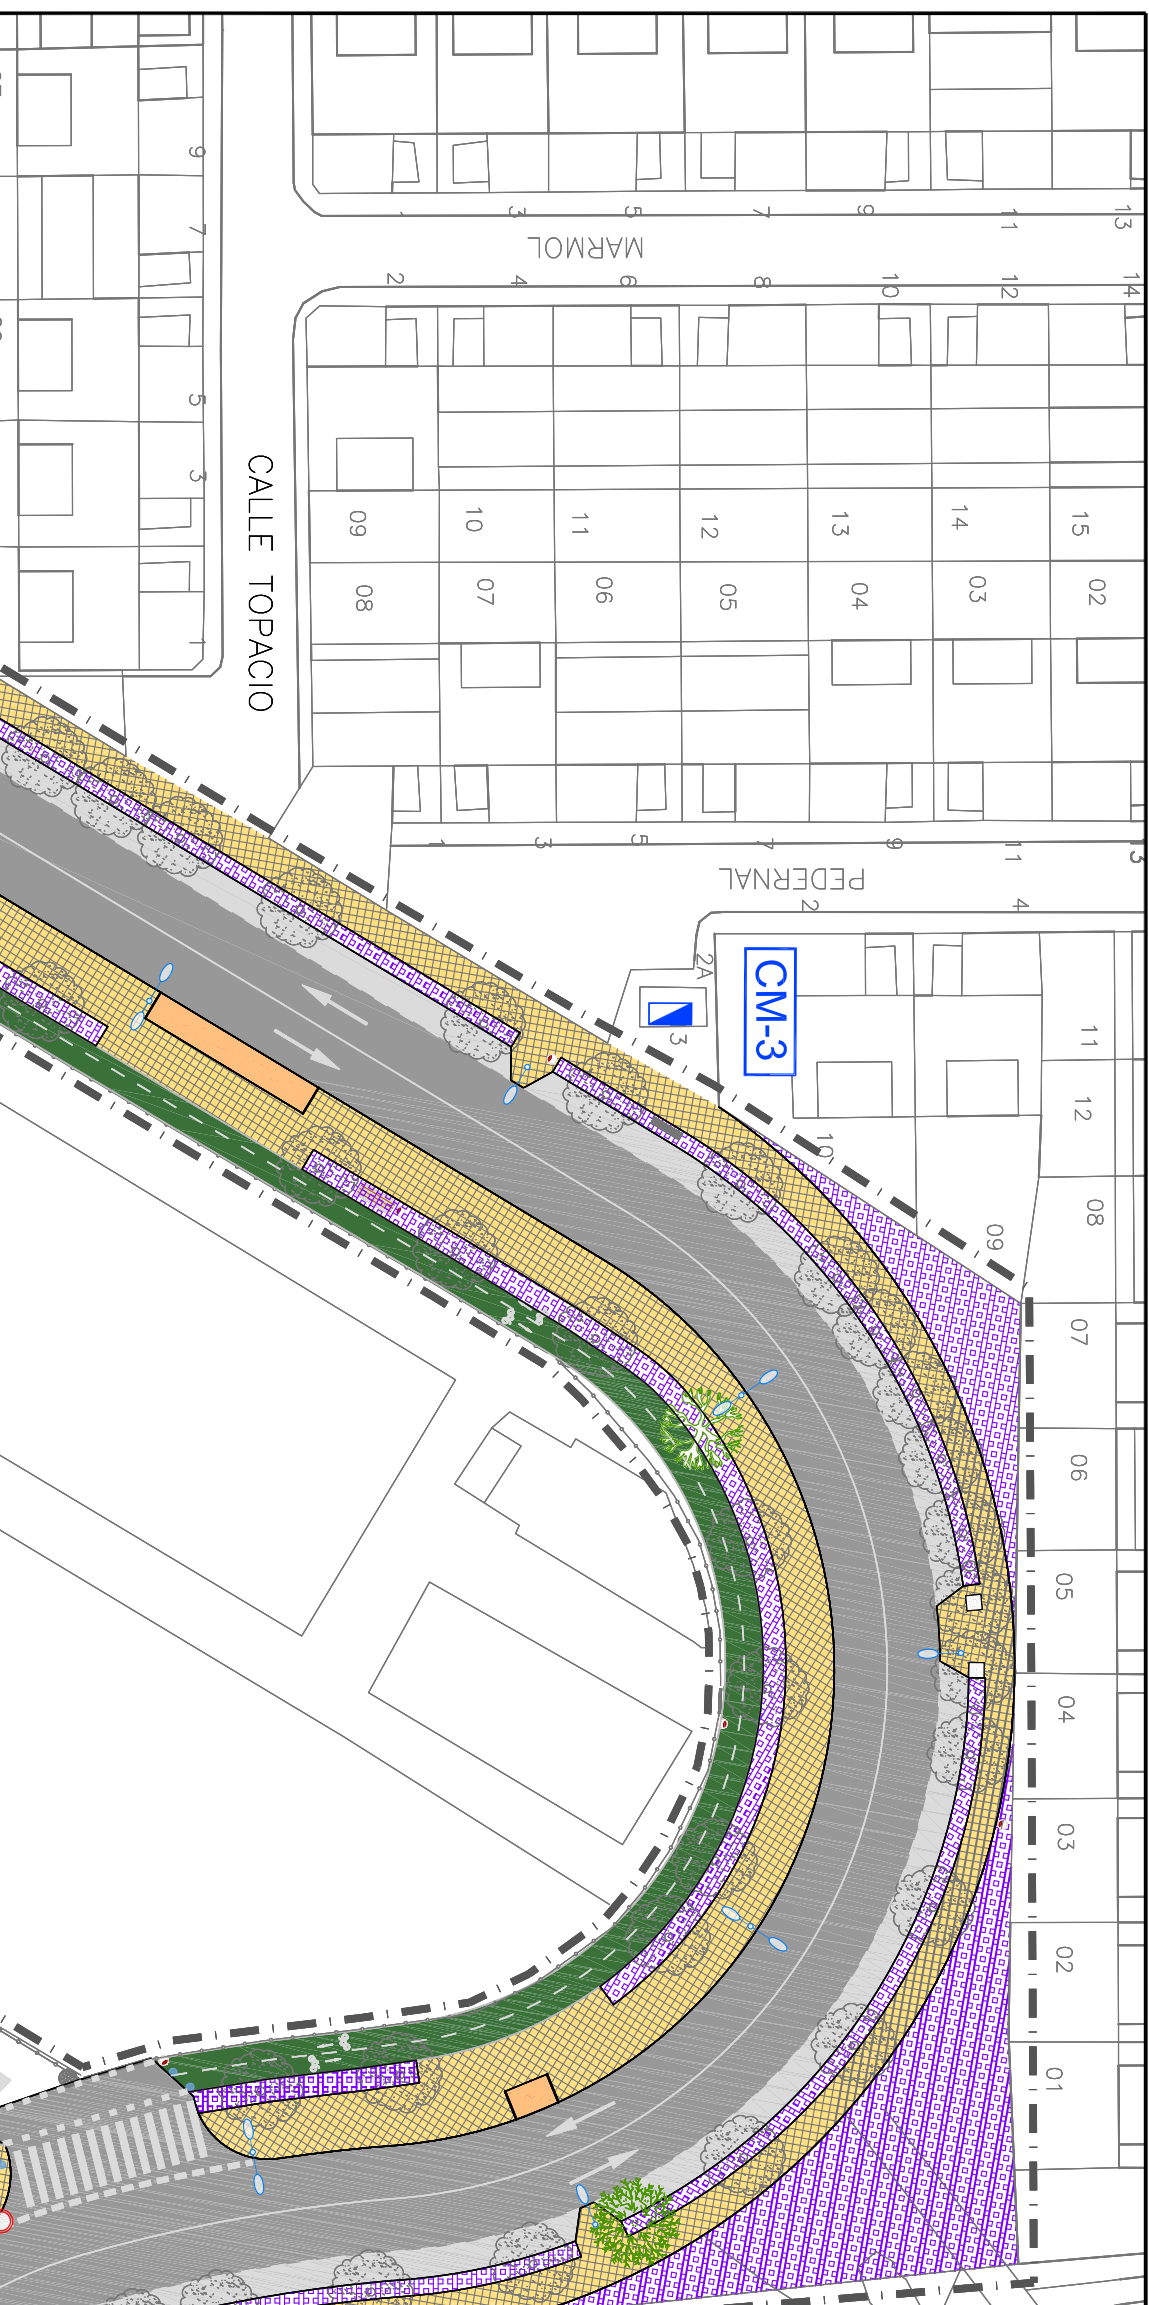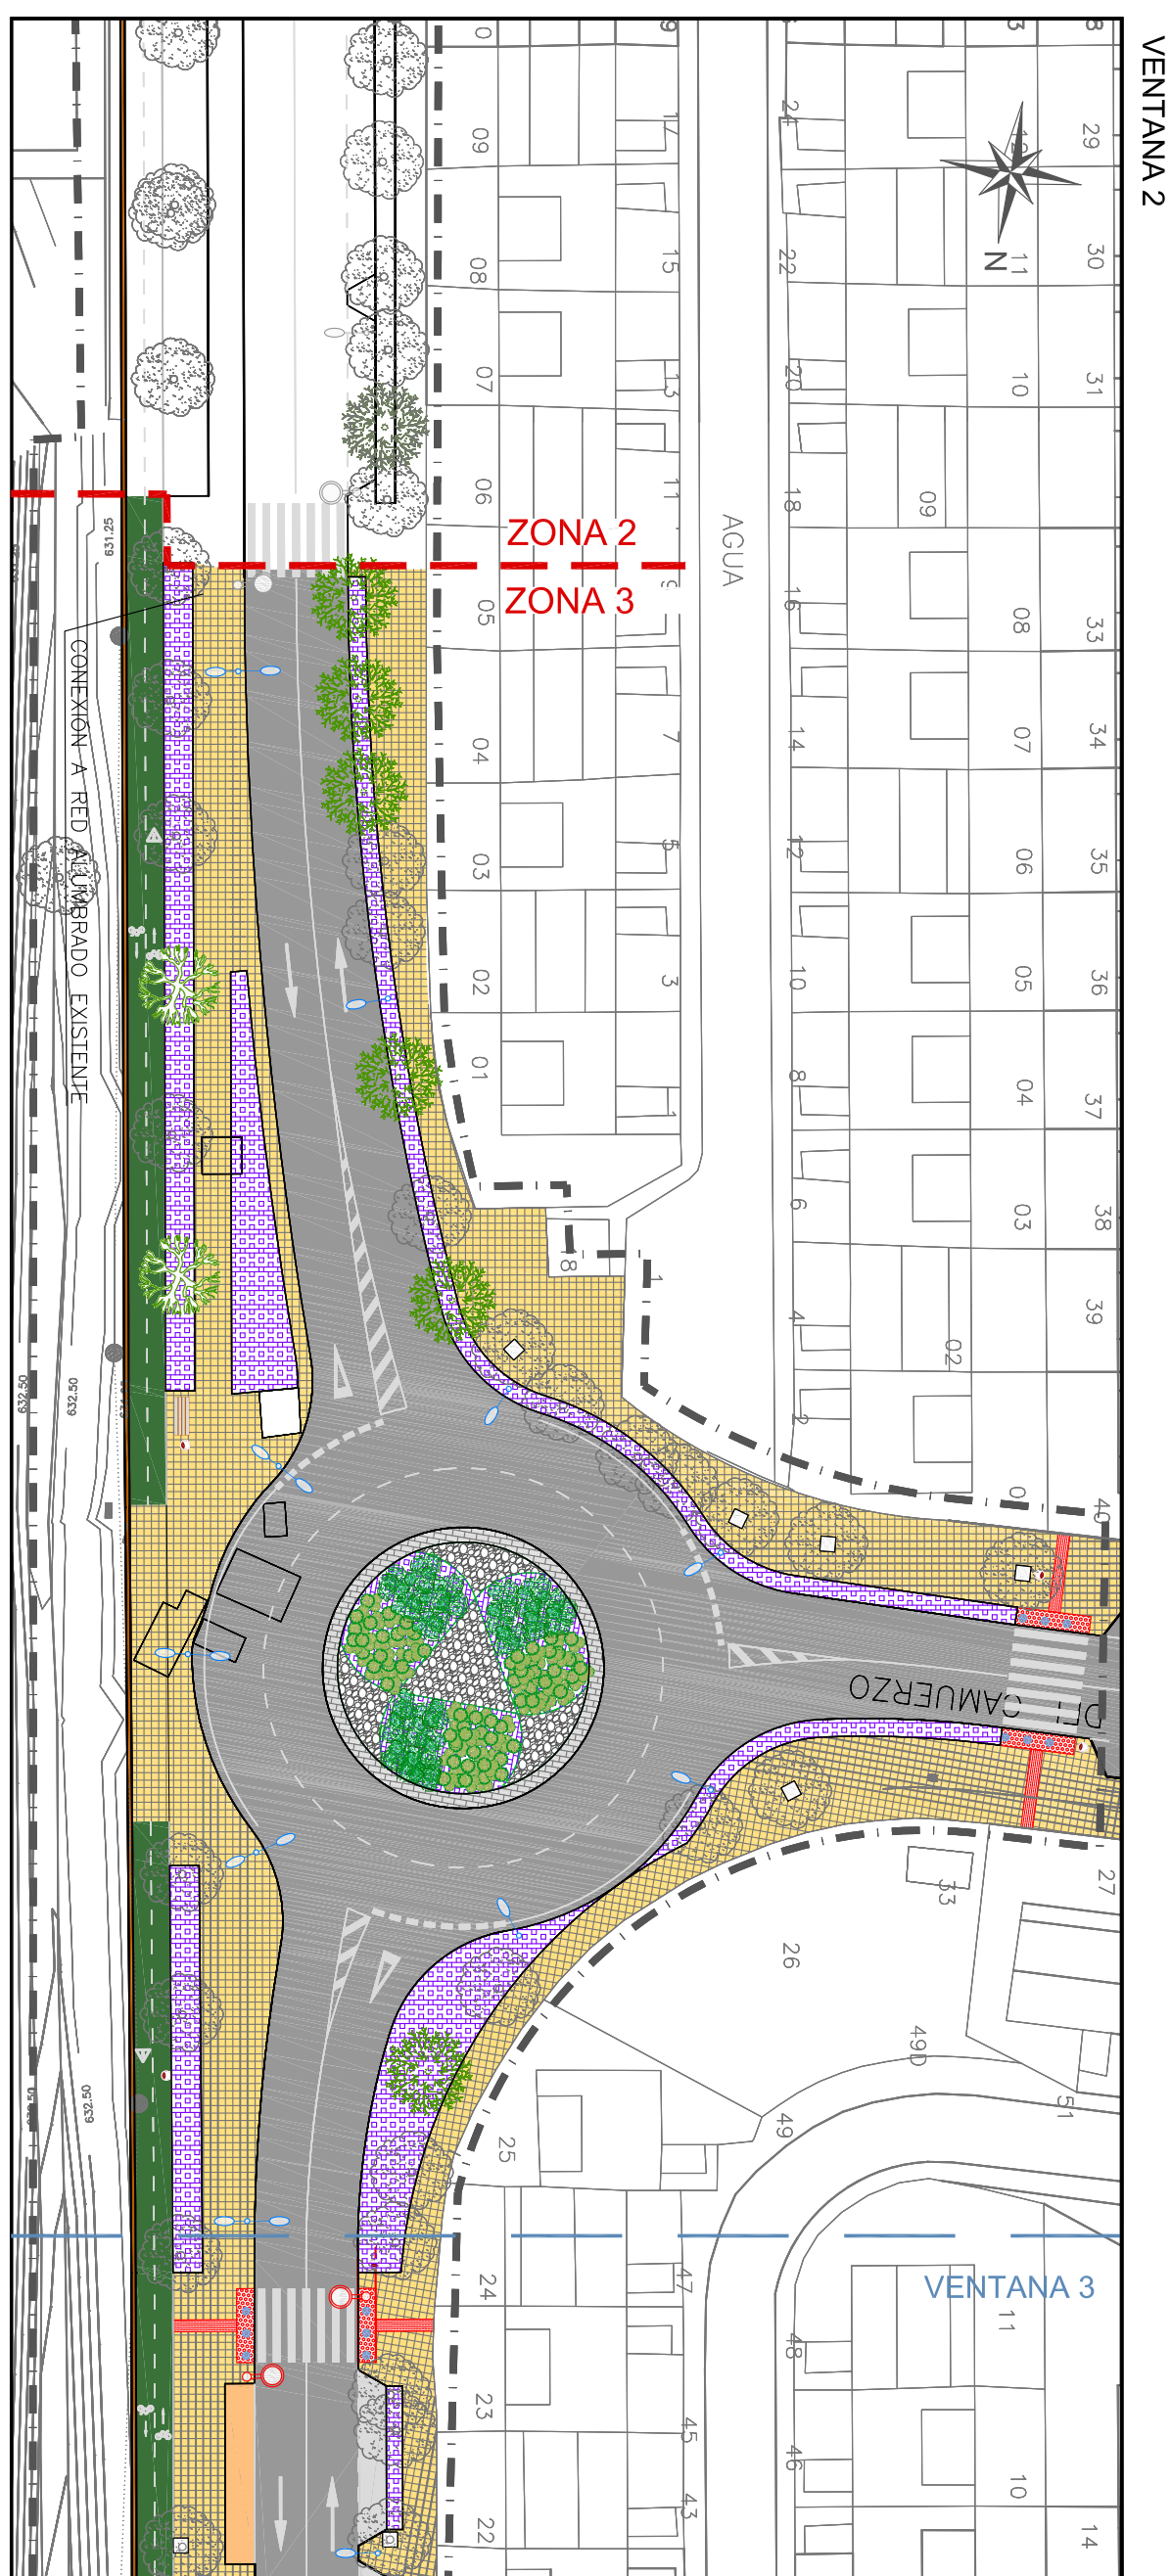

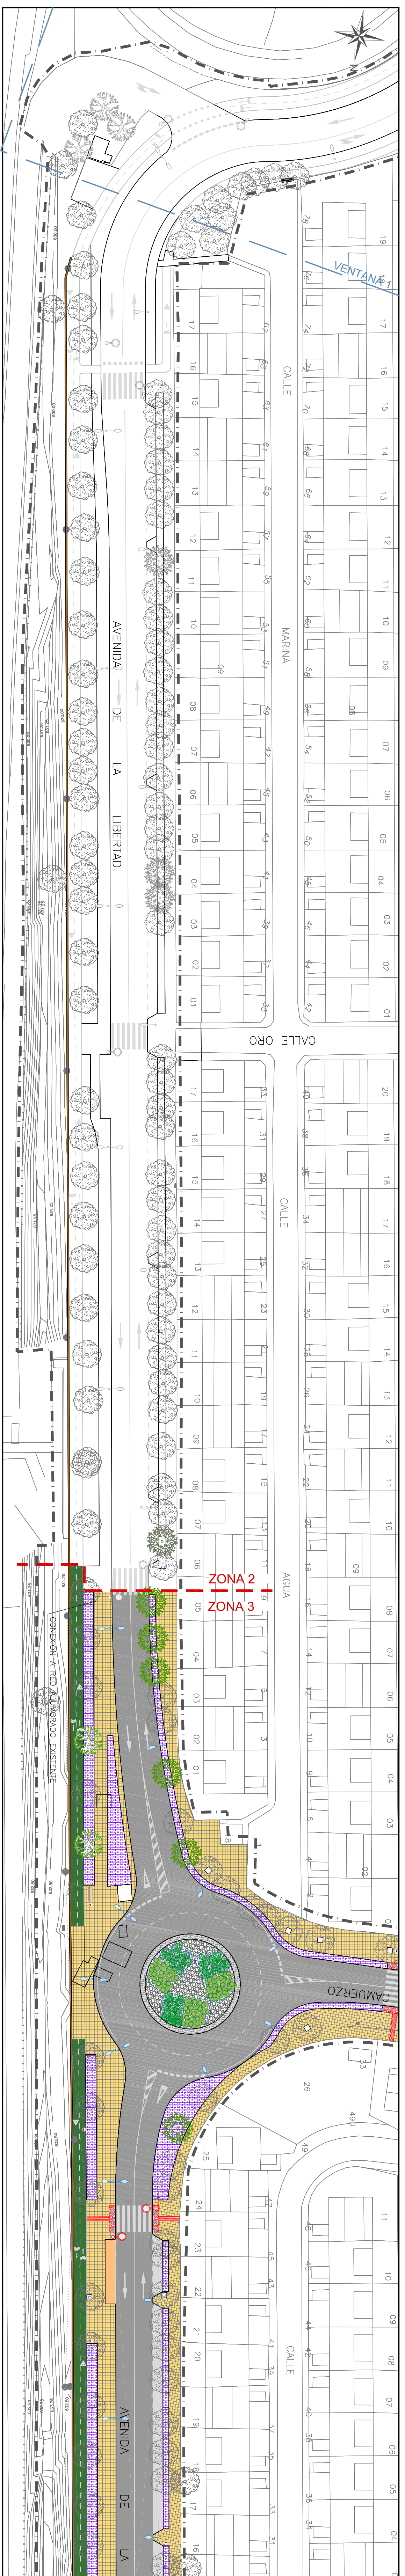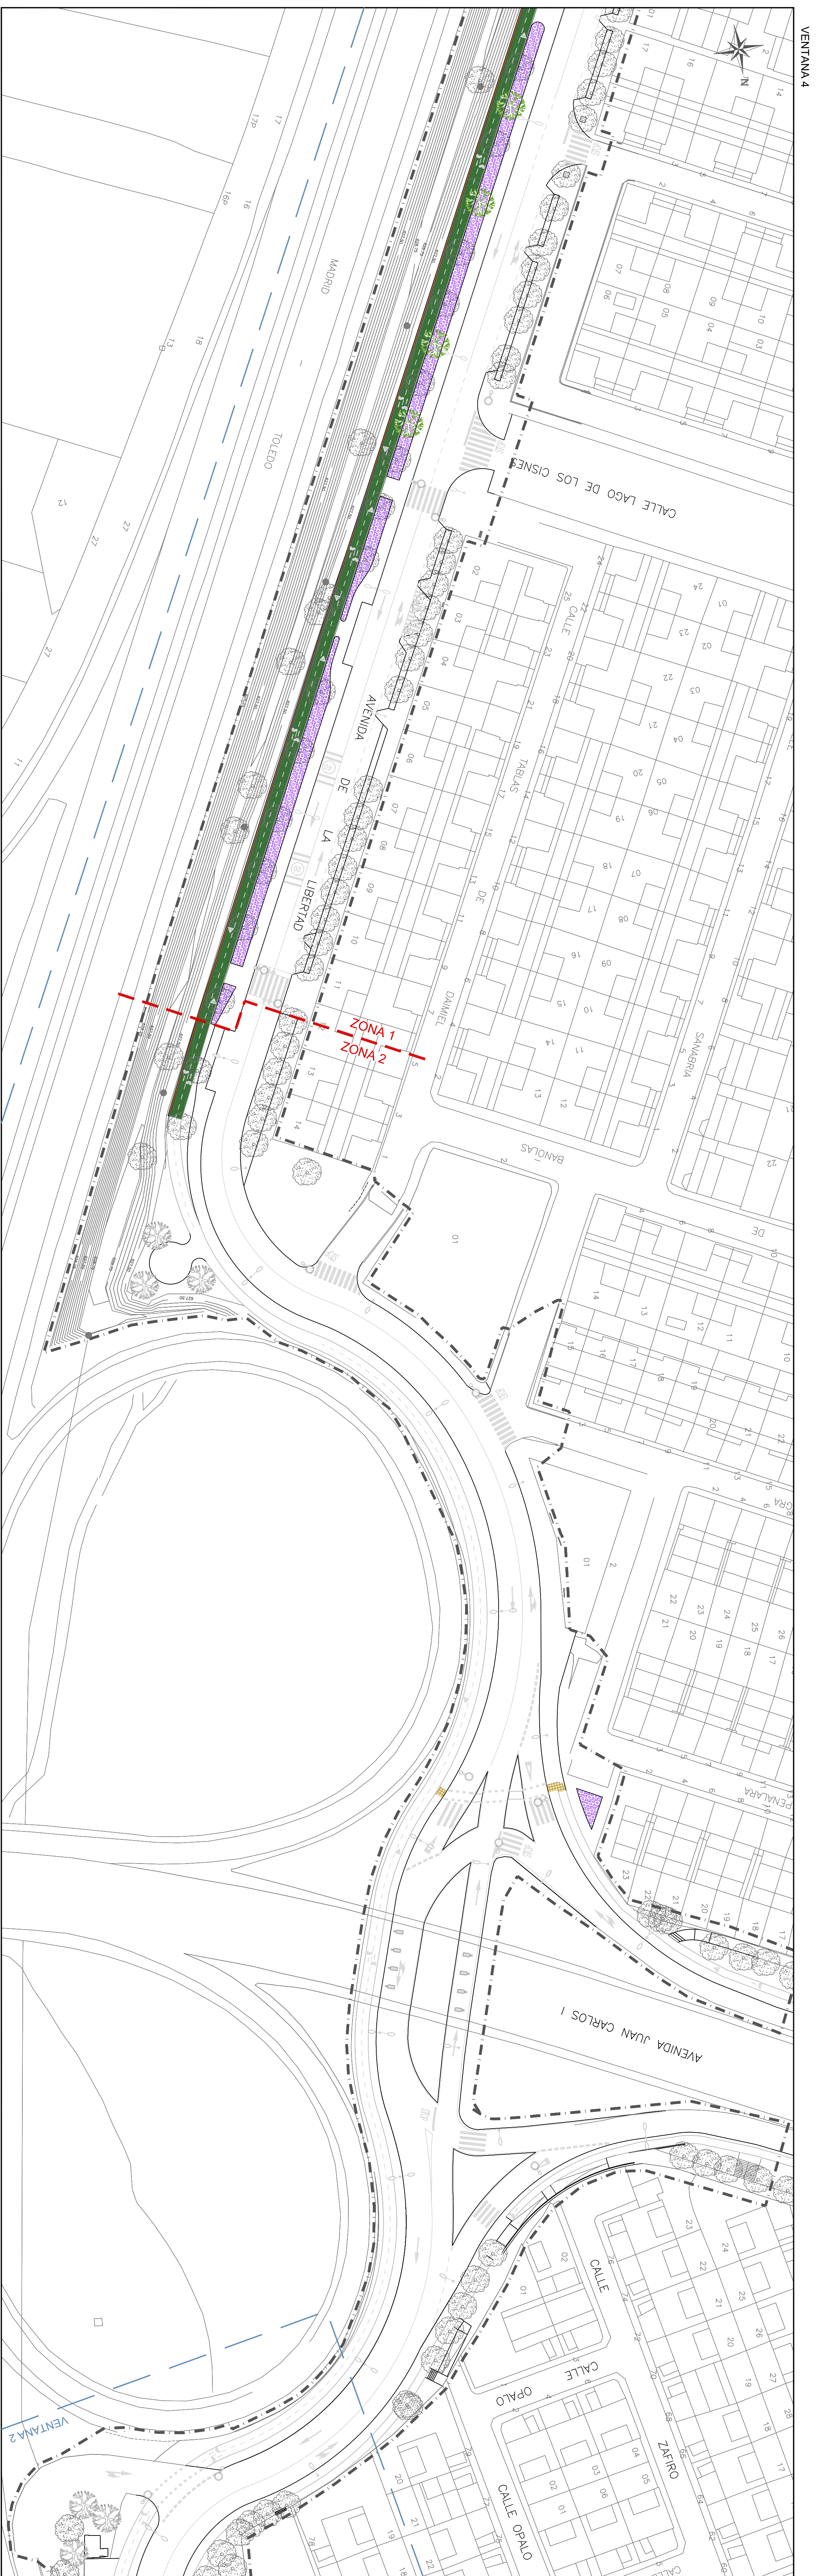

 Comunidad de Madrid		PROYECTO:
PROYECTO DE ACONDICIONAMIENTO DE LA ZONA 3 DE LA AVENIDA DE LA LIBERTAD EN EL SECTOR III. GETAFE		
TÍTULO DEL PLANO:	IMAGEN FINAL.	
	PLANTA GENERAL. ZONA - 3	
	AUTOR DEL PROYECTO:	
		
D. ANTONIO MONTES ROYO INGENIERO DE CAMINOS		
	ESCALA:	
	INDICADAS	
	FECHA:	
	OCTUBRE	
	2017	
Nº PLANO:	12	
	HOLA. 1 DE 3	

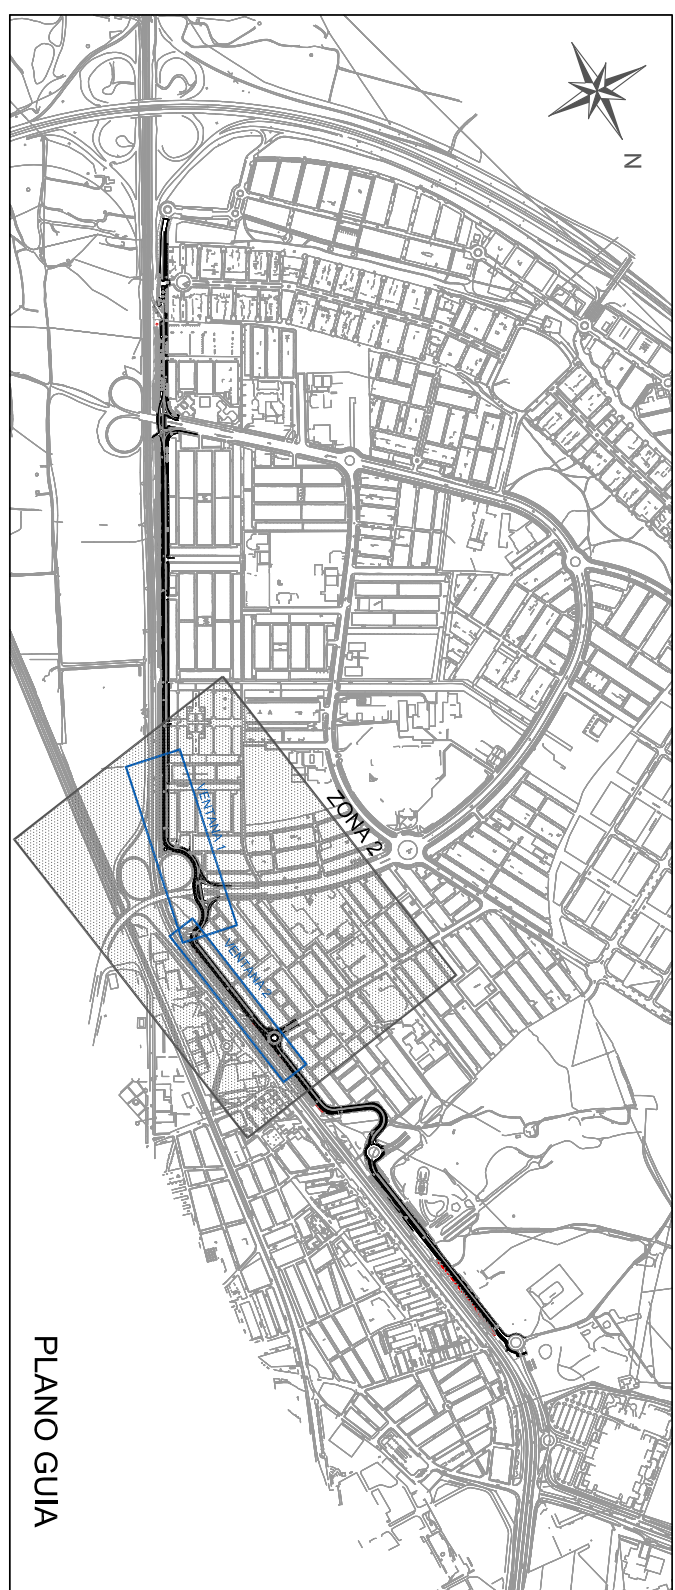

LEYENDA	
	AMBITO DE ACTIVACION



 Comunidad de Madrid	
PROYECTO: PROYECTO DE ACONDICIONAMIENTO DE LA ZONA 3 DE LA AVENIDA DE LA LIBERTAD EN EL SECTOR III. GETA FE	TÍTULO DEL PLANO: IMAGEN FINAL. PLANTA GENERAL ZONA - 2
PROYECTISTA: EMPRESA CONSULTORA AUTOR DEL PROYECTO:	
D. ANTONIO MONTES ROVO INGENIERO DE CAMINOS	ESCALA: 1/500
FICHA: 10 OCTUBRE 2017	Nº PLANO: 12 HOJA 3 DE 3